
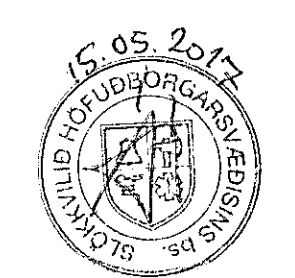


Samþykkt þann
29. mars 2017
Byggingulittráttur í HVAIRÐI

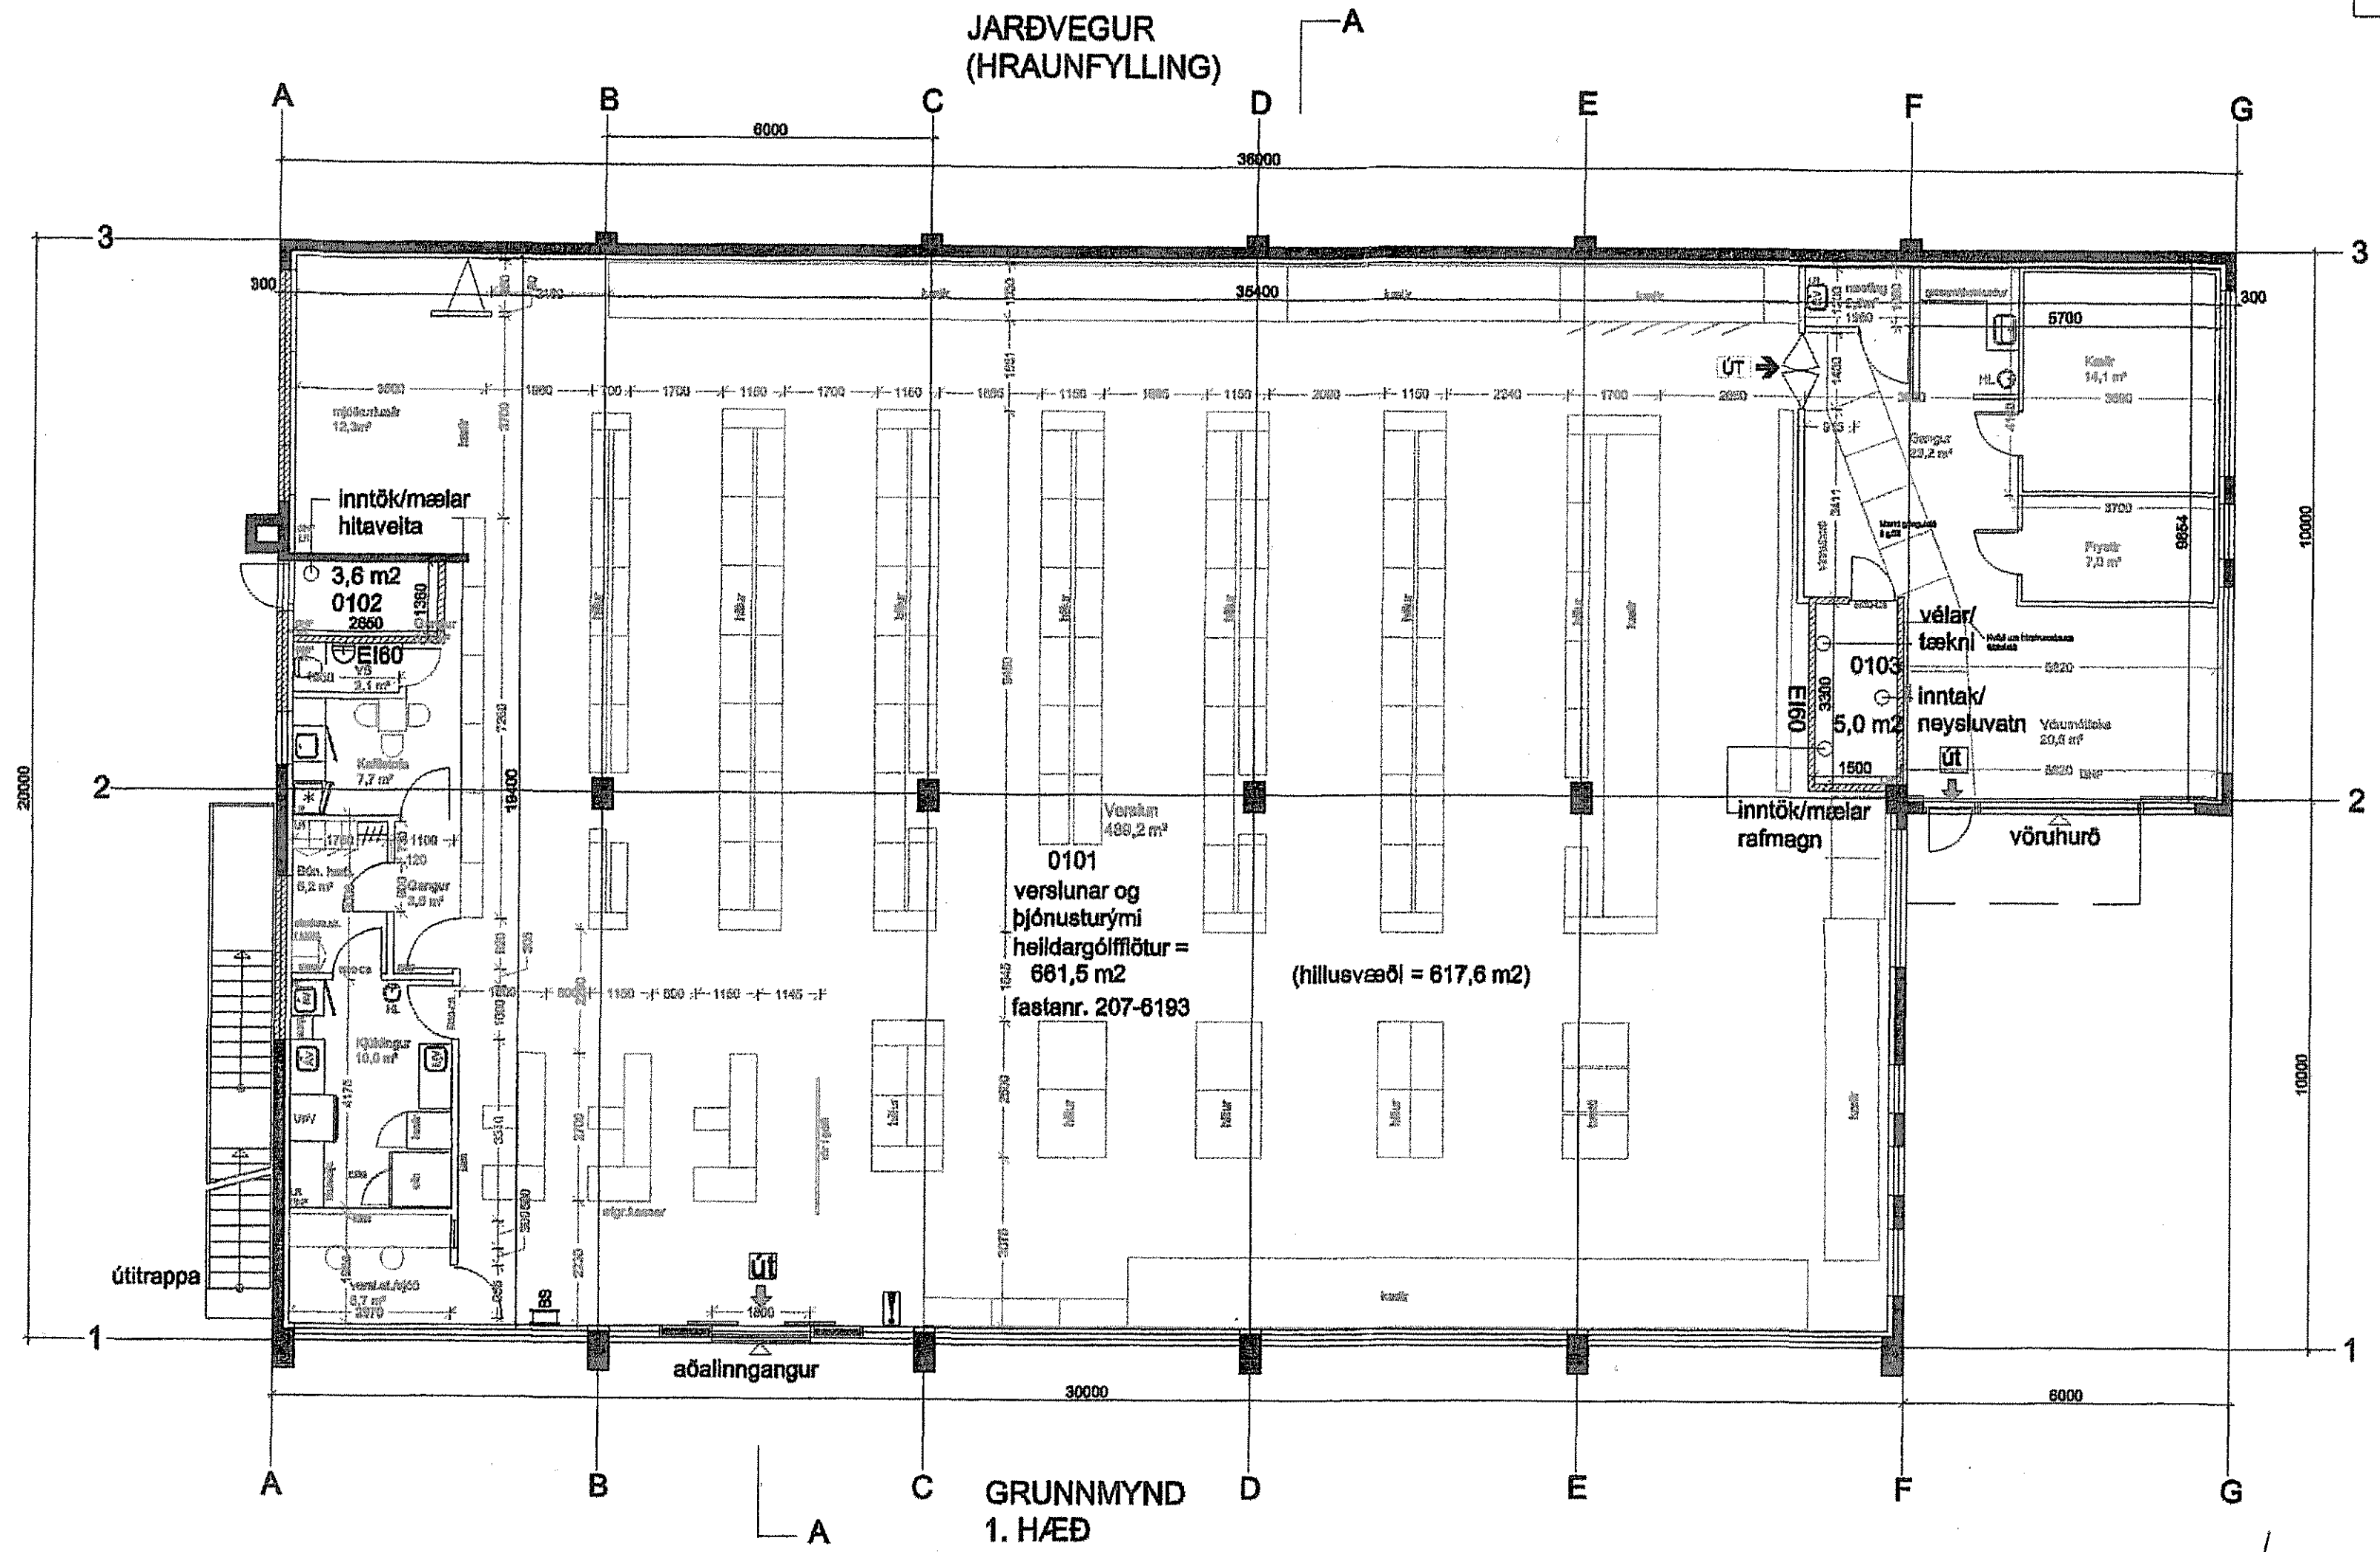

Sigríður Adalsteinsson
HVALEYRARBRAUT 3, HAFN. BL-01

Upprunalegar teikningar gerði Jón Bergason, verkfræðingur, 1. maí 1962. Það var viðbygging við 1.h. húsi frá 1948. Verkfræðistofan Hnit gerði uppdrætti af húsinu þíu samþ. í byggingarnefnd Hafnarfarðar 1.9.1976. Þorsteinn Friðbjórnsson, teiknistofunni Torglö, gerði uppdrætti af húsinu 26.05.2000, samþ. af byggingarfulltrúanum í Hafnarfirði 22. des. 2000.

Fyrirgildandi uppdrætti BL01-BL05 dags. 15.08.2017 sem eru gerðir vegna nýrrar eignaskiptafrýðingaráttaknað Sigurðar Adalsteinsson, arkitekt, með hlífðun af fyrri gögnum og nýjum athugunum á vettvangi. Ferðar voru inn áorðnar breytingar á húsi og lóð (Nýr lóðarlögusamningur frá 1995), rýmis- og festanúmer sett á teikningar í samræmi við eignareiningar hússins og sameiningu tveggja matsníluta í einn, MH 01.



ÞRÍÐJA HÆÐIN, ARKITEKTAR – SIGURÐOR ADALSTEINSSON FAI
ADALTEIKNING
GRUNNMYND 1.H.
LANGALNA 7 210 GARDABÆK
S/M: 555 46 10 GSM: 864 4168
KT:250144-3939
NETFANG: s@adalsteins.is