



SNEIÐING. 1:100

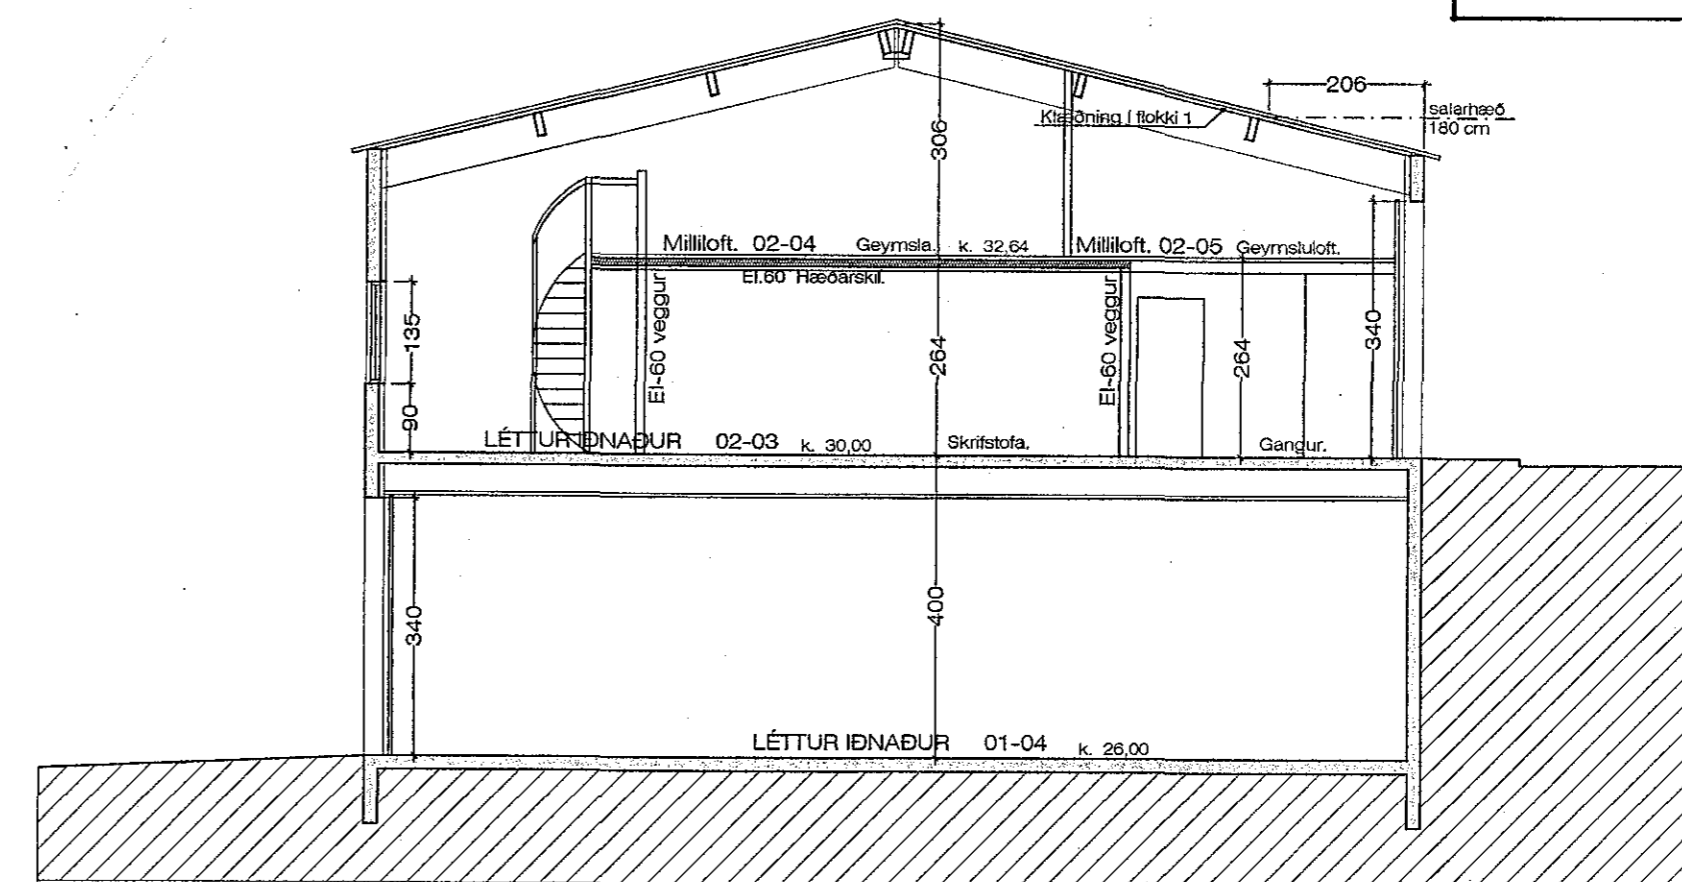

Sneiðing í milliloft í rými. 02-03 1:100

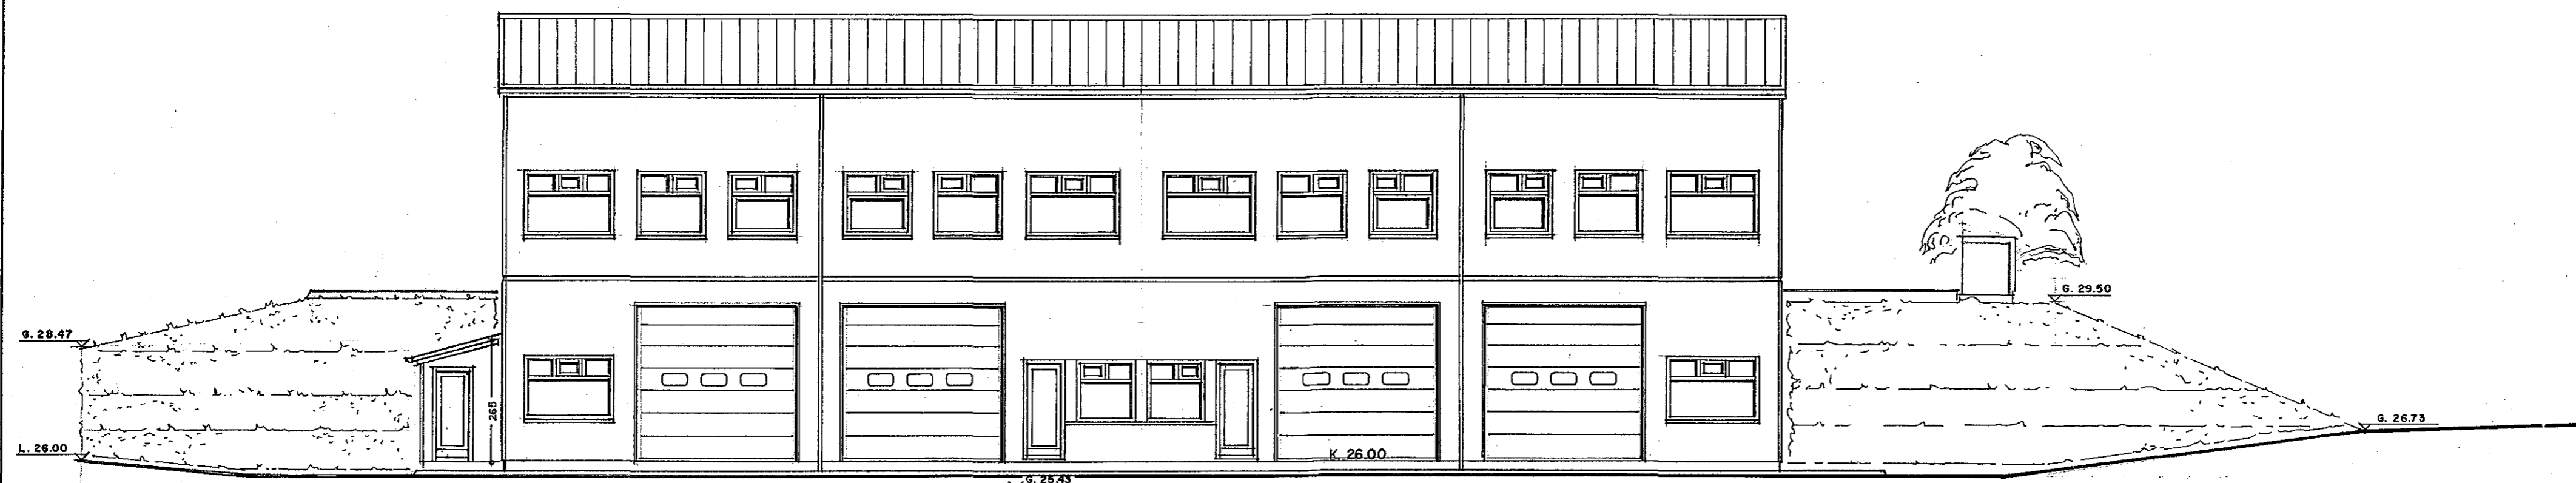

NORÐ-VESTURHLIÐ. 1:100

Breytt 15.-3.-2016  
Breytt innra skipulagi á rými 01-02  
Breytt í eitt rými sem áður var samþ.  
sem 2 rými, 02-03 og 02-04  
Bætt inn millilofti yfir hluta af starfsmannaaðst.

Breytt 24.-11.-2014  
Breytt skráningartöflu.

BREYTT SKRÁNINGATÖFLU.  
3.-1.-2000

MELABRAUT 24 HAFNARFIRÐI. SNEIÐING - ÚTLIT.

VERK NR. 199  
TEIKN NR. 04

ÞAGS. 10.-3.-1999 MÁL. 1:100  
BREYTT.

JON GUÐMUNDSSON ARKITEKT  
VINNUSTOFA.: SKÚLAGÖTU 63. REYKJAVÍK. SÍMI. 552-5055