




Samþykkt þann
31. maí 2017
Byggingafulltrúinn í H. Þ. Þ. Þ.

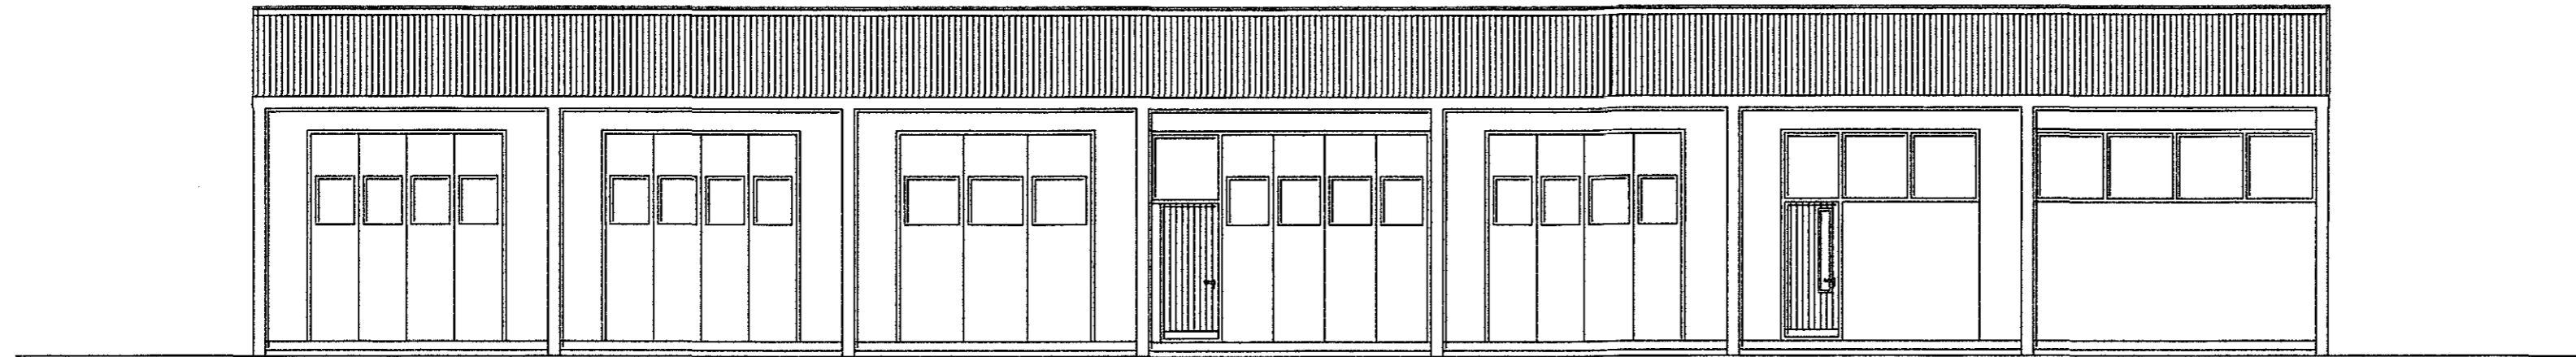


AUSTURHLID 1:100

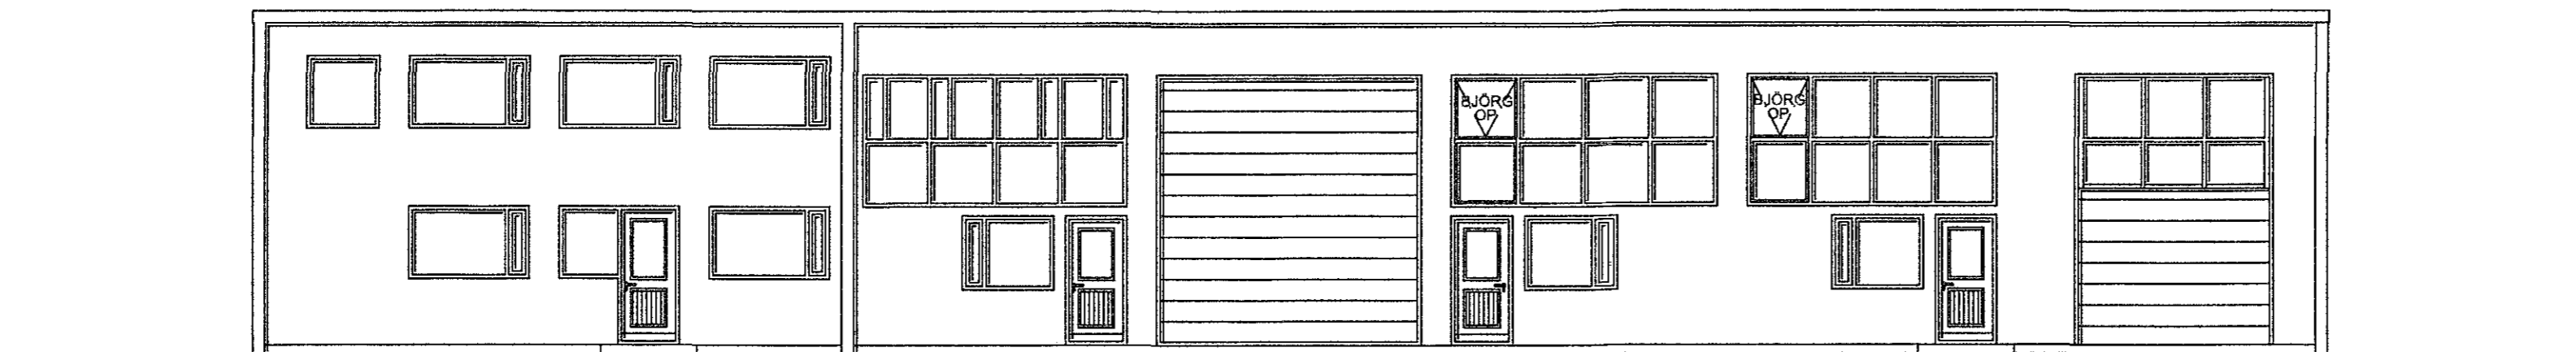


VESTURHLID 1:100

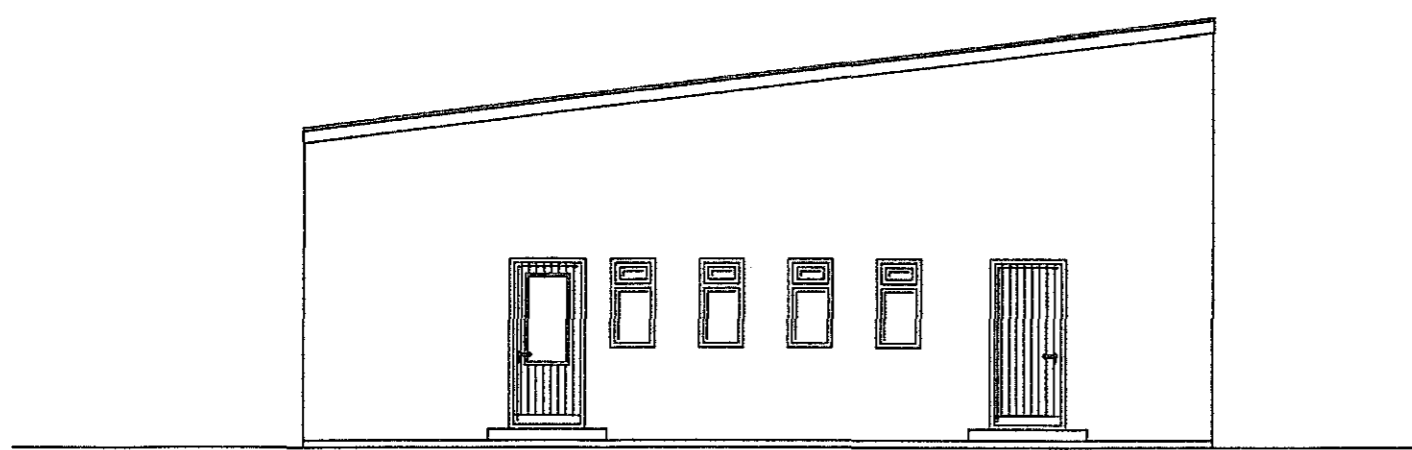


NORDURHLID 1:100

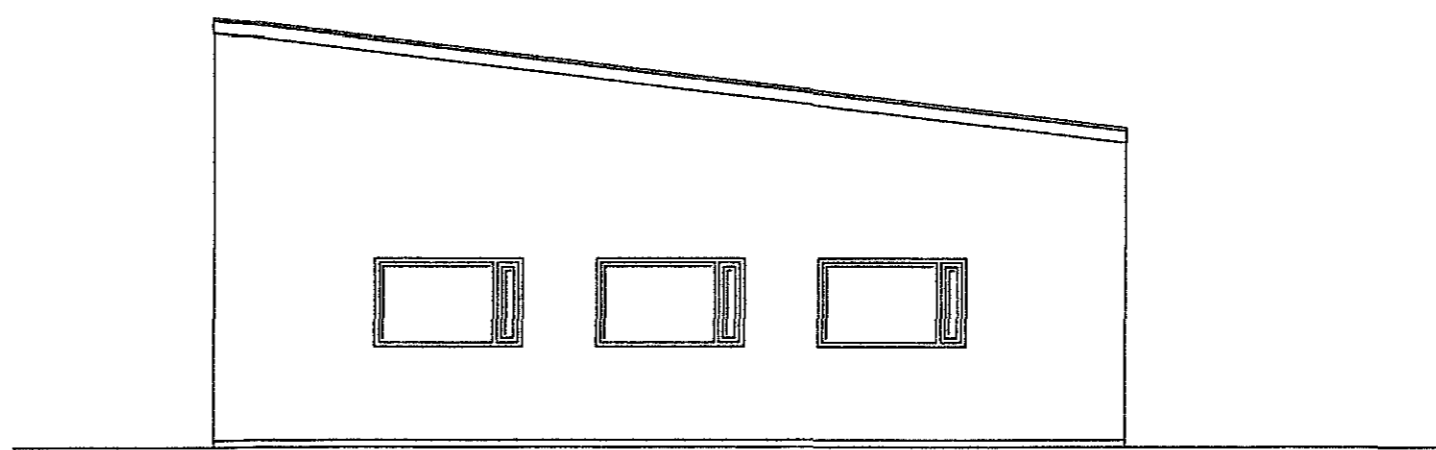

SUDURHLID 1:100

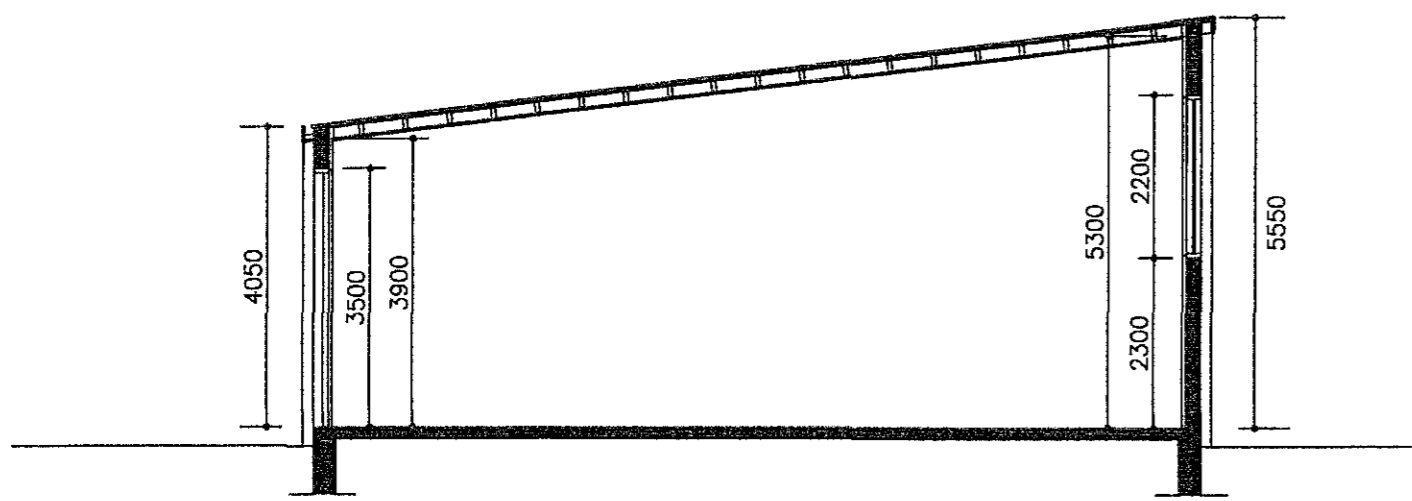

SNID A-A 1:100

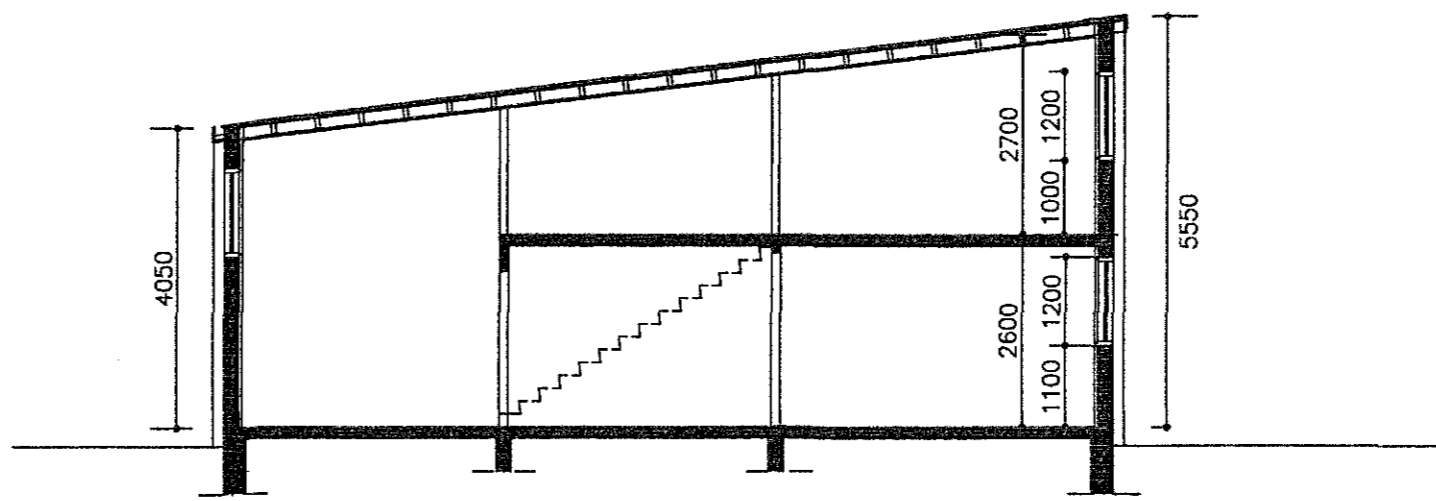

SNID B-B 1:100

Úr Gildi

Upphaflega uppdrætti teiknaði Friðþjófur Sigurðsson í des. 1971 samþ. í byggingarnefnd Hafnarjardar 22.12.1971. Nýir uppdrættir: Andrés Ásmundsson 10.01.98, teiknistofan Klöpp, Sæmundur Elírksson, 28.12.99, 3/1 00, nóv. 2001 og skráningartala Gunnars Ó. Steingrímssonar dags 20.12.1999 samþ. af byggingarfulltrúanum í Hafnarfirði 05. sept. 2002 með slóðari breytingum sem Sigurþór Aðalsteinsson vann 15.01.2004.

Breytingateikningar dags. 1.11.2016 vann Guðjón Rafnsson á þann hátt að færa nýja hurð á austurhlö, breytta veggjaskipan, rýmisnúmer, skráningartöflu dags 1.11.2016 og breytta skiptingu lóðar inn á teikningagrunna teiknistofunnar Klöpp.



BREYTINGAR:
Dagur: Skýring: Gerð af:

VERK:
**Helluhraun 4, Hafnarfirði -
Aðalteikningar**

Útlit og snið

TEIKNING: **A - 102**

KVARÐI: 1:100 | BLS STÆRÐ: A2 | DAGS: 31.05.2017

HANNAÐ AF:
Guðjón Rafnsson 261179-4909 Byggingarverkfræðingur
Svanlaugur Sveinsson 250147-3099 Byggingartæknifræðingur
Sími 663-6393 | gujonrafn@icloud.com | SAMBYKKT: Paul. Þeinar