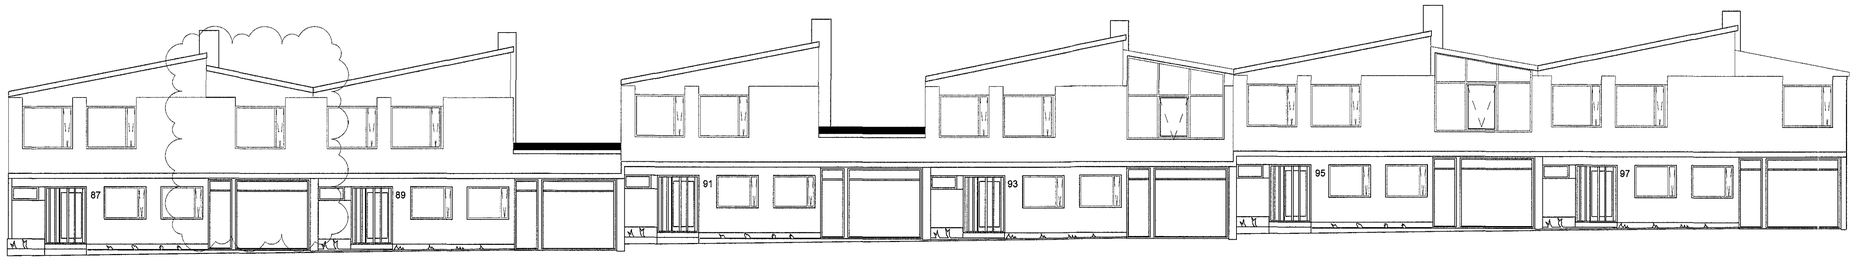

Suður nýtt útlit

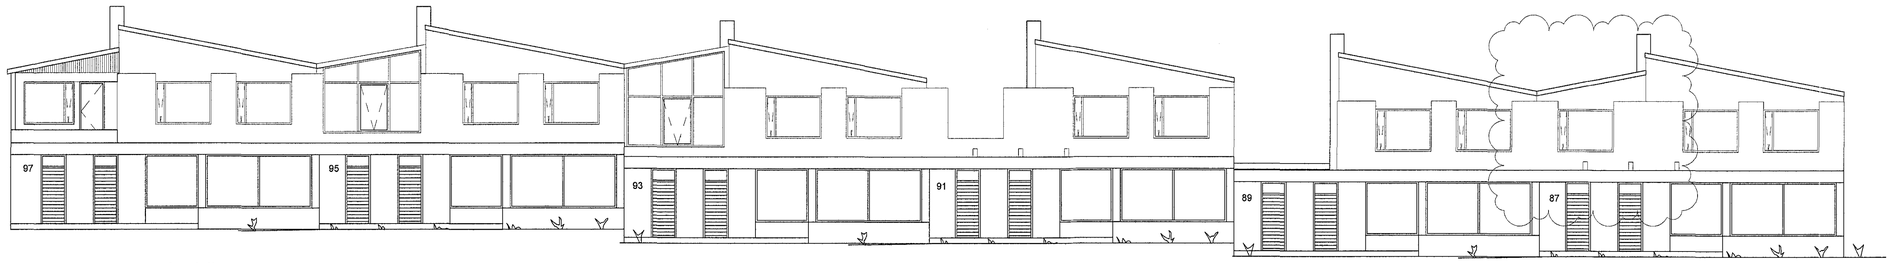

Norður nýtt útlit

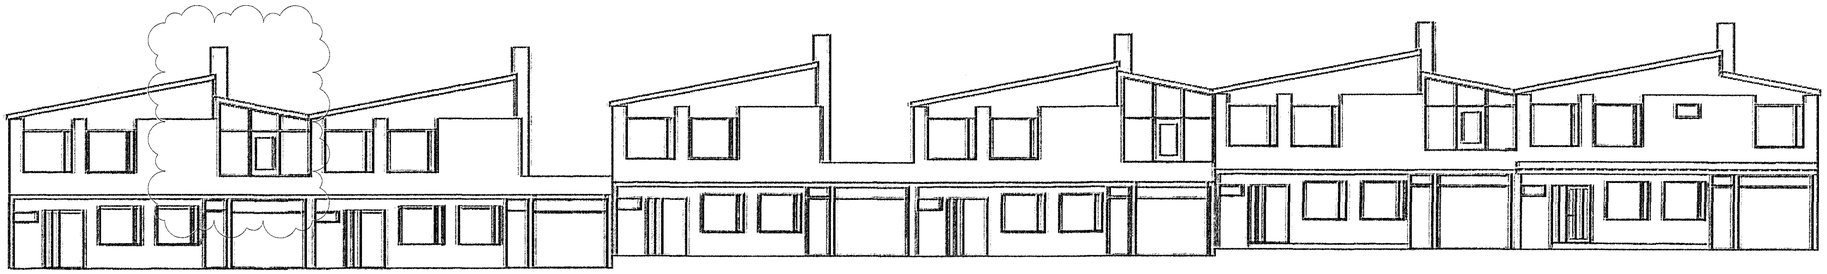

Suður eldra útlit

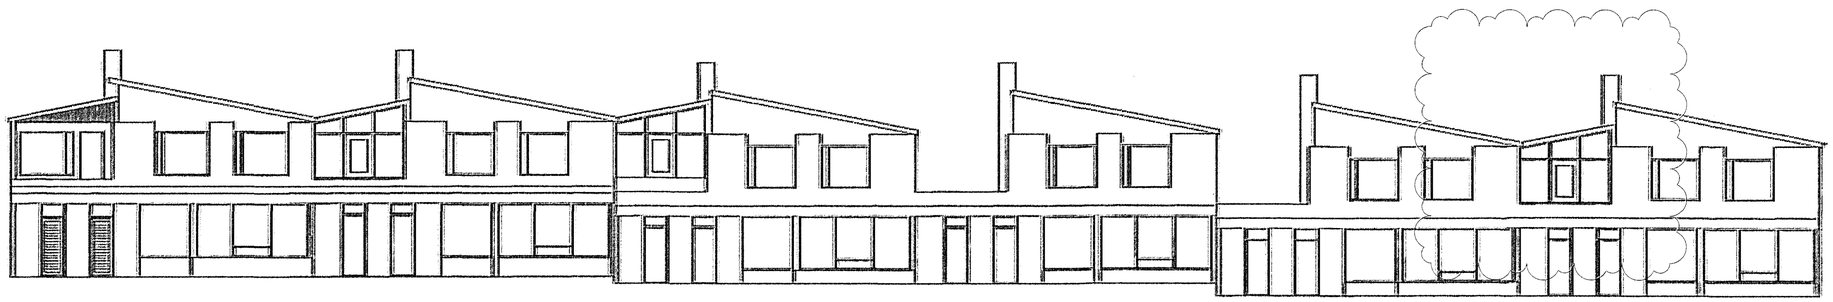

Norður eldra útlit

1:100 0 1 2 3 4 5 m

Samþykkt þann
31. maí 2017
Byggingarfulltrúinn í Hafnarfirði

SKÝRINGAR

Um er að ræða raðhús við Miðvang 87-97

Breyting felst í því fjarlægja glerveggi sem eru yfir b

Byggður er upp heilstæður veggur í samræmi við útl
annari hæð húsins.

Leitast er við að halda samræmi við fyrstu teikninga
eru frá 1970 ,teiknað og hannað af Kjartan Sveinsyn
byggingatæknifræðingi.

Ský á teikningu sýna hvar breytingar eiga sér stað

Útg.	Dags.	Skýring
1	29.4.2017	Breytting útvegg nr.87

Verkheiti:
RAÐHÚS

Heimilisfang:
MIÐVANGUR 87-97

Verktegund:

Landnúmer: 121908 | Staðgreinir: 1400-

ÁSÝNDIR

Hannað af:	Rúnar I Guðjónsson	Matshluti:	
Teiknað af:	Runar I Gudjonsson	Mælikvarði:	1 : 10
Samræming:	RIG	Dagsetning:	29.04

Aðalhönnuður: Rúnar Ingi Guðjónsson Byggingafræðingur
Löggildur hönnunarhönnuður kt.1406694-4

Hönnunarstjóri:

RÚM TEIKNISTOFA
TEIKNISTOFAN RÚM
Álfholti 26-220 Hafnarfjörður-Í
S:8919231
kt.1406694319
teiknistofa@gmail.com

03-17	–	–	– A	A10
Verknúmer	Svæði	Áfangi	Ábyrgð	Númer

HÖNNUNARGÖGN EIGA EKKI AÐ LÁNAST ÁÐUR EN FULLNAÐARGREIÐSLA FÆST FYRIR HÖNNUNINNI