ESKIVELLIR 9 HAFNARFIRÐI.

Samþykkt þann
07. júní 2017
Byggingarfulltrúinn í Hafnarfirði

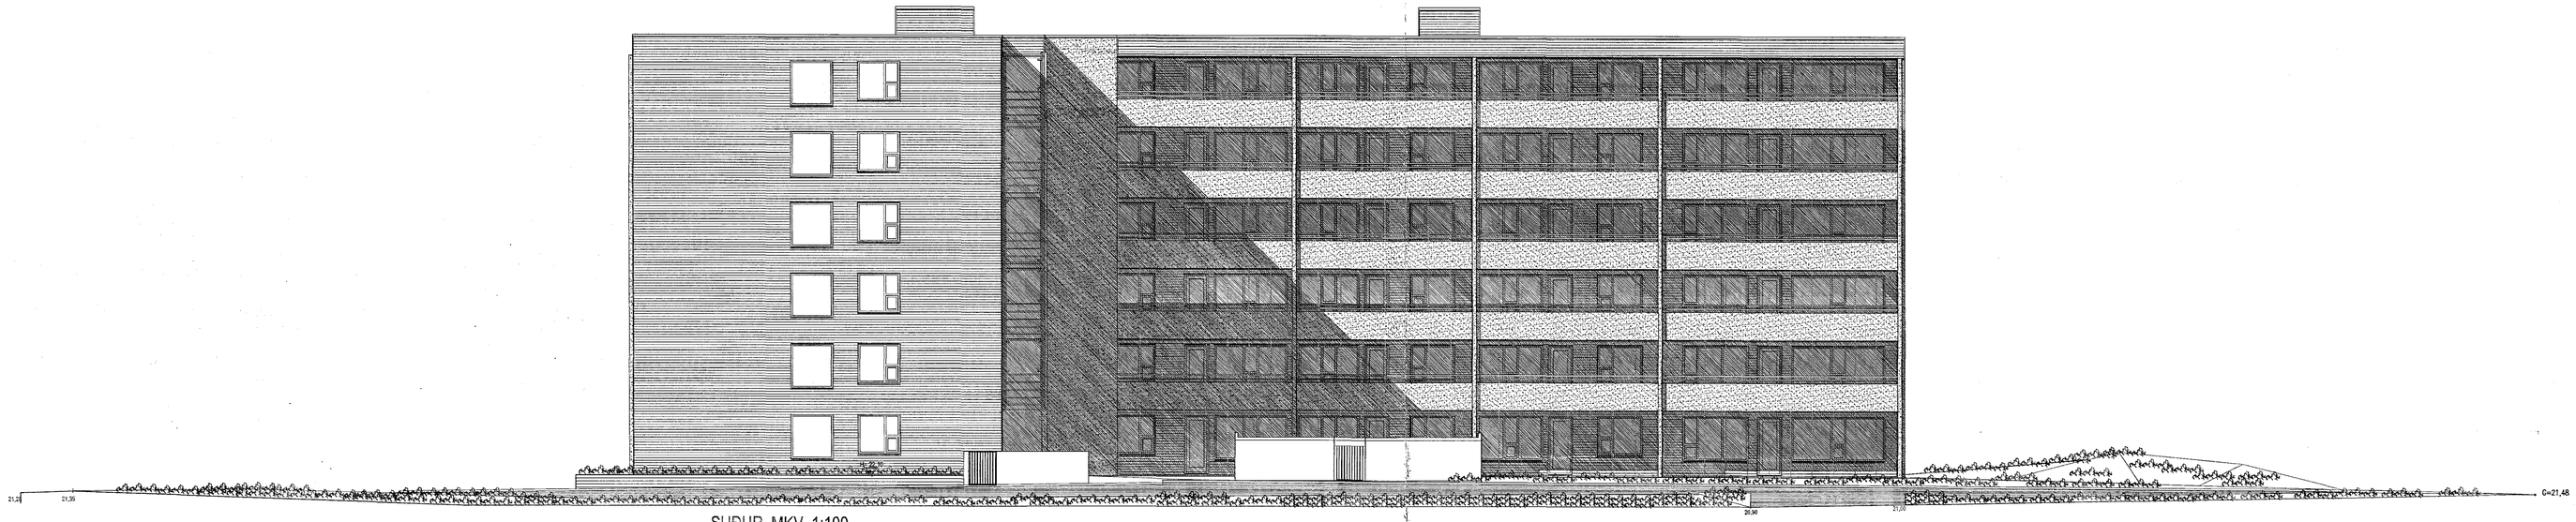

SUÐUR. MKV. 1:100.

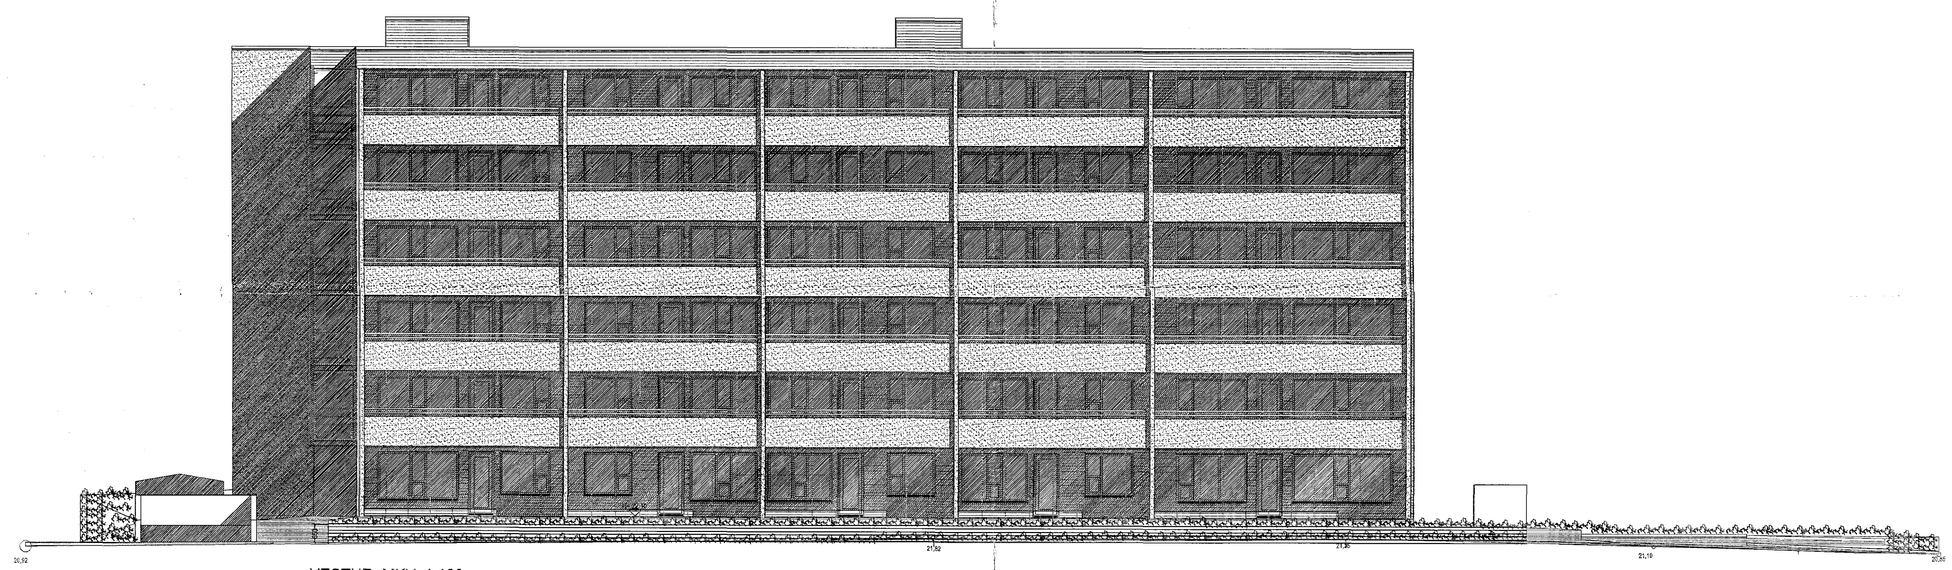

VESTUR. MKV. 1:100.

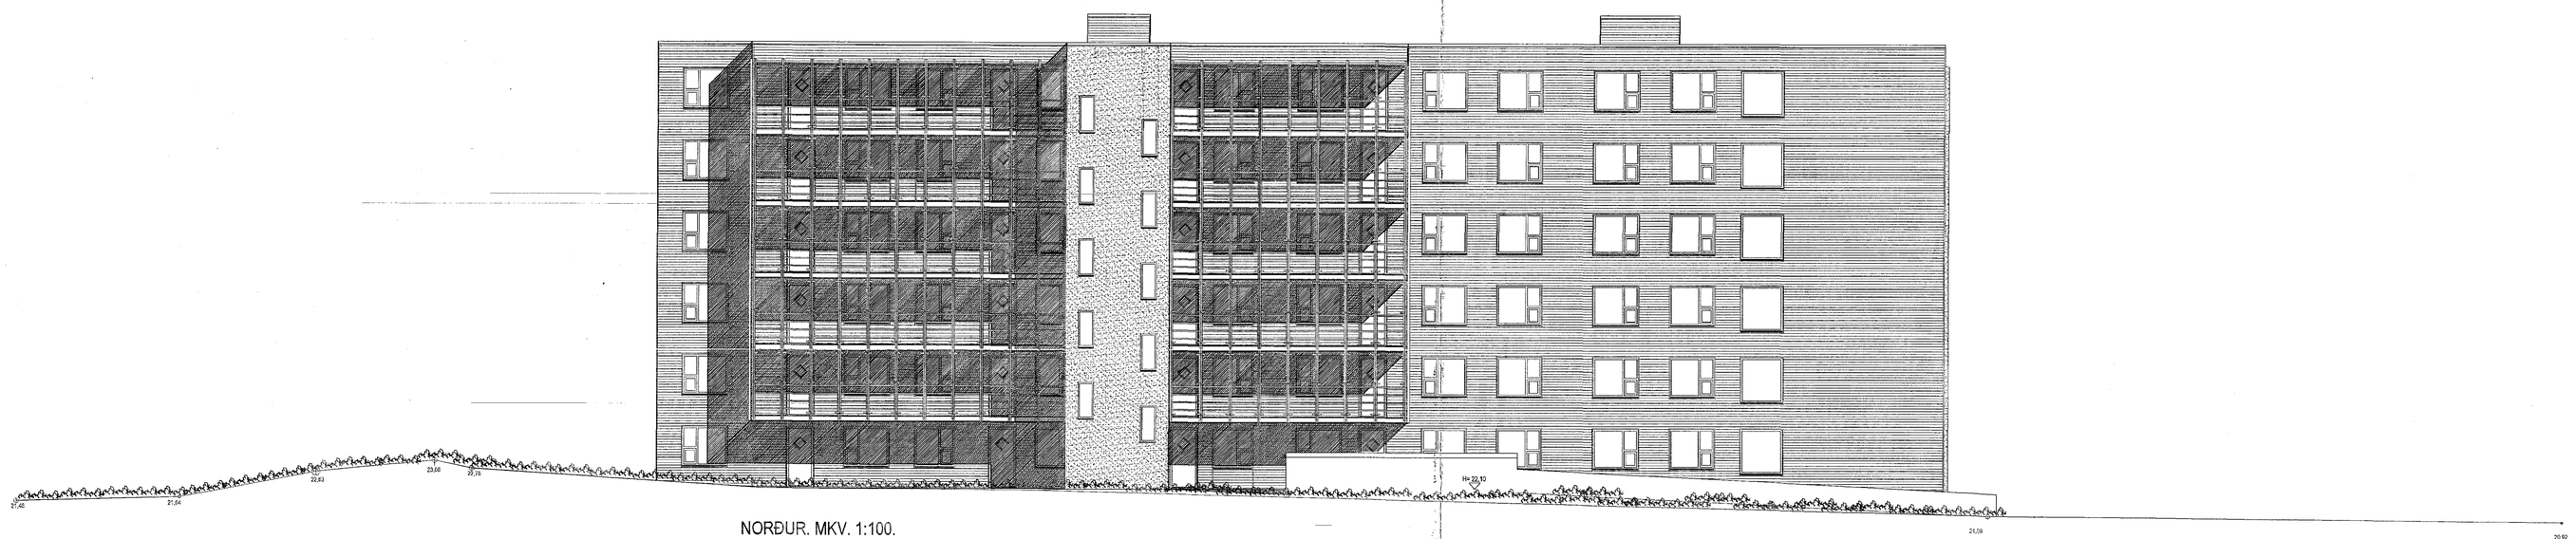

NORÐUR. MKV. 1:100.

Breytingar:

Efni:	Dags.	Teikn.	Yfirf.
6. hæð teiknuð.	05/2005		
Eignarhæð á bílastæði og gnomstum bmyst.	06/2005		
Bílastæðum breytt. (Reyndarappdráttur)	06/2006		
Svalaskýli teiknuð.	05/2014		

Eskivellir 9 Hafnarfirði.
Landnúmer: 197721

Aðaluppdráttur. Númer. 8 af 11

Efni: Útlit suður, vestur og norður.
Mælikvarði: 1 : 100.
Frumstærð blaðs: A0
Teiknað: Sig. Þ. Verk.nr: 00000
Yfirfarið: Sig. Þ.
Dagsetning útgáfu: 07-07-2004. Endursk:

STH. teiknistofan ehf.
Strandgötu 11.
220 Hafnarfirði.
kt. 510298-2769.
Sími 5651510.
teiknistofan@simnet.is.
Áritun aðalhönnuðar.
22/9/16
Öll afritun og afnot teikninga er háð skriflegu leyfi STH Teiknistofu.

Sigurður Þorvarðarson byggingafræðingur bfi. kt. 141250-4189.