


ESKIVELLIR 9 HAFNARFIRÐI.

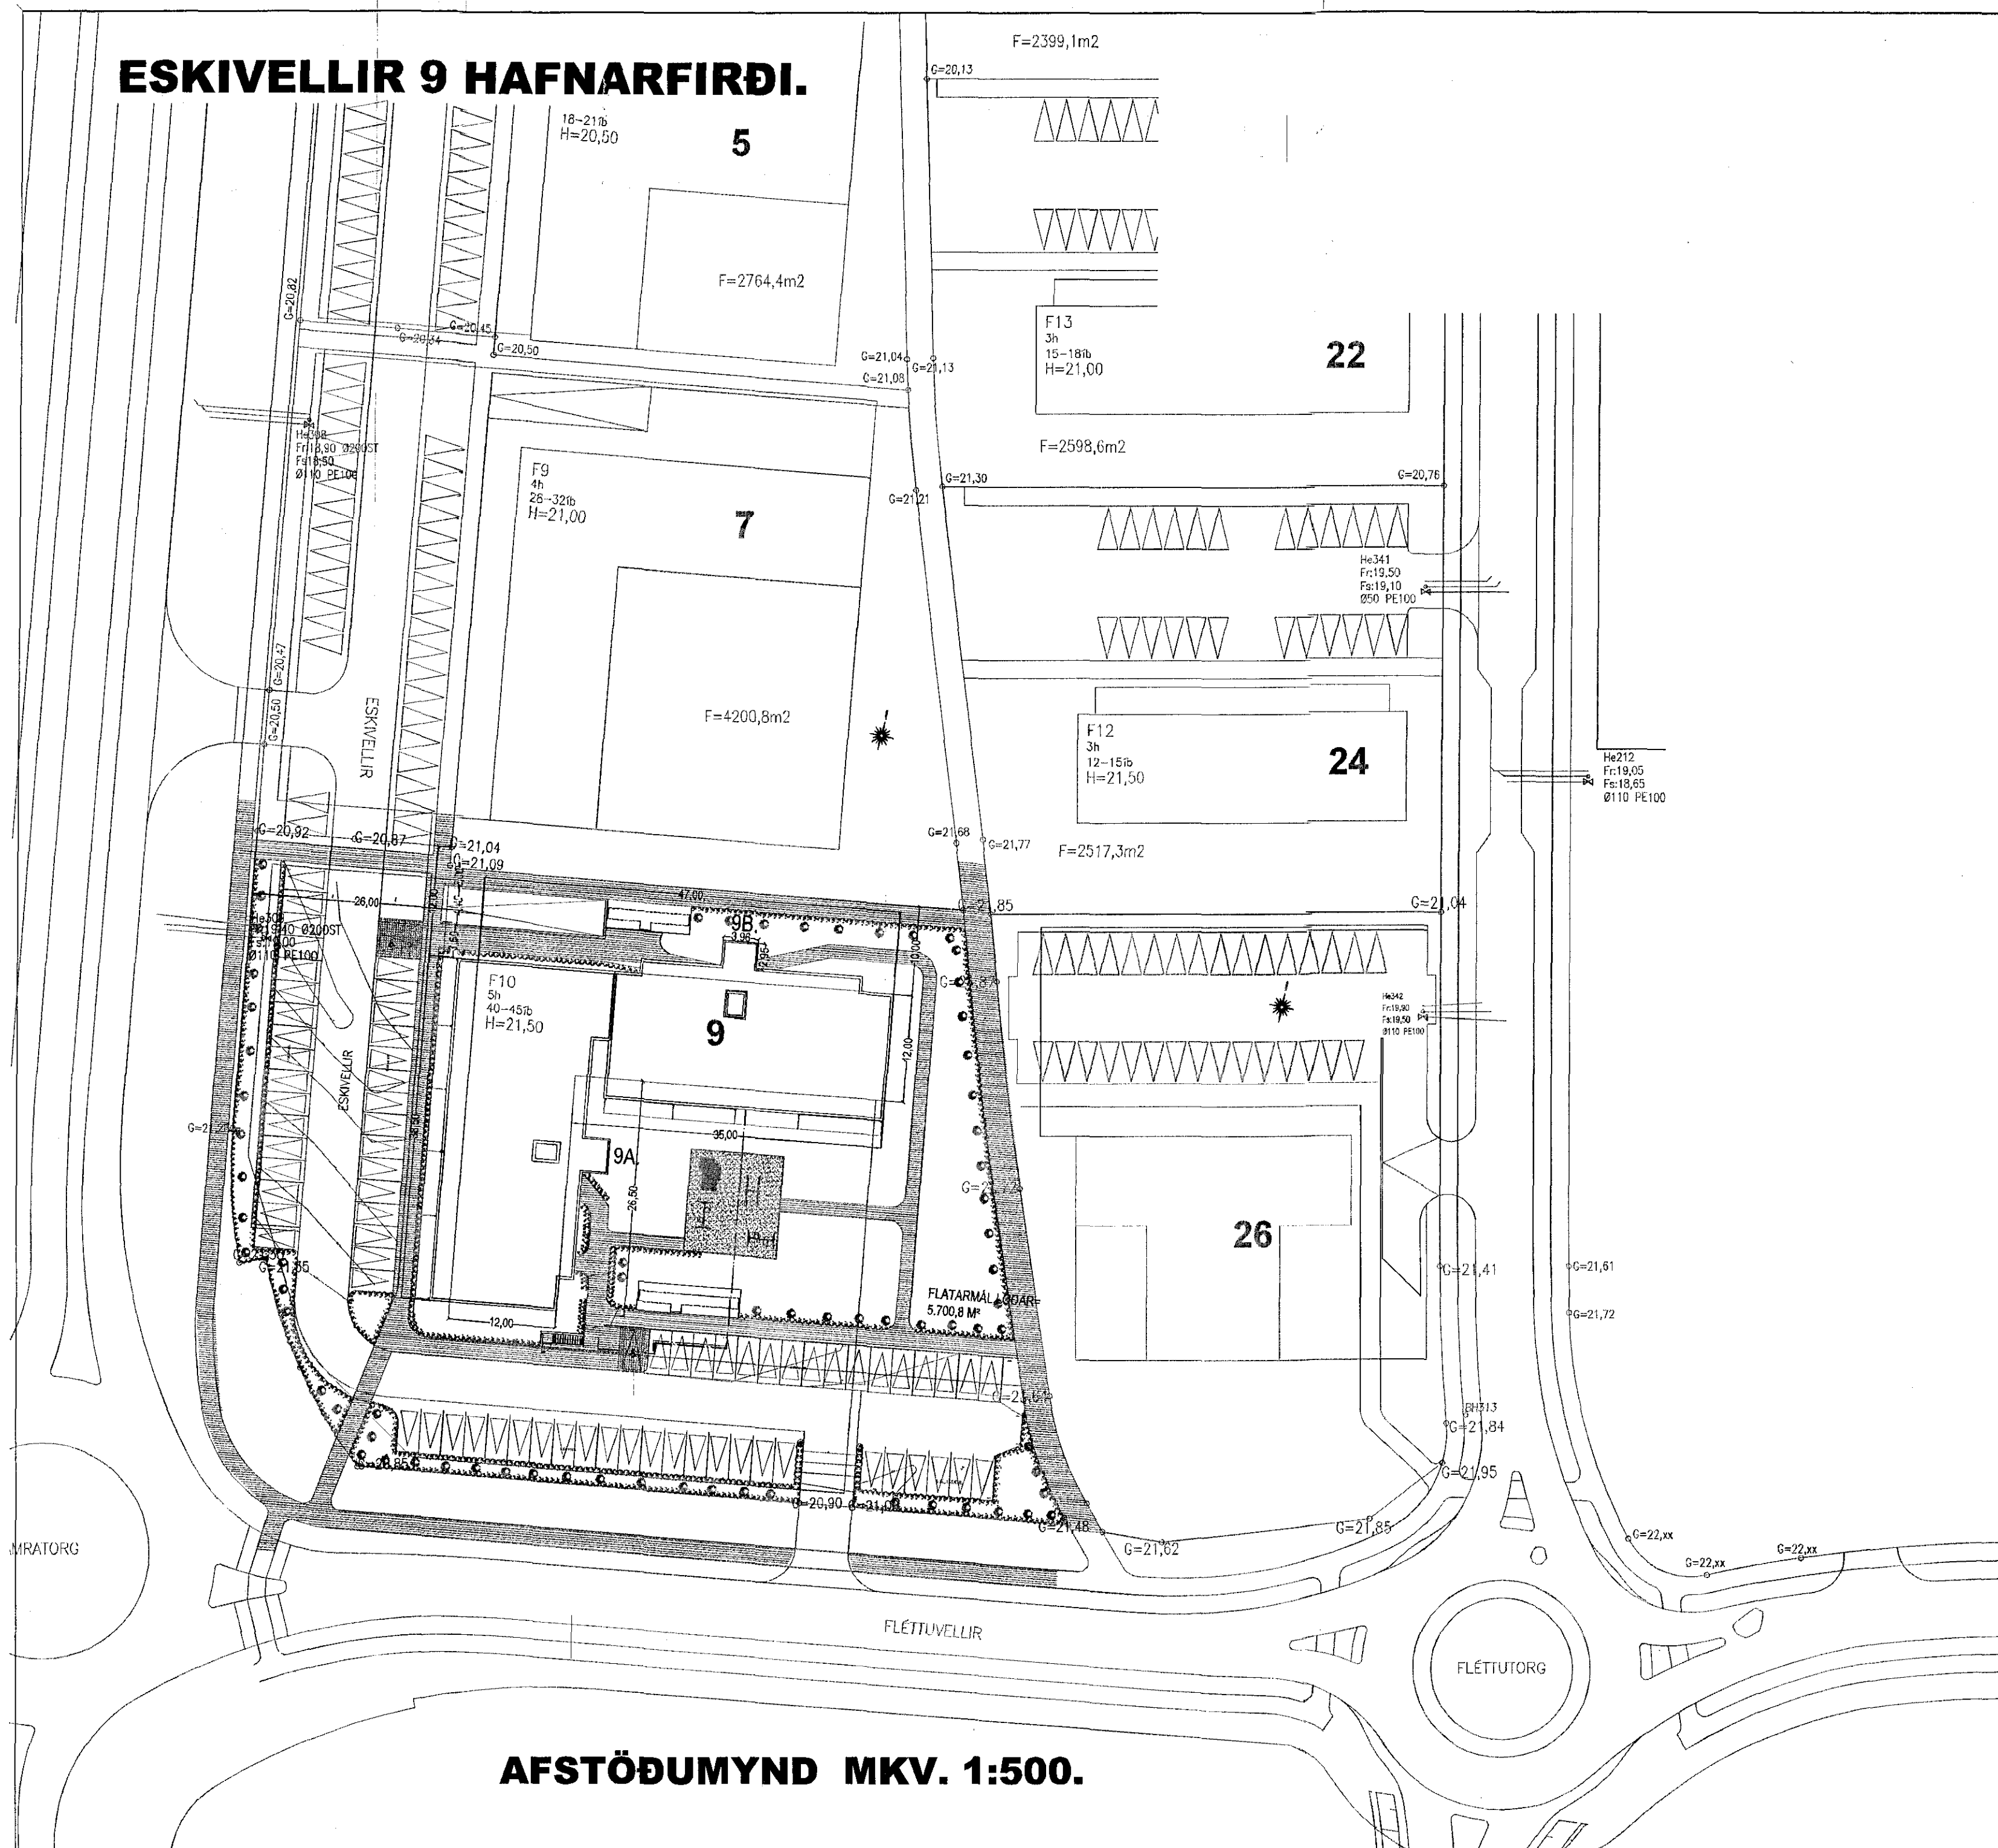

07. Jún. 2017
Byggingafræðingur í H. Þ. Þ. Þ.

Breytingar:

Efni:	Dags.	Teikn.	Yfirf.
6. hæð teiknað.		02/2005	
Bilastæðum breytt. (Reyndruppdráttur)		08/2008	
Hlaðnir stöyplir veggir milli stæða og séreignsveða. (Reyndruppdráttur)		05/2010	
Svalaskýli teiknað.		09/2016	

Eskivellir 9 Hafnarfirði.
Landnúmer: 197721

Aðaluppdráttur. Númer. 11 af 11

Efni: Afstöðumynd.
Mælikvarði: 1 : 500.
Frumstærð blaðs: A2
Teiknað: Sig. Þ. Verk nr: 00000
Yfirfarið: Sig. Þ.
Dagsetning útgáfu: 07-07-2004. Endursk:

STH. teiknistofan ehf. Strandgötu 11.
Áritun aðeildhönnuðar. 220 Hafnarfirði.
kt. 510298-2769.
22/9161609540 Sími 5651510.
teiknistofan@simnet.is.
Öll áritun og afnot teikninga er háð skriflegu leyfi STH Teiknistofu.

Sigurður Þorvarðarson byggingafræðingur bfl. kt. 141250-4189.

AFSTÖÐUMYND MKV. 1:500.