


Grunnmynd milli lofts.  
meðfram Kaplahrauni

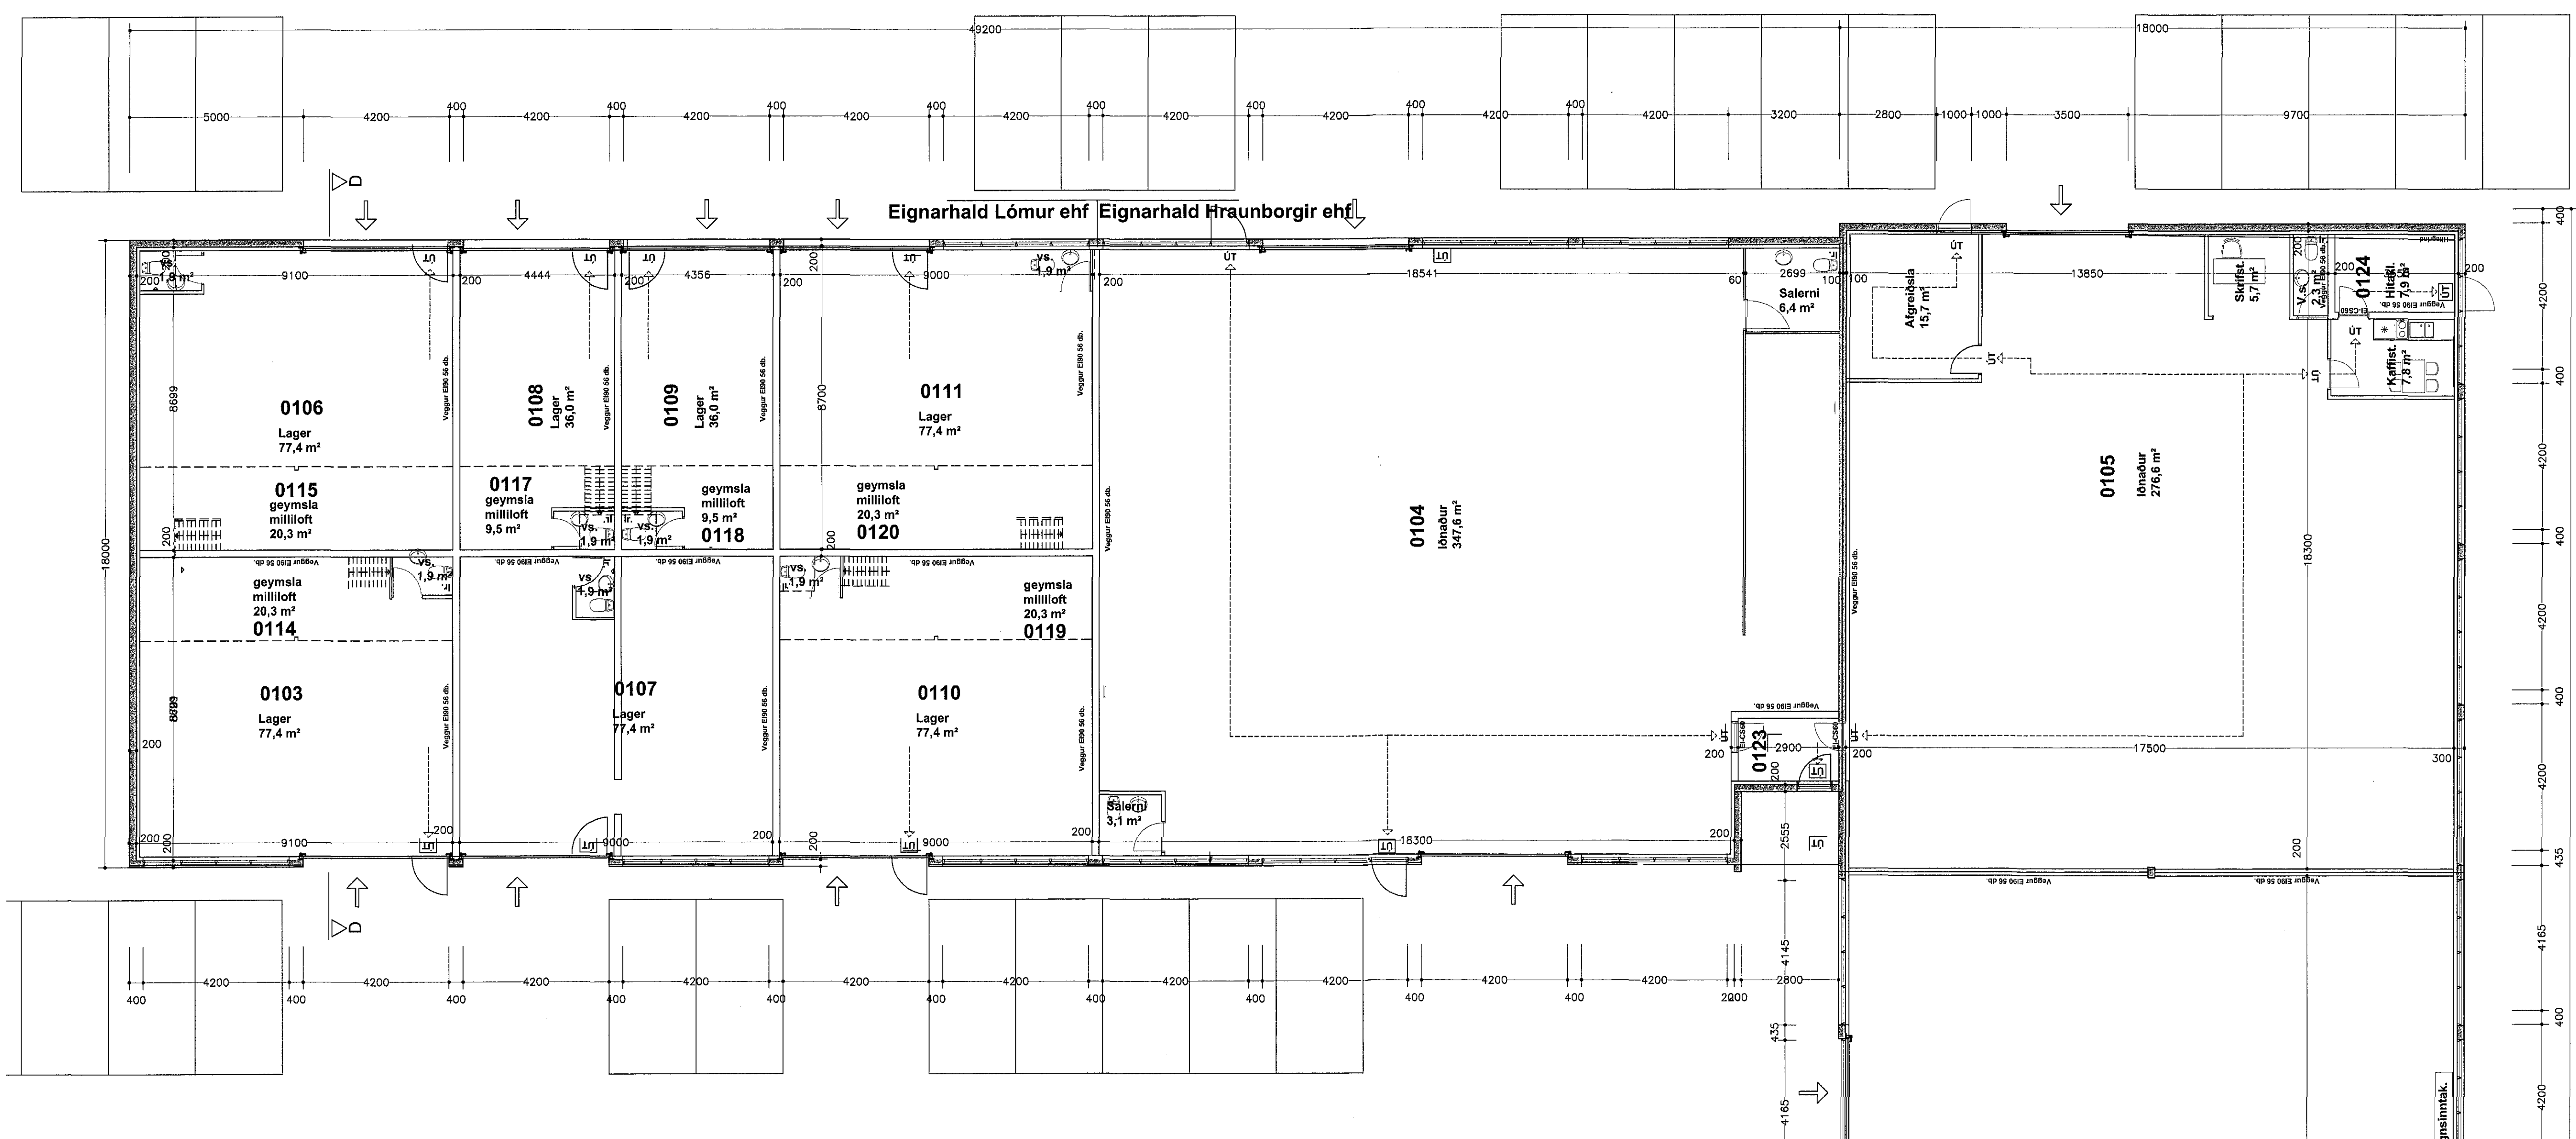

Grunnmynd 1. hæðar.  
meðfram Kaplahrauni

Í rýmum 0103, 0106, 0107, 0108, 0109  
0110 og 0111 er ekki brunaviðvörðunarkerfi

Húsið er upphaflega hannað af Sigurði Oddssyni og Snorra Haukssyni.  
**Bæjarhraun 24**

Grunnmynd 1. hæð og milli lofts	kvartöl: 1:100	teikn. nr. <b>3</b>
	dags: 27.05.2015	þeytt: 15.11.2016

Breytt dags. 12.05.2016	Eðli breytinga Reyndartekningar	Breytt dags. 22.02.2016	Eðli breytinga Slúfum og salerni breytt undir milli lofti	Breytt dags. 31.03.2016	Eðli breytinga Reyndartekningar	Breytt dags. 13.07.2015	Eðli breytinga Glæðheimili & efri hæð	Breytt dags. 27.05.2015	Eðli breytinga Einingu 0103 skipt upp í 7 einingar Einingu 0104 skipt upp í 2 einingar	Breytt dags. 15.11.2016	Eðli breytinga Milli loft í einingu 0107 ferð og veggur færður inná tekingu. Eldvörn undir milli loft
-------------------------	---------------------------------	-------------------------	---	-------------------------	---------------------------------	-------------------------	---------------------------------------	-------------------------	--	-------------------------	---

Ágúst Þórðarson byggingafræðingur hf. kt. 041051-4509  
sími 554 2241, 893 8601 fax 554 2231 netf. rymi@istandla.is  
Smájuvegur 11E 200 Kópavogur

*Ágúst Þórðarson*

