



Útlit inn í port.


Skurður C-C

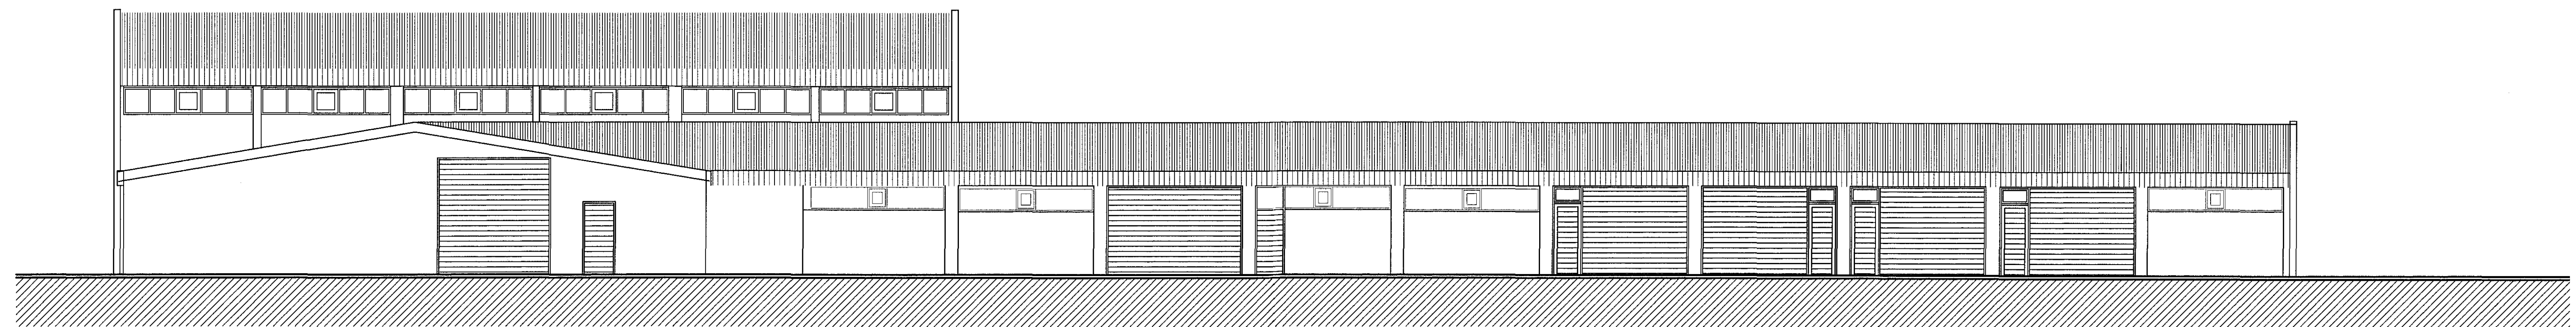


Útlit mót Kaplahrauni

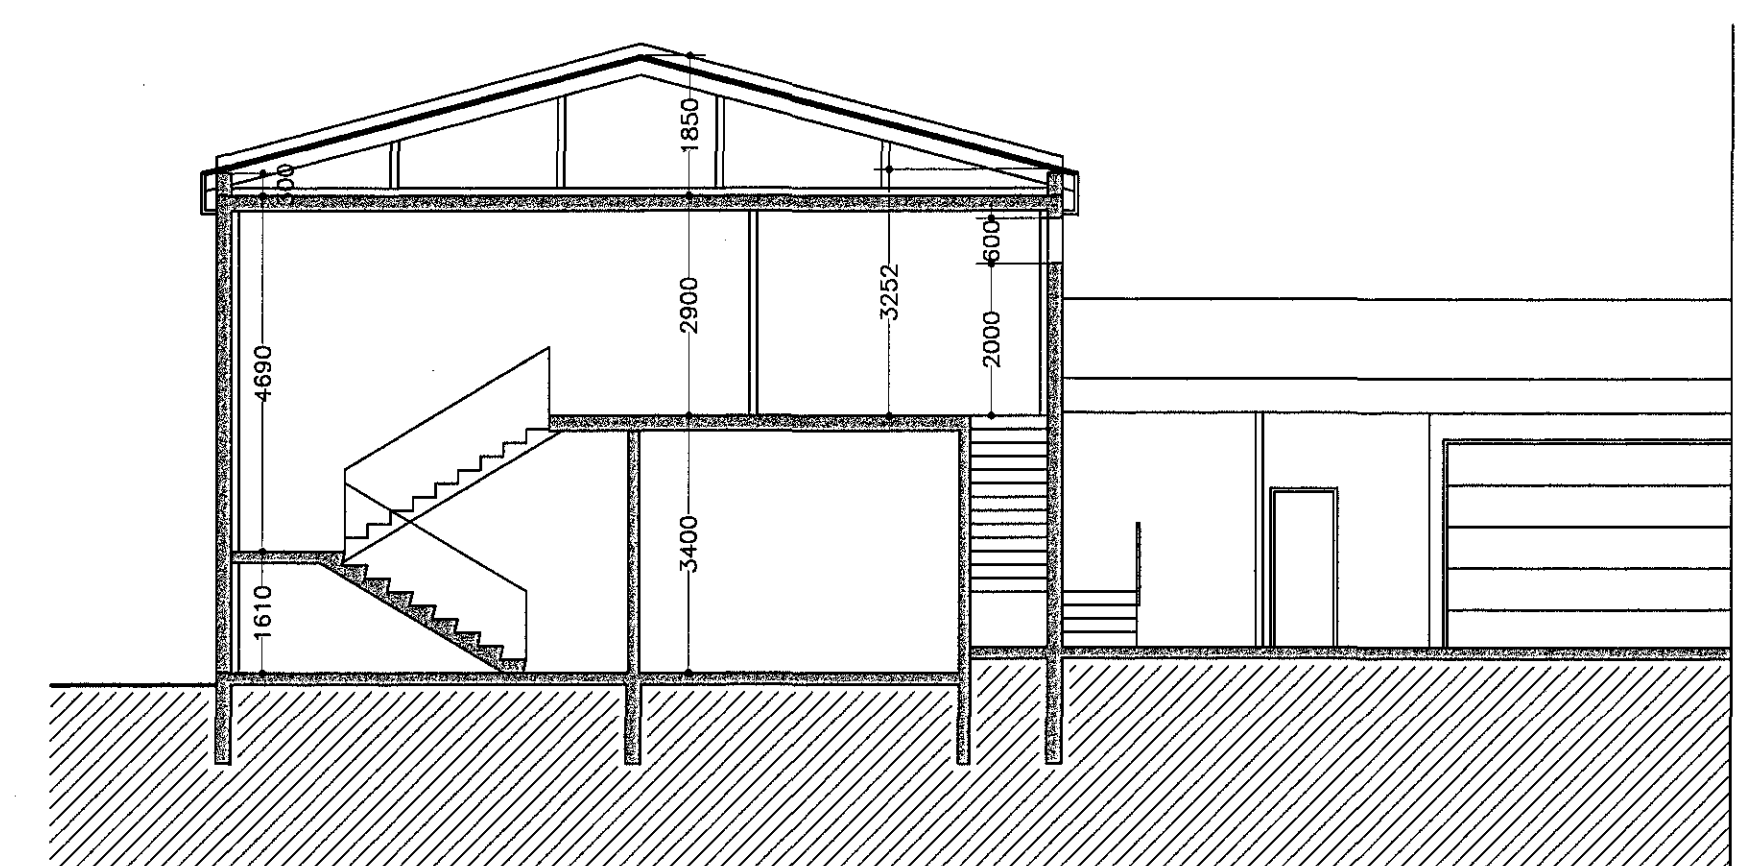

Skurður A-A

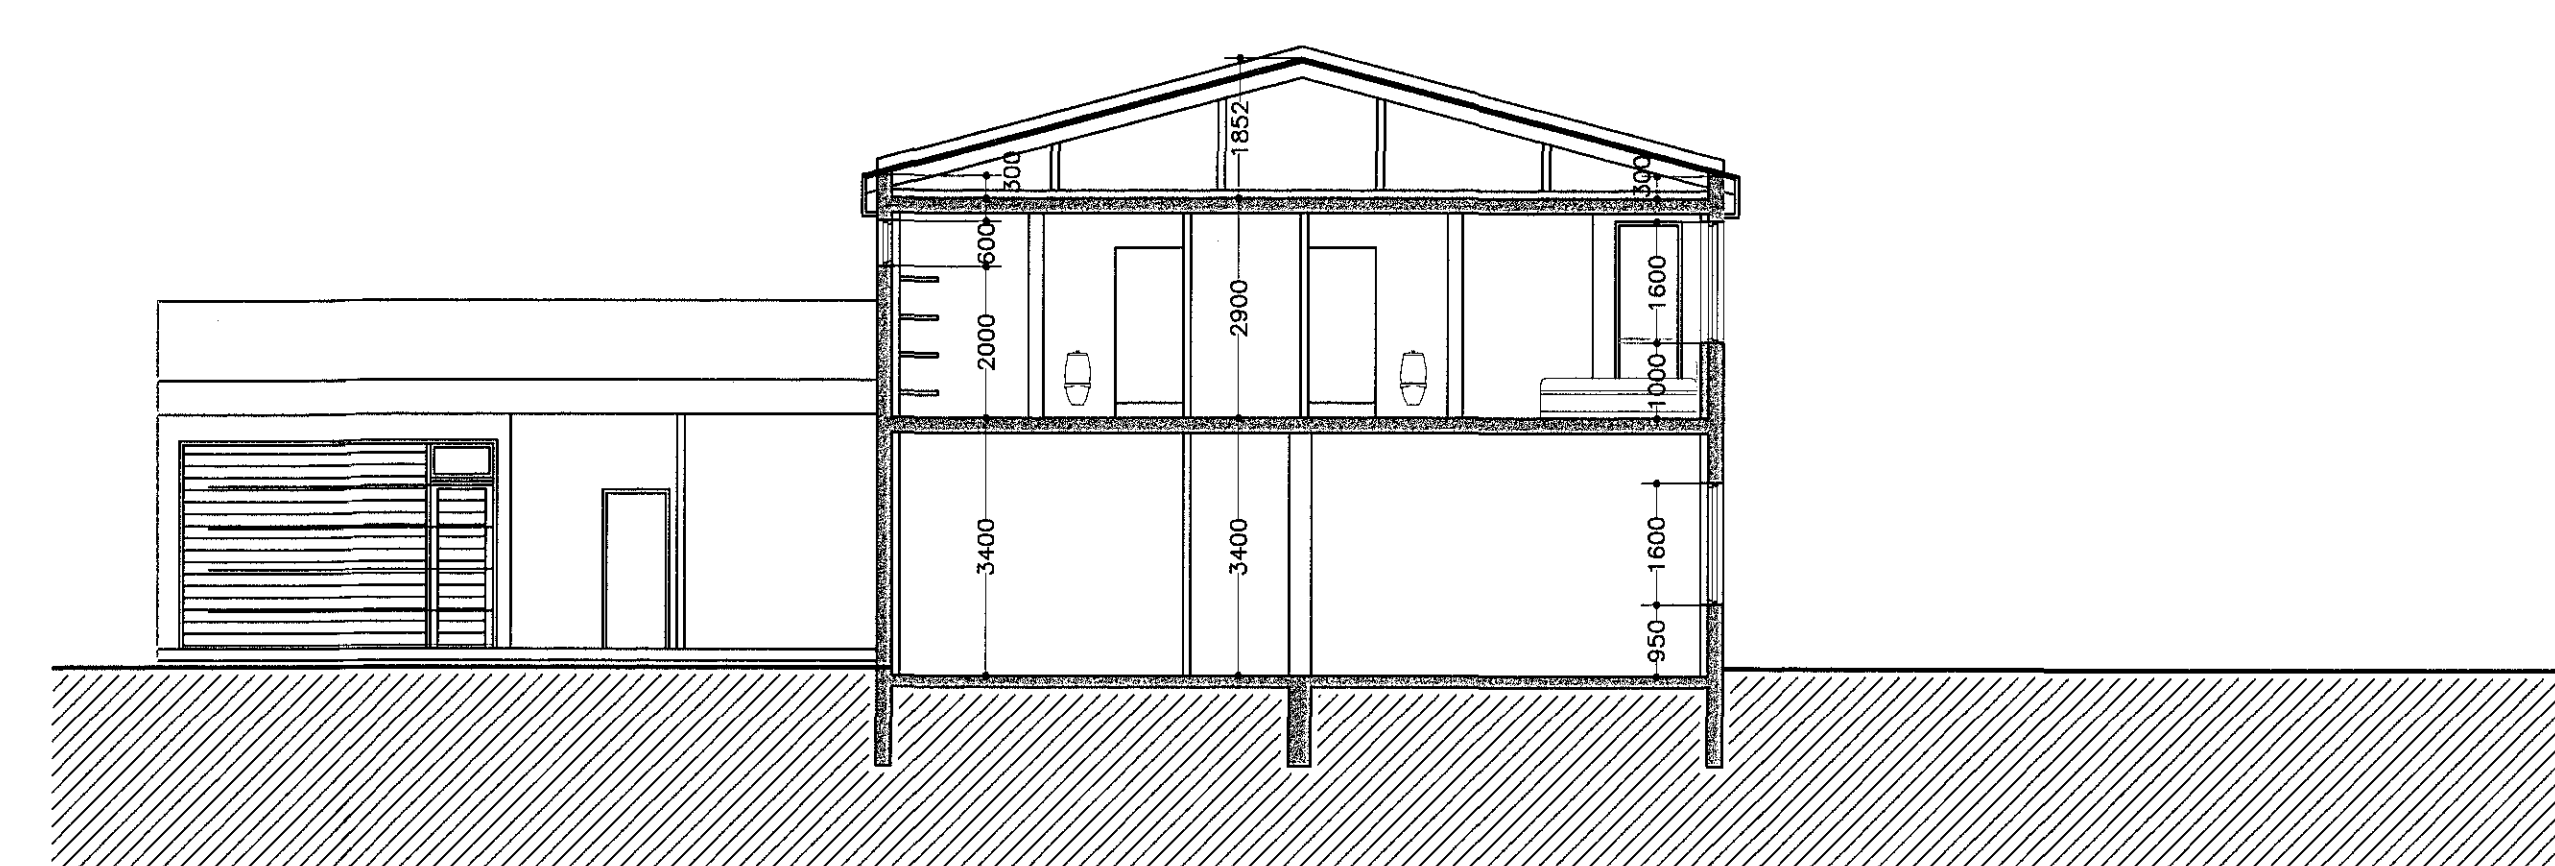


Skurður B-B

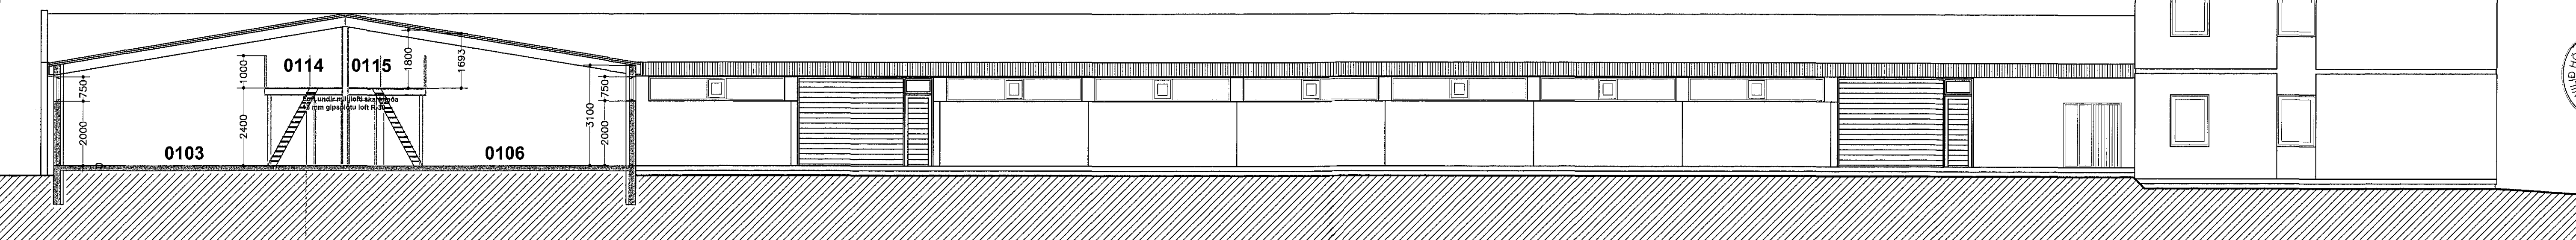

Skurður D-D

Í rýmum 0103, 0106, 0107, 0108, 0109
0110 og 0111 er ekki brunaviðvörnarkerfi

Í húsinu skal vera brunaviðvörnarkerfi tengt öryggisstöð.
Húsið er upphaflega hannað af Sigurði Oddsyni og Snorra Hauksyni.
Bæjarhraun 24

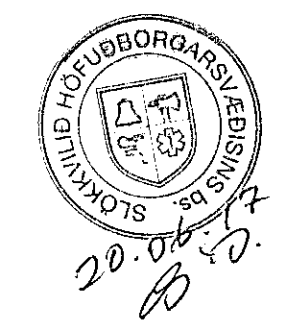

Breytt dags.	Eðli breytinga	Breytt dags.	Eðli breytinga	Breytt dags.	Eðli breytinga	Breytt dags.	Eðli breytinga	Breytt dags.	Eðli breytinga
		31.03.2016	Reyndartekningar	13.07.2015	Gleðihelmsli & efr hæð	27.05.2015	Einingu 0103 skipt upp í 7 einingar Einingu 0104 skipt upp í 2 einingar	06.06.2017	Eðli breytinga Einingar 0104 og 0112 í bakhúsi sameinaðar í einni einingu 0104

Sneiðingar og útlit	kvarði: 1:100	teikn. nr. 5
	dags: 10.02.2015	breytt: 15.11.2016
Ágúst Þórðarson byggingarfræðingur lífi hl. 041051-4509 sími 554 2241, 893 8601 fax 554 2231 netf. rymi@landia.is Smiðjuvegur 11E 200 Kópavogur		