Lindarberg 62, Hafnarfirði

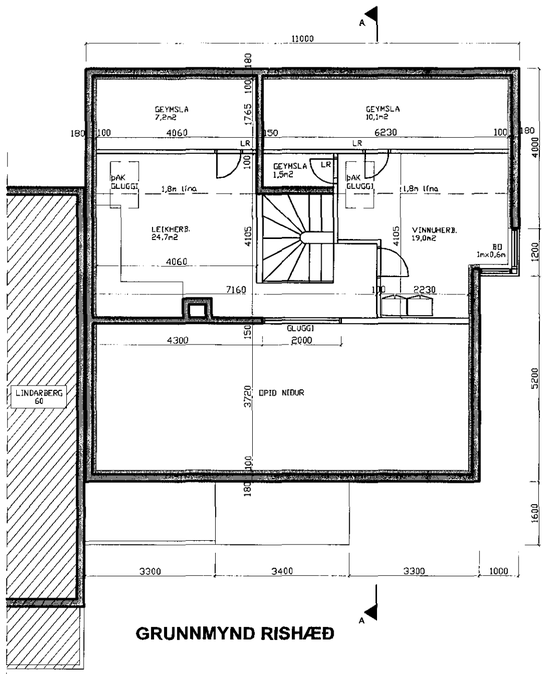

GRUNNMYND RISHÆÐ

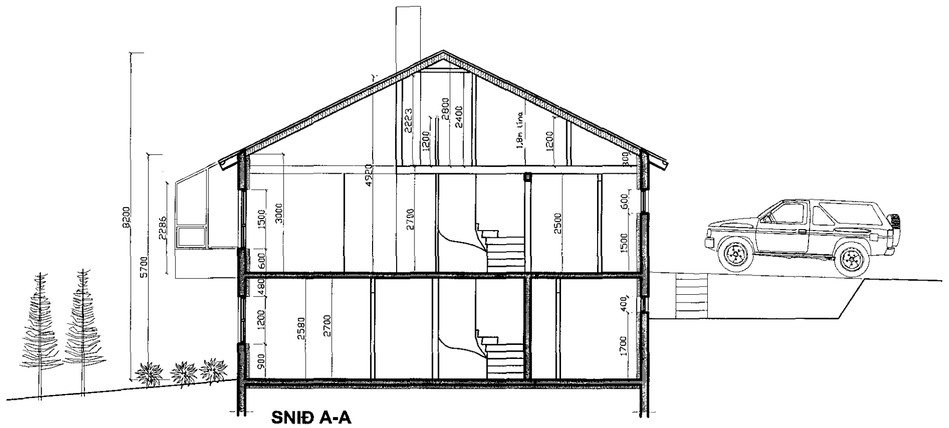

SNIÐ A-A

AFSTÖÐUMYND. 1:500

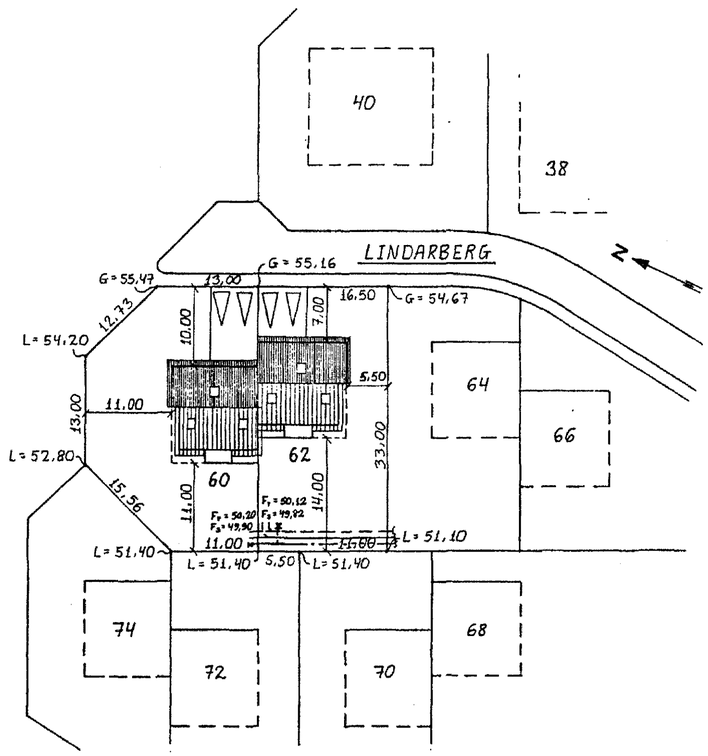

Samþykki þar...
21. júní 2017
Byggingafulltrúinn í H.f.

LINDARBERG 62
HAFNARFIRÐI
MHL. 01.

Staðgreinir; 1400-1-56100620
Landnúmer; 121619

BYGGINGARUMSÓKN

Sótt er um raunteikningu af rishæð 0201 af Lindarbergi 62, Hafnarfirði.
Komið hefur í ljós að engin grunnmynd virðist vera til af rishæðinni þótt hún hafi verið þar til staðar frá byggingu húss. Einnig hefur skráning og stærð húss tekið mið af því. Leiðréttist það hér með.

BYGGINGARLÝSING

Húsið er steinsteypt með timburþaki
Slétt áferð, ljós litur (hvítt)
Bárað þakstál.
Húsið er upphaflega teiknað af Jóni Kristjánssyni og samþykkt í bæjarstjórn Hafnarfjarðar 26.4.1990.

Ný skráning húss eftir breytingu.
Kjallari - 109,2 m2 - 294,8 m3
1. hæð - 85,0 m2 - 305,4 m3
Bílag. - 26,4 m2 - 73,7 m3
Rishæð - 66,0 m2 - 107,6 m3

Samtals - 286,6 m2 - 804,4 m3

Breyting:	Dags:	Lýsing:

ARKITEKTASTOFAN AUSTURVÖLLUR
FLÚÐASEL 66, 109 REYKJAVÍK S/mí:698-6930 arkaust@mmedia.is

KRISTJÁN BJARNASON
BYGG.FR. BÍ's: 698-6930
Kt: 120369-5479


TEIKNING: **GRUNNMYND / SNIÐ / AFSTAÐA**

DAGS/TEIKNAÐ: 2.6.2017 / KB | BREYTING:

SIGN:

M/ELIKV:	VERK NR:	TEIKN NR:
1:100 / 1:500	A-332	A-1

Skráningartafla: Lindarberg 62, Hafnarfirði
Landnúmer: 121619
Matshlutanúmer: 01
Skrásetjari: Kristján Bjarnason
Kennitala: 120369-5479
Dags.: 2.6.2017
Útgáfa 4.01b

Uppskipting og lýsing					Stærðir												
D0 Lóðun	D1 Rými hæð+töð	D2 Notkun texti	D3 Hólf-tjóstun	D4 Eignar-hald	D5 Brúttóflötur m²	D5M Millifl.tur m²	D6 Svalir m²	D7 Op m²	D8 Bættiflötur m²	D9 Brúttóflötur sh < 1,8	D10a Salarhæð min	D10b Salarhæð max	D11 Brúttó rúmmál m³	D12 Nettóflötur m²	D16 Brt flatarmál m²	Reiknuð sepetarúmmál	D17 Skipta-rúmmál m³
		Matshluti			293.0	0.0	3.2	6.4	286.6	33.5			804.4	254.8	253.1		683.283
		Botn											22.9				
	00	**Kjallari**			109.2	0.0	3.2	0.0	109.2	0.0			294.8	97.4	109.2		
A	0001	**íbúð**	N	0101	109.2		3.2		109.2		2.70	2.70	294.8	97.4	109.2	2.70	282.980
	01	**1. hæð**			114.6	0.0	0.0	3.2	111.4	0.0			379.1	98.7	111.4		
A	0101	**íbúð**	N	0101	88.2			3.2	85.0		2.29	4.92	305.4	75.3	85.0	3.46	289.539
A	0102	**Bílageymsla**	B	0102	26.4				26.4		2.70	2.70	73.7	23.4	26.4	2.70	63.180
B	0103	**Svalir**	S	0101	5.6				5.6							1.00	5.600
	02	**Rishæð**			69.2	0.0	0.0	3.2	66.0	33.5			107.6	58.7	32.5		
A	0201	**íbúð**	N	0101	69.2			3.2	66.0	33.5	0.30	2.80	107.6	58.7	32.5	1.55	90.985

Athugasemdir

Sameignir sumra

Eignarhald

Eignar-hald	Notkun texti	Brt flatarmál m²	Skiptarúmmál Séreign m³	Séreign og sameign m³
0101	**íbúð**	226.7	620.103	620.103
0102	**Bílageymsla**	26.4	63.180	63.180
	Alls	253.1	683.283	683.283

SKRÁNINGARTAFLA