



L=12,90 lóðarmörk L=10,0

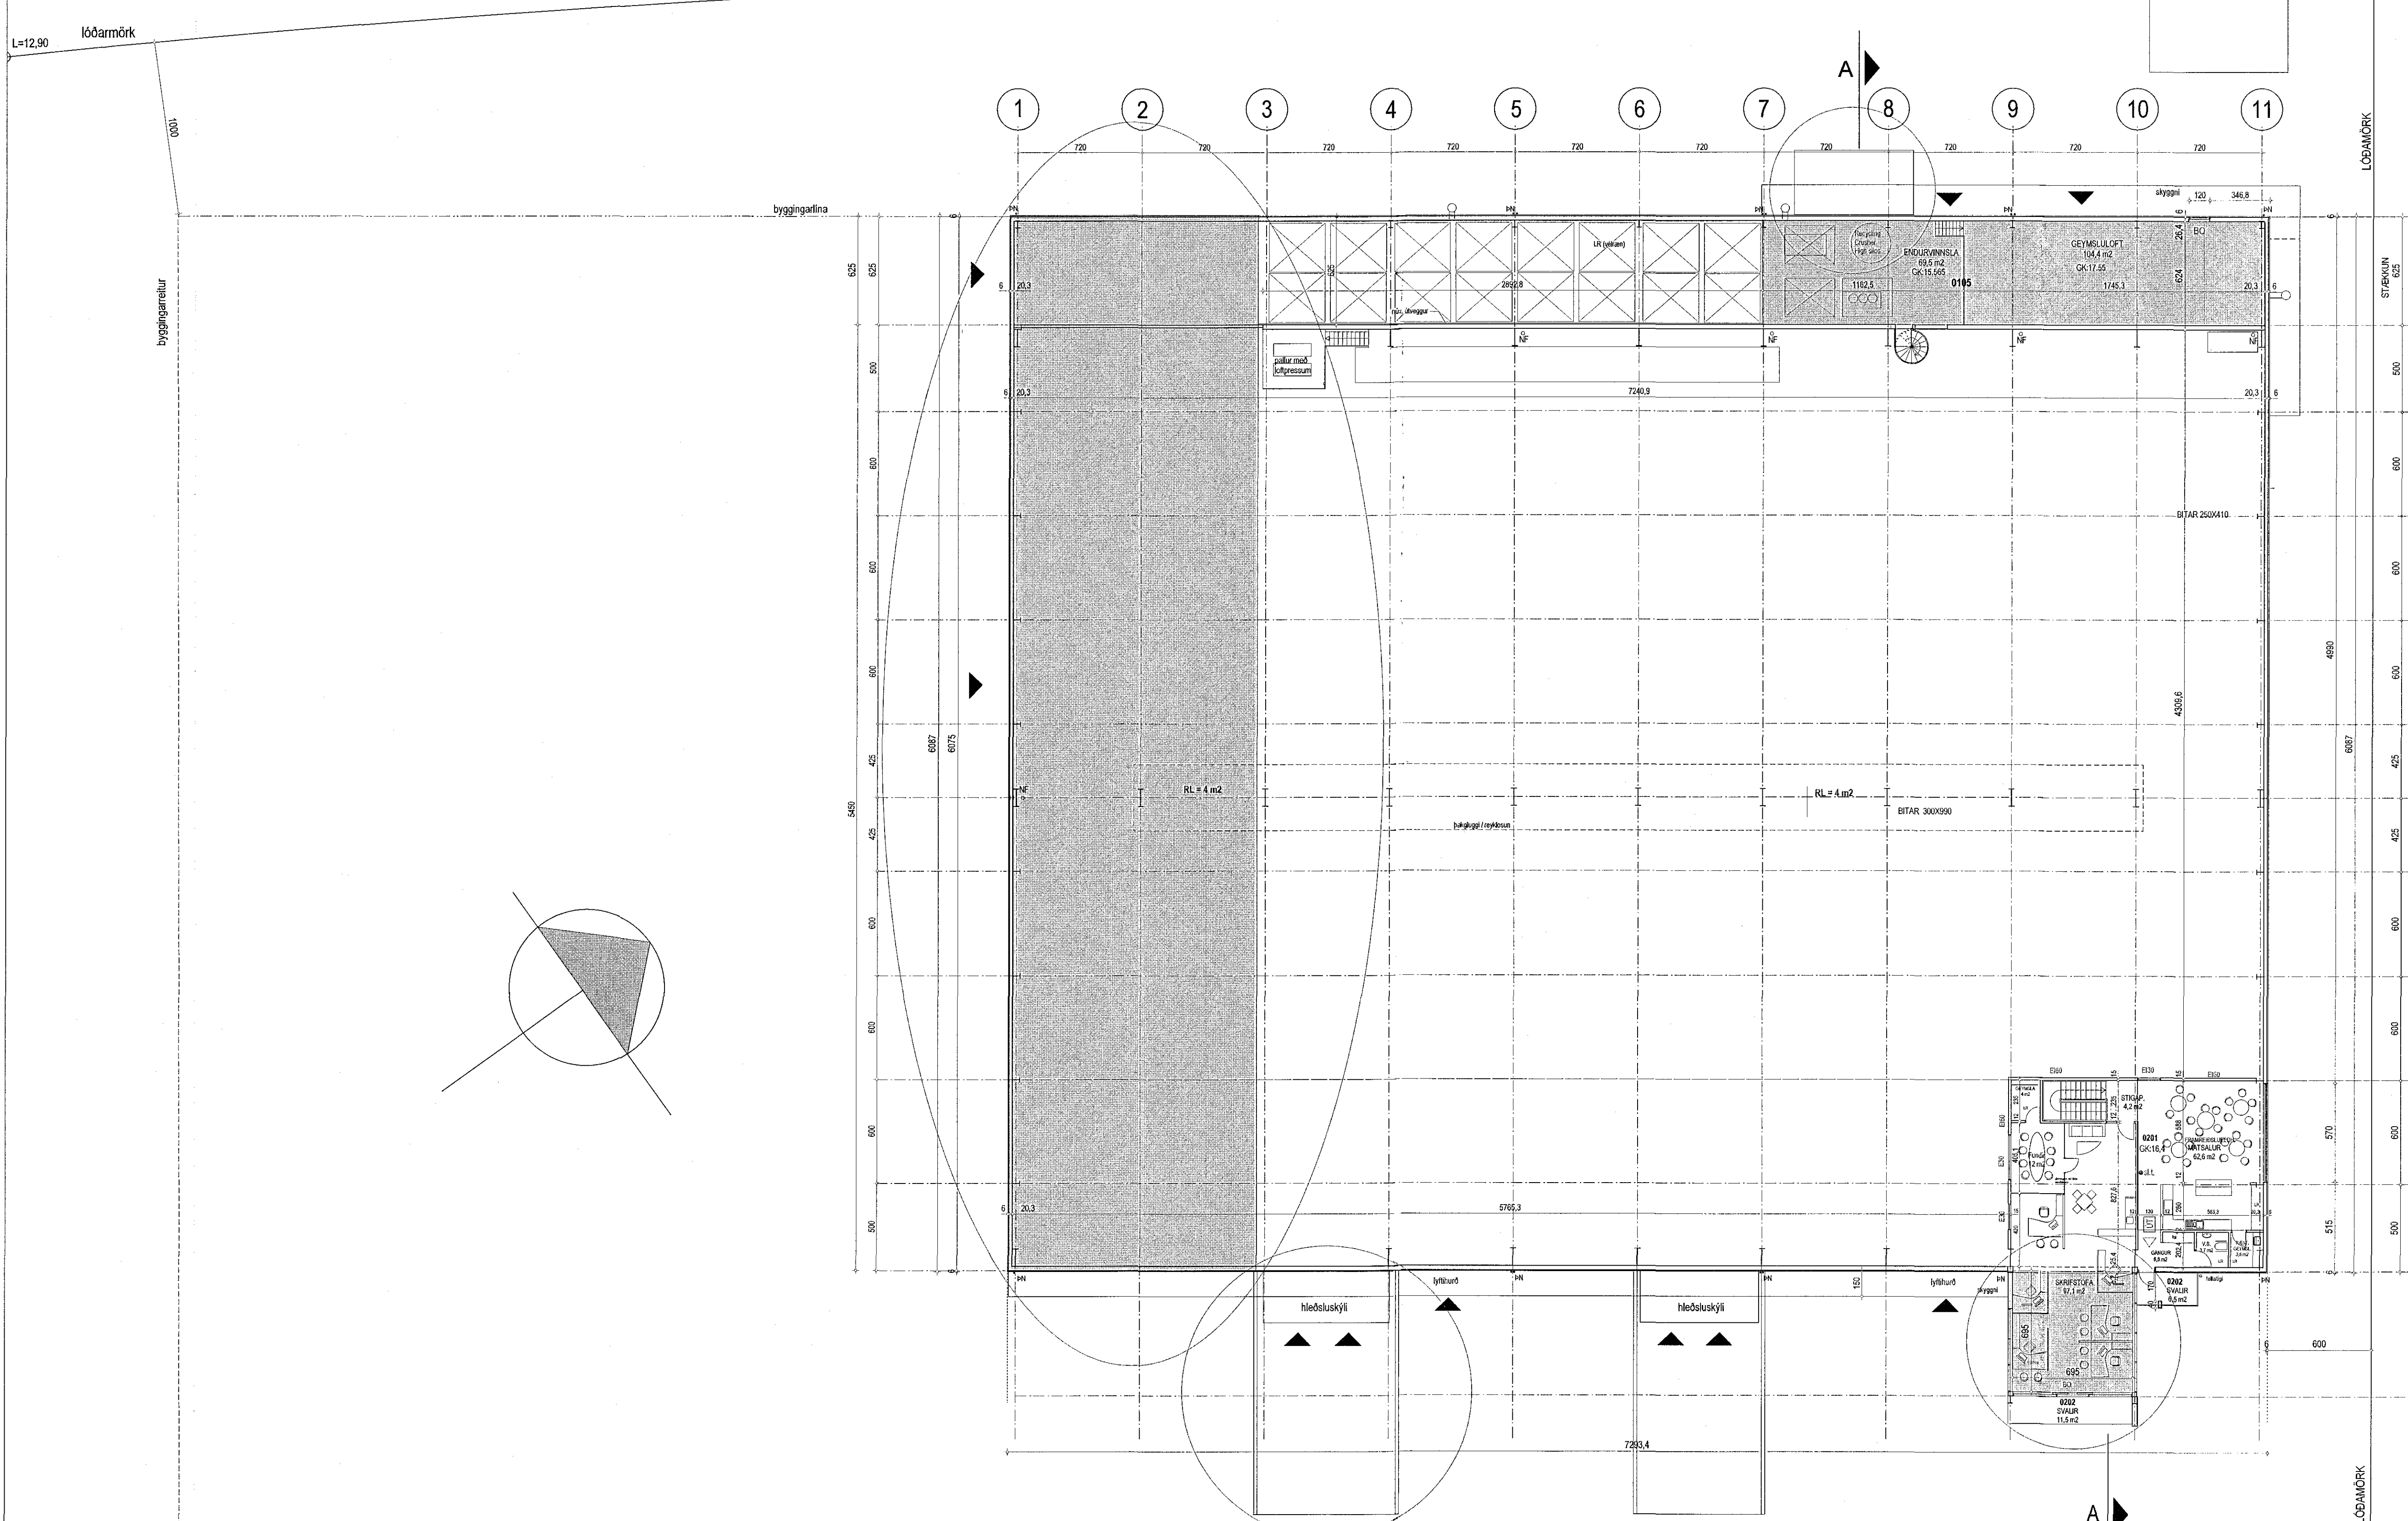

GRUNNMYND 2.HÆÐ 1:200

- X
- A
- B
- C
- D
- E
- F
- G
- H
- I
- J
- K

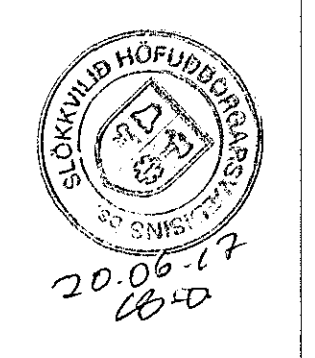

Digitally signed by Gunnar H. Kristjánsson  
DN: cn=Gunnar H. Kristjánsson, o=Ísland, ou=Reykjavík, email=g.h.kristjansson@stjovd.is  
Reason: I have reviewed this document  
Date: 2017.06.20 14:27Z

<b>TEMPRA</b> ÍSHELLA 8, 220 HAFNARFIRÐI	
aðalleikningur	nr. 03
grunnmynd 2. hæð	kvartál 1:200
dagst. 25. maí 2017	breytt:
teiknistofa <b>GINGI</b> Múlni 1, 460 Tákrafáður gingi11@strend.is	
arkitektar heil gumlaugur hjórn jónsson kt. 110254-3349 sími: 6676984	