




Norðurgafi. 1 : 100

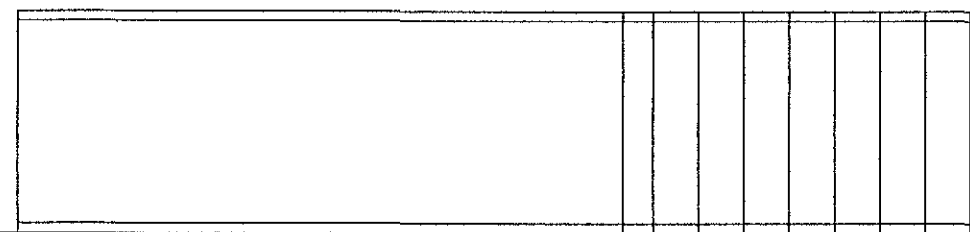


Suðurgafi. 1 : 100

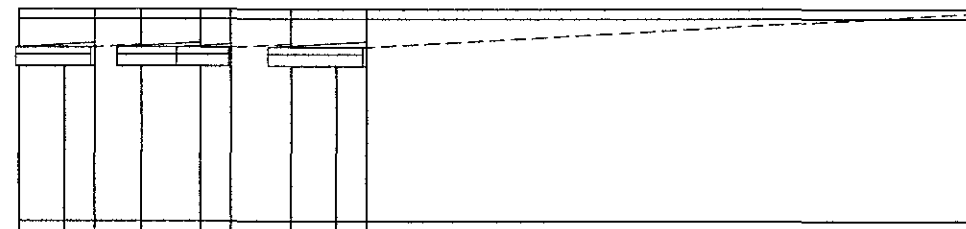

Austurhlíð. 1 : 100

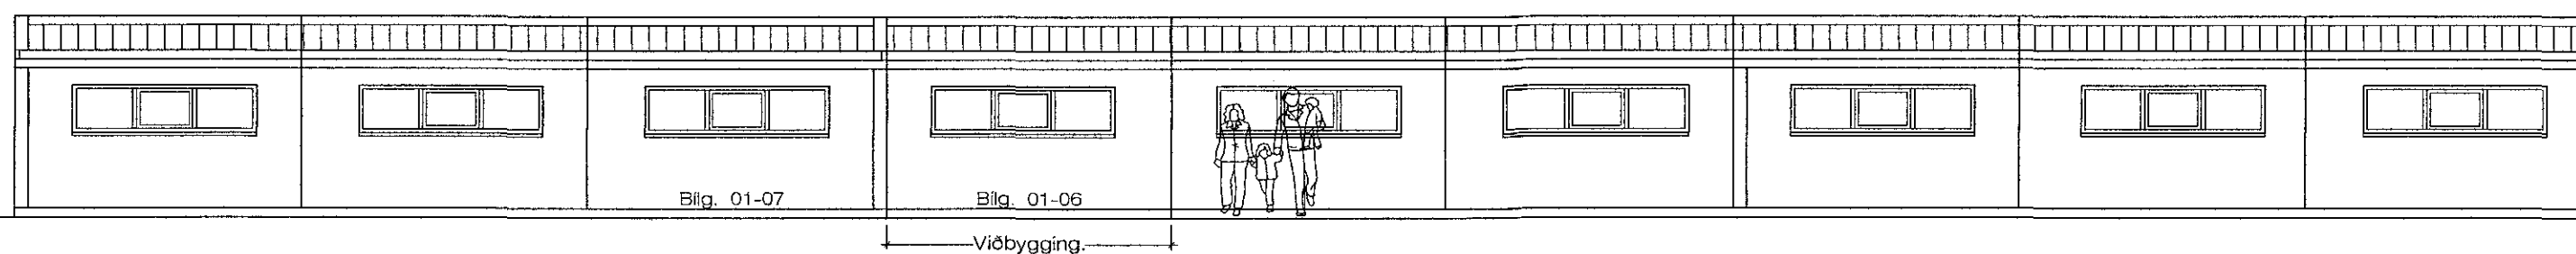

Vesturhlíð. 1 : 100

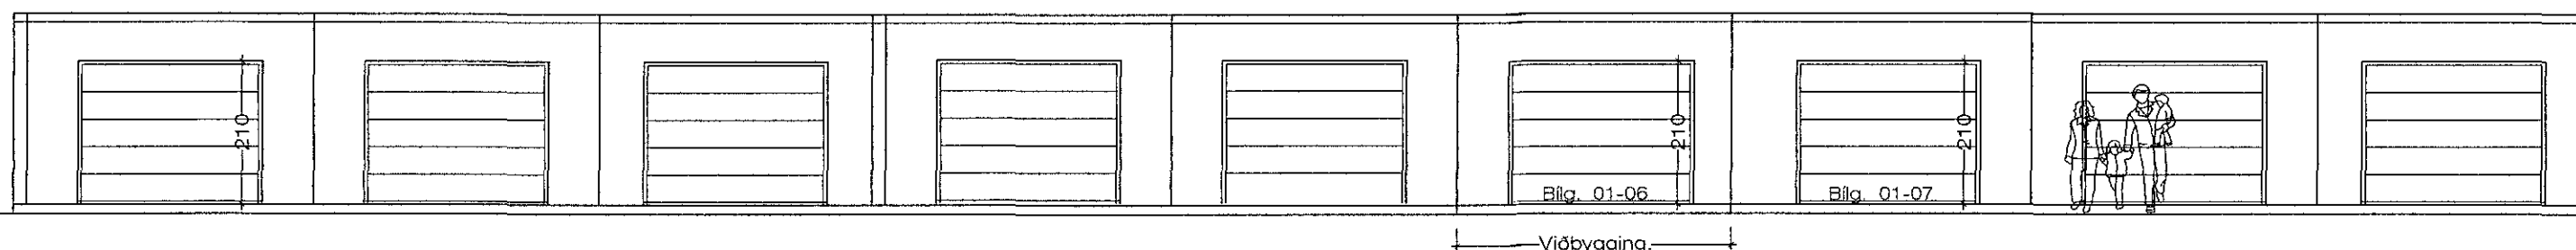

Breytt 29. - 5. - 2017

Sótt er um að byggja bílageymslu merkt 01-06
Allar aðrar bílageymslur hafa nú þegar verið byggðar.

Krókakraun 8-10-12 Hafnarfirði. Bílageymslur.

VERK. NR.

TEIKN. NR. 02

DAGS. 9.- 4.- 2007

BREYTT.

MÁL. 1:100

Jon-ark @
islandia.is

JÓN GUÐMUNDSSON ARKITEKT
VINNUSTOFA SUBURLANDSBRÁUT 16 REYKJAVÍK

KT. 310551
SÍMI 552 5055