
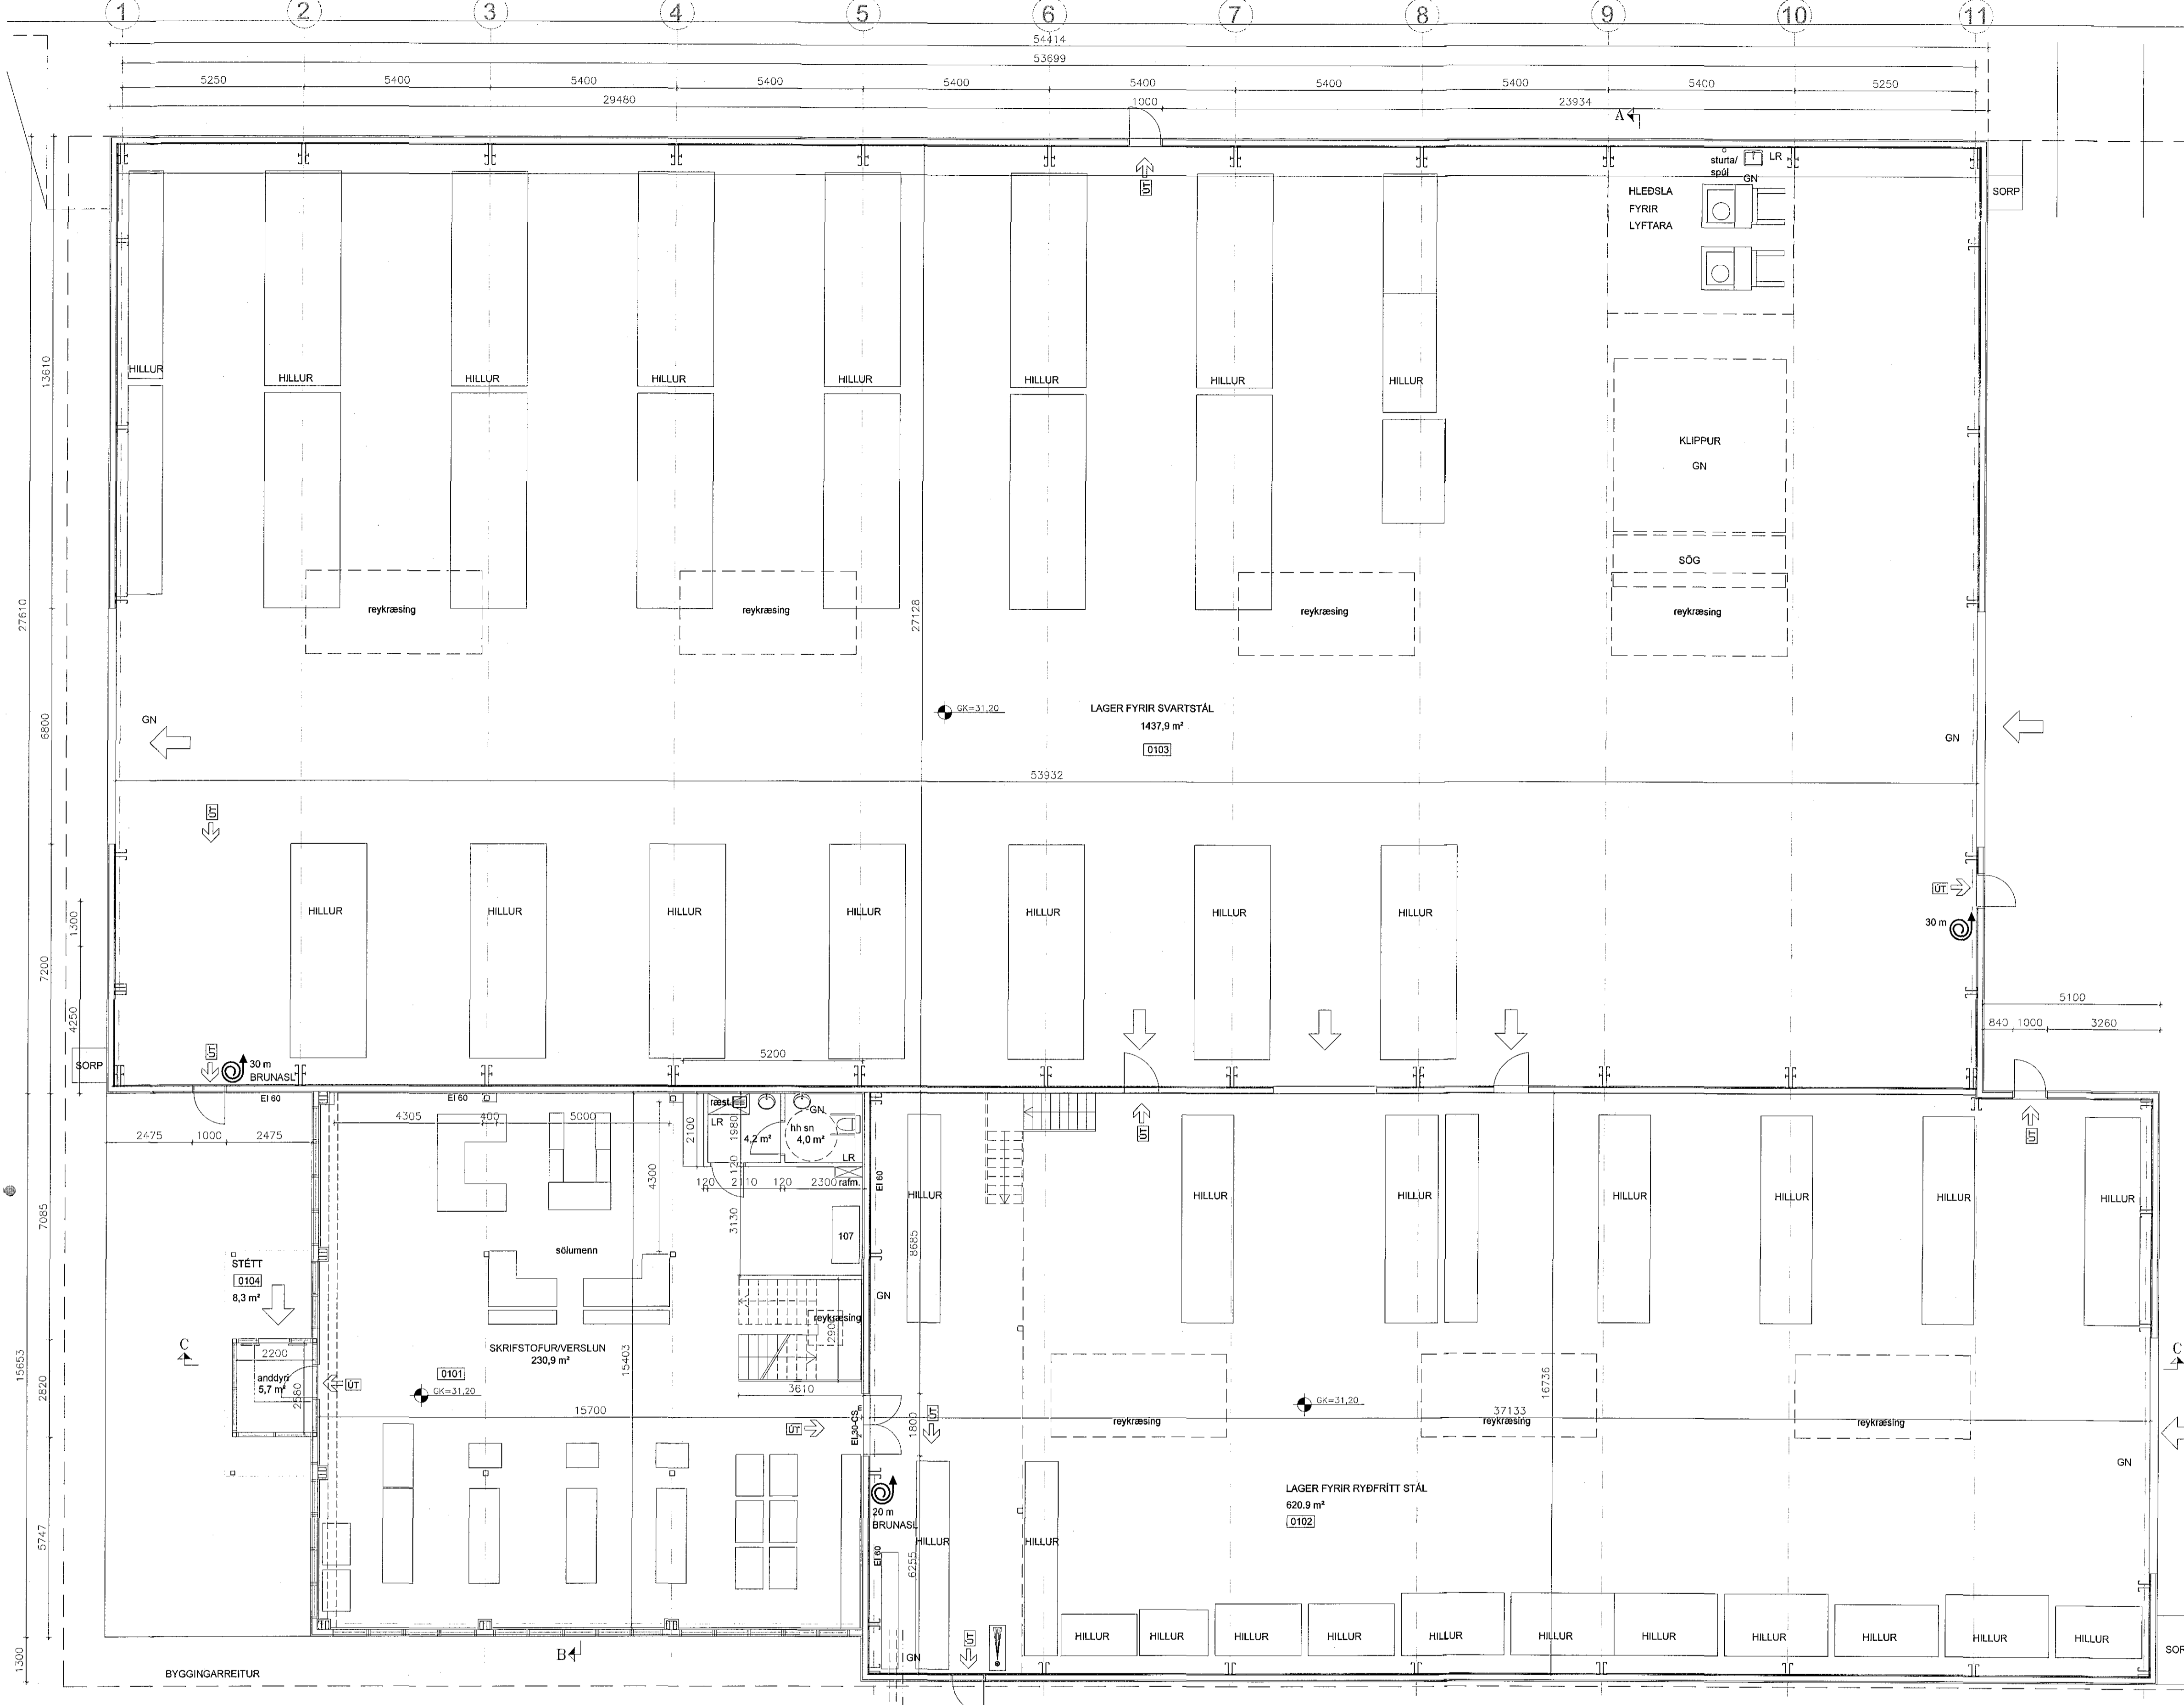


1706373 27.06.2017

Samþykkt þann
05. júlí 2017
Byggingfalltrúinn *[Signature]*

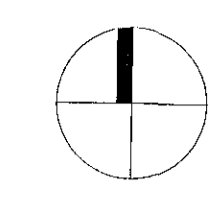

BREYTINGAR:
A: Breytingar á skrifstofu/verslunarymi og á startsmannaöstoðu sem færast að hluta inn á lager f. svartstál. Millipalli komið fyrir á lager f. ryðfritt stál og klefi fyrir lyftara tekinn út á lager f. svartstál. 14.01.2016 AMH
B: Reyndarteikning. Starfsmannaöstoða á 2.hæð skrifstofurýmis. 07.06.2017 AMH

HEILBRIGÐISEFTIRLIT'S
HAFNARFJARDAR-
OG KÓPAVOGSSVÆÐIS
[Signature]



ÁLFHELLA 12-14 HAFNARFIRÐI

Anna Margrét Hauksdóttir arkitekt. kt. 120665 - 3169 Hönnuður: *[Signature]*
Anton Órn Brynjarsson verkfræðingur. kt. 270559 - 7199 Hönnunarstjóri: *[Signature]*
Fanney Hauksdóttir arkitekt. kt. 170561 - 7249
Haukur Haraldsson tæknifræðingur. kt. 260938 - 2079

AMH ARKITEKTUR-VERKFRÆÐI-HÖNNUN
Grunnmynd 1.hæð
Dagsetning: 18.04.2008
Mælikvarði: 1:100
Teiknaði: AMH/GMJ
Yfirfarið: AMH
Breyting: B
A-101

Kaupangi - Mýrarvegi · 600 Akureyri · Sími 460 4400 · Fax 460 4401 · avh@avh.is · www.avh.is
Þingholtsstræti 27 · 101 Reykjavík · Sími 561 4400 · Fax 561 4411

GRUNNMYND 1.HÆÐ MKV.1:100

