



Upprunalegur hönnuður: -

FYLGISKJAL - BREYTINGAR


--- Viðbygging

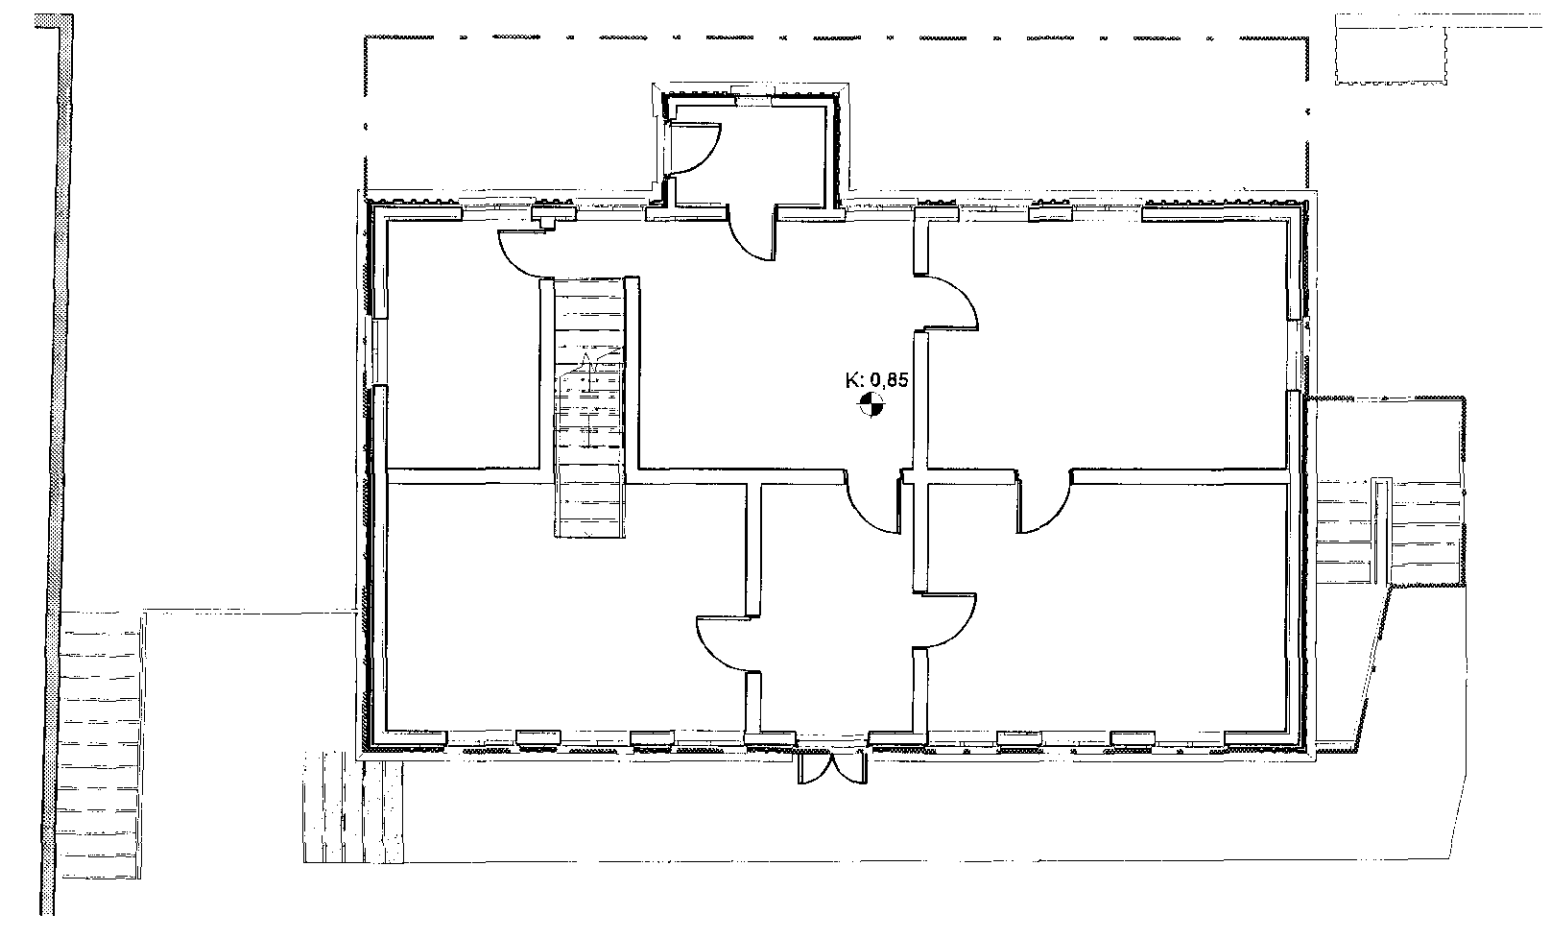


1. GRUNNMYND - BREYTINGAR
 1 : 100

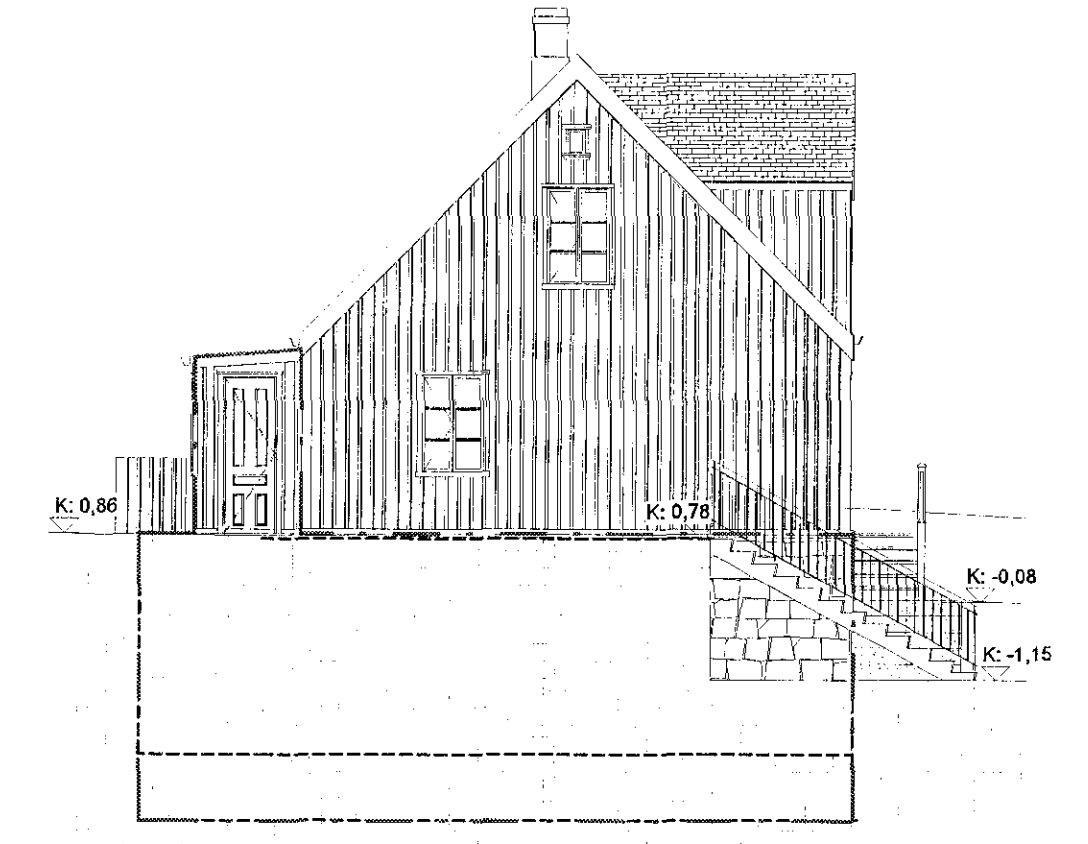


VESTUR - BREYTINGAR
 1 : 100

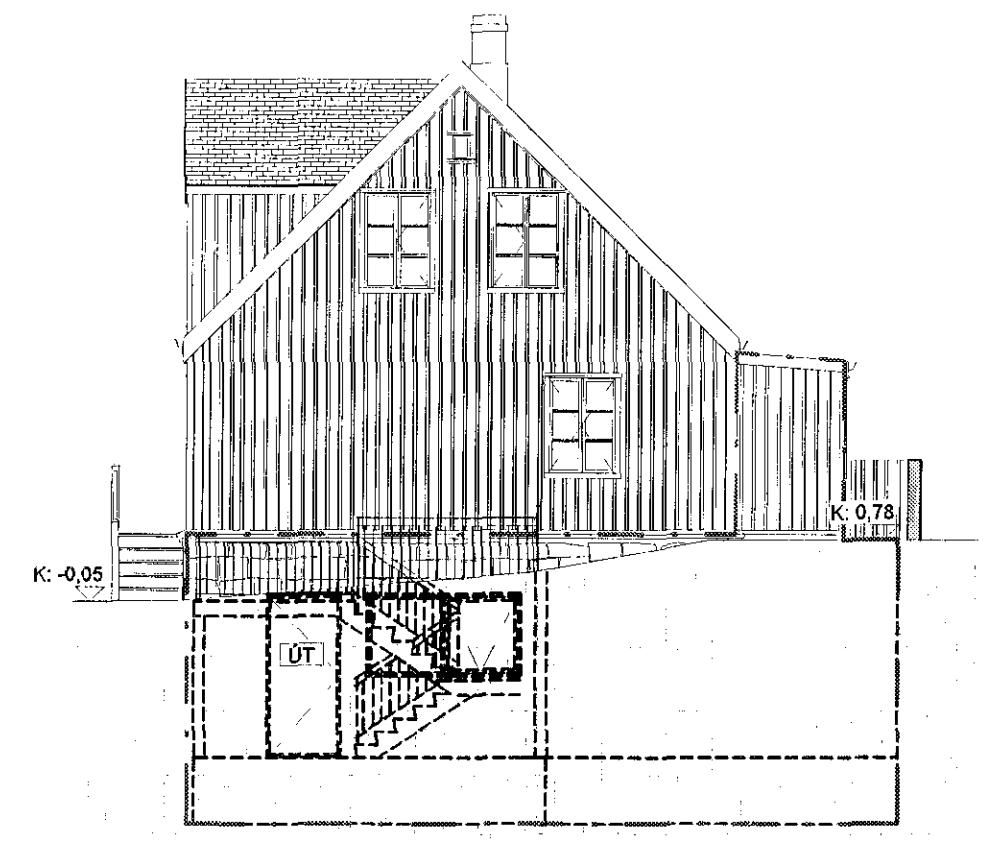

AUSTUR - BREYTINGAR
 1 : 100

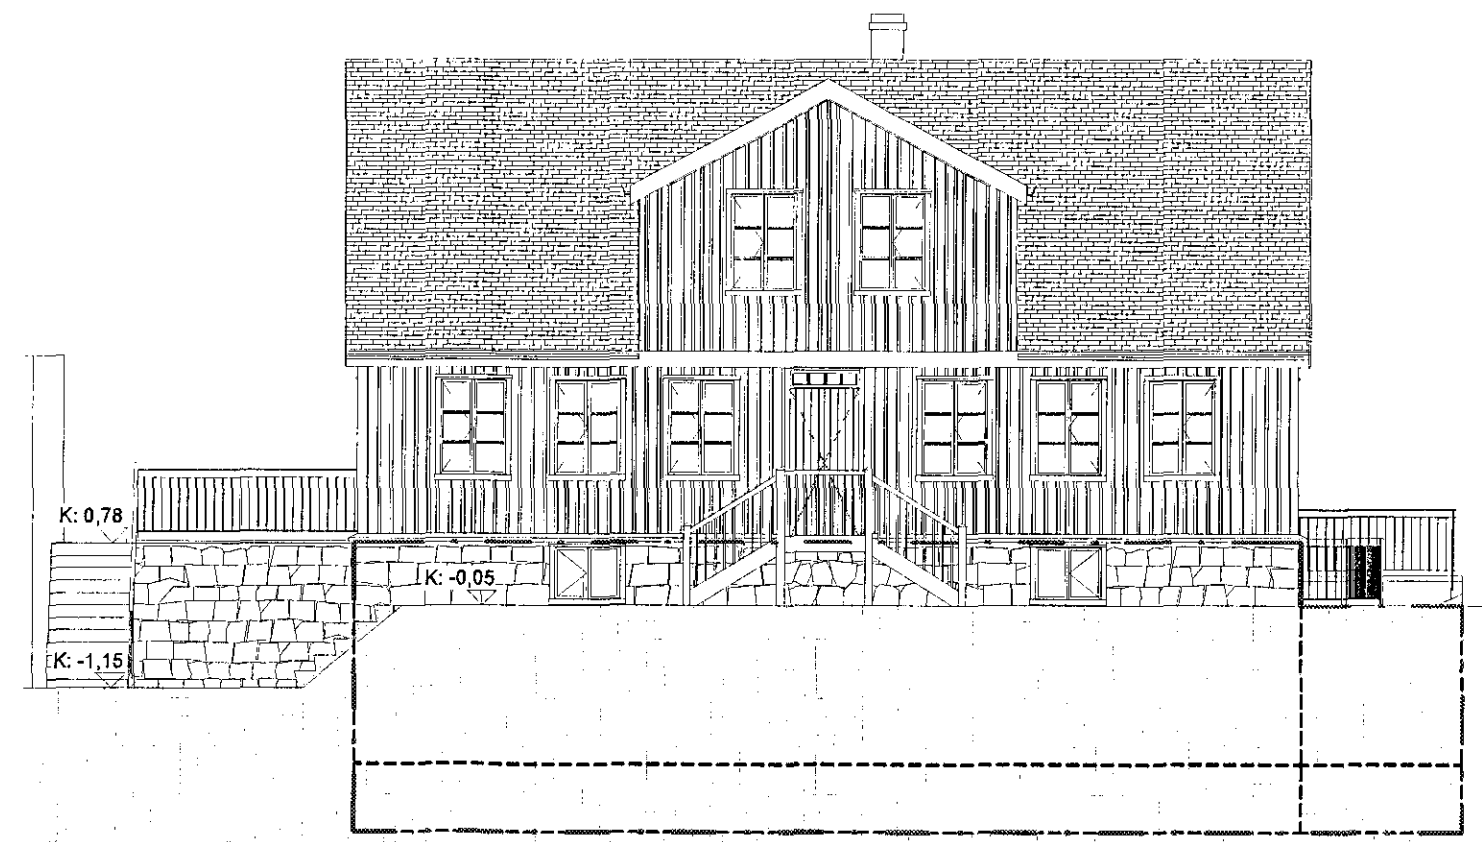

SUÐUR - BREYTINGAR
 1 : 100

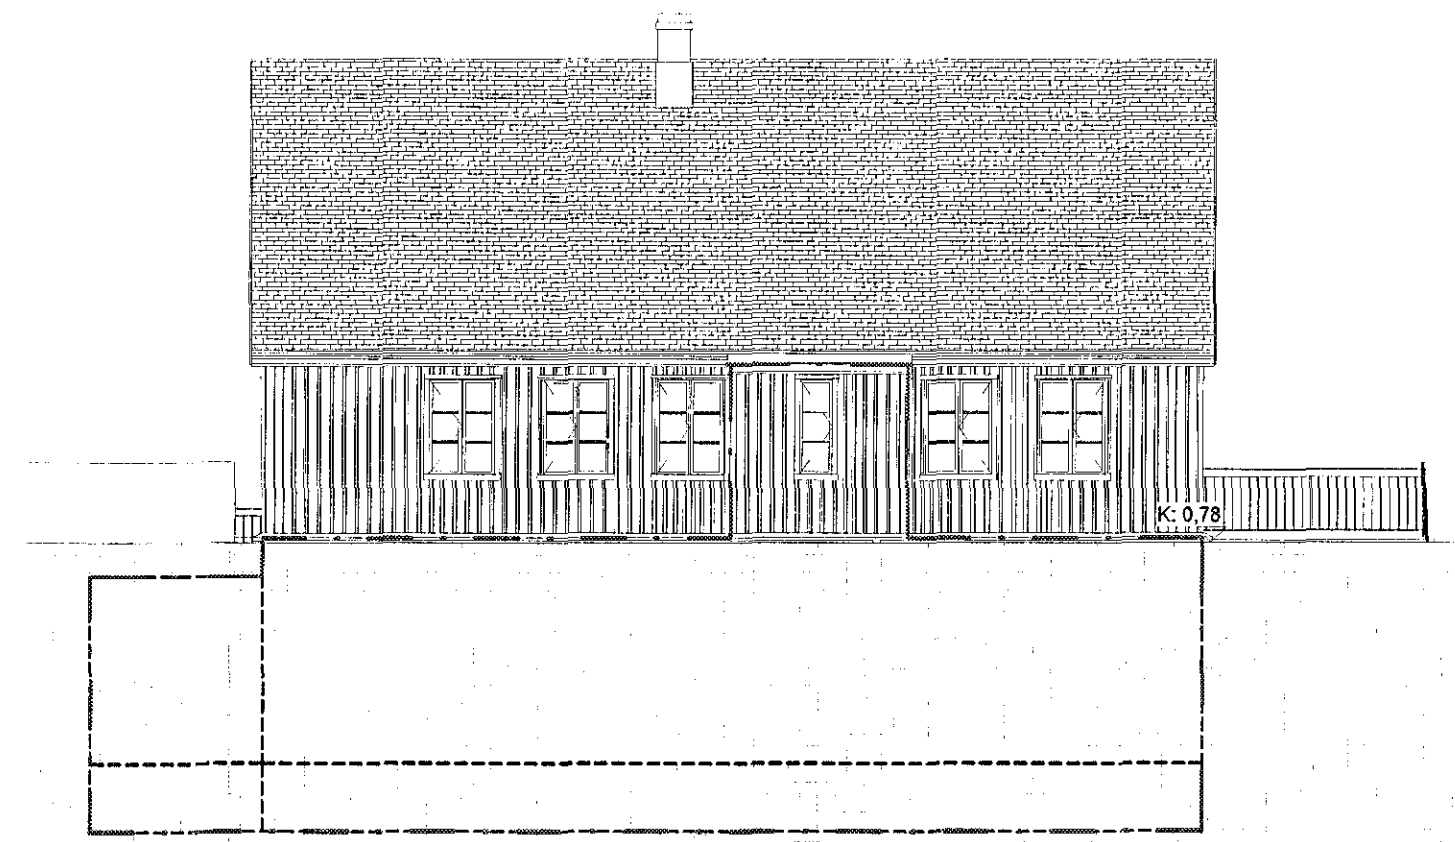

NORÐUR - BREYTINGAR
 1 : 100

2	STÆKKUN Á KJALLARA	09.06.2017	SE	RS
1	ADALUPPDRÁTTUR	21.04.2017	SE	RS
Upp.	Skýfing / Breyting	Dags.	Teiknað	Yfirfarð

Fiskeiðihlutafélagið Venus
 VERKAUFI / EIGNADI

Endurbygging
 TEGUND VERKS


Austurgata 12
 GATASTABSETNING

ADALUPPDRÁTTUR
 Fylgiskjal - Breytingar

LANDNÚMER:	120011
STAÐGR.:	1400-1-05100120
MHL:	01
MKV:	1:50
BLAÐSTÆRÐ:	A2
ÚTGÁFA DAGS:	24.11.2016
TEIKNAD:	RS
YFIRFARIÐ:	SE

1621
 VERKNR.

305 - 2
 RADNR. ÚTGÁFA

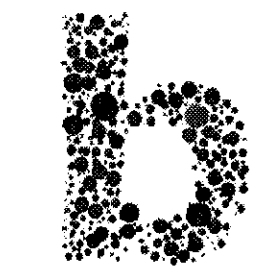

Jóni Ólafur Ólafsson FAI
 kt: 090958-4099
 Sigurður Einarsson FAI
 kt: 110457-2789

Sigurður Harðarson FAI
 kt: 030446-3999

BATTERIÐ | ARKITEKTAR

Hvaleyrarbraut 32 | 220 Hafnarfjörð | Sí: 54 54 700 | batteri@arkitekt.is | www.arkitekt.is

© BATTERIÐ | ARKITEKTAR
 ÖLL AFROT OG AFRETLIN TEIKNINGAR AD HELTA EÐA Í HEILD ER HÁÐ SKRIFLEGU LEYFI HÖFUNDNA

Öll mál eru í mm. Mælið ekki af teikningum, Öll mál athugist á staðnum. Ósamræmi í teikningum og vafatrúði skal tilkynna arkitektum strax.

Tölvuskrá: C:\Users\robert\Documents\1621-161026-Adaluppdráttur_robert-Breytingar_robert.rvt