


grunnmynd

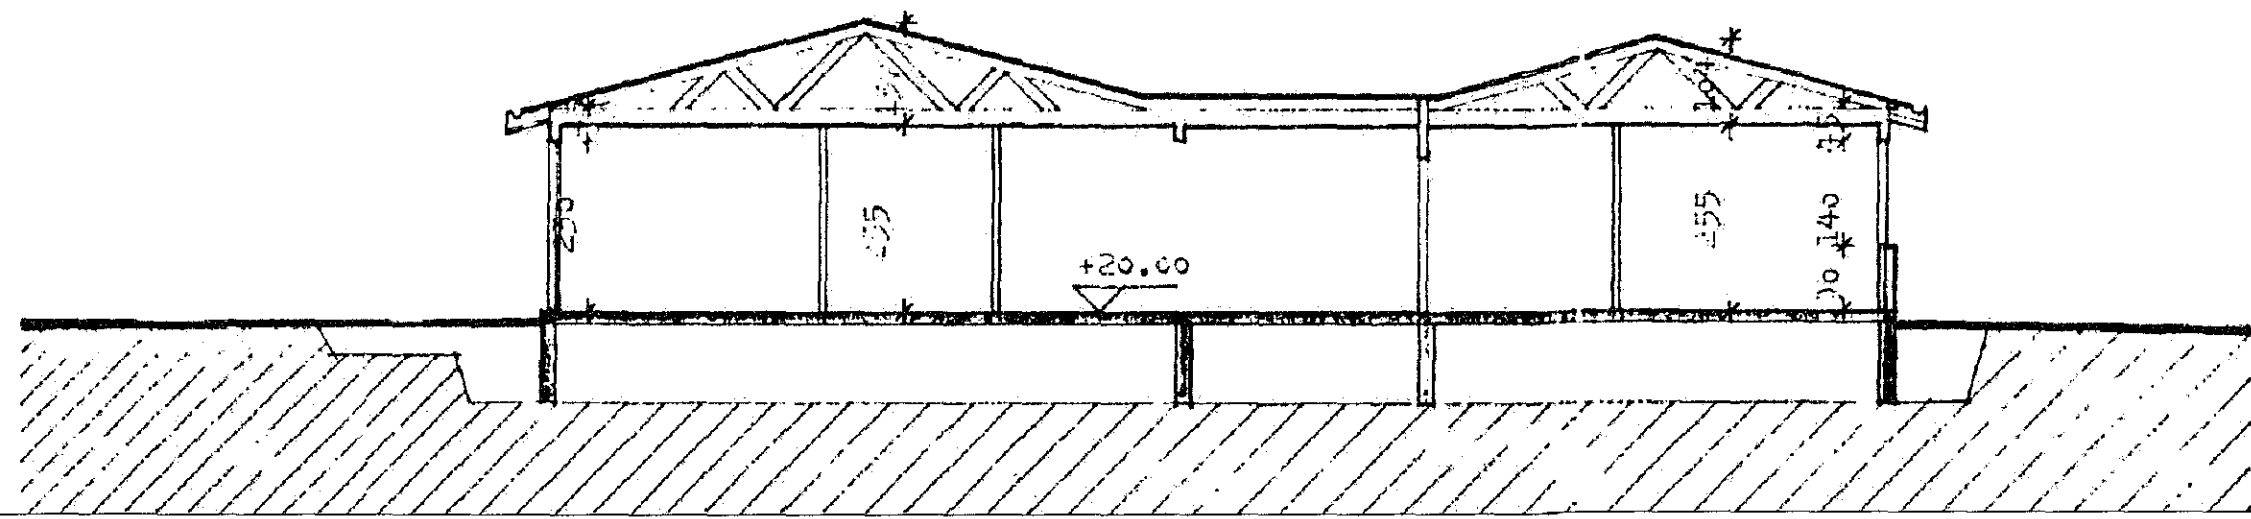

**GREINARGERÐ**

**Staðsetning og lýsing**

Um er að ræða lóð við Hnotuberg 19. Húsið var byggt 1983 og var hannað af Ásmundi Harðarsyni arkitekt. Í húsinu eru samþylli, og hefur verið þar um árabíll. Sölt er um að fá reyndarteikningar samþykktar, í tilskur er búið er að stúka niður rýminu í nokkur herbergi.

engar stræðarbreytingar verða


engar úllisbreytingar

BO björgunarpopp verða sett á glugga þegar þeir verða endurnýjaðir

Samþykkt þann

12. júlí 2017

Byggingafulltrúnni í *Álfhúsi*

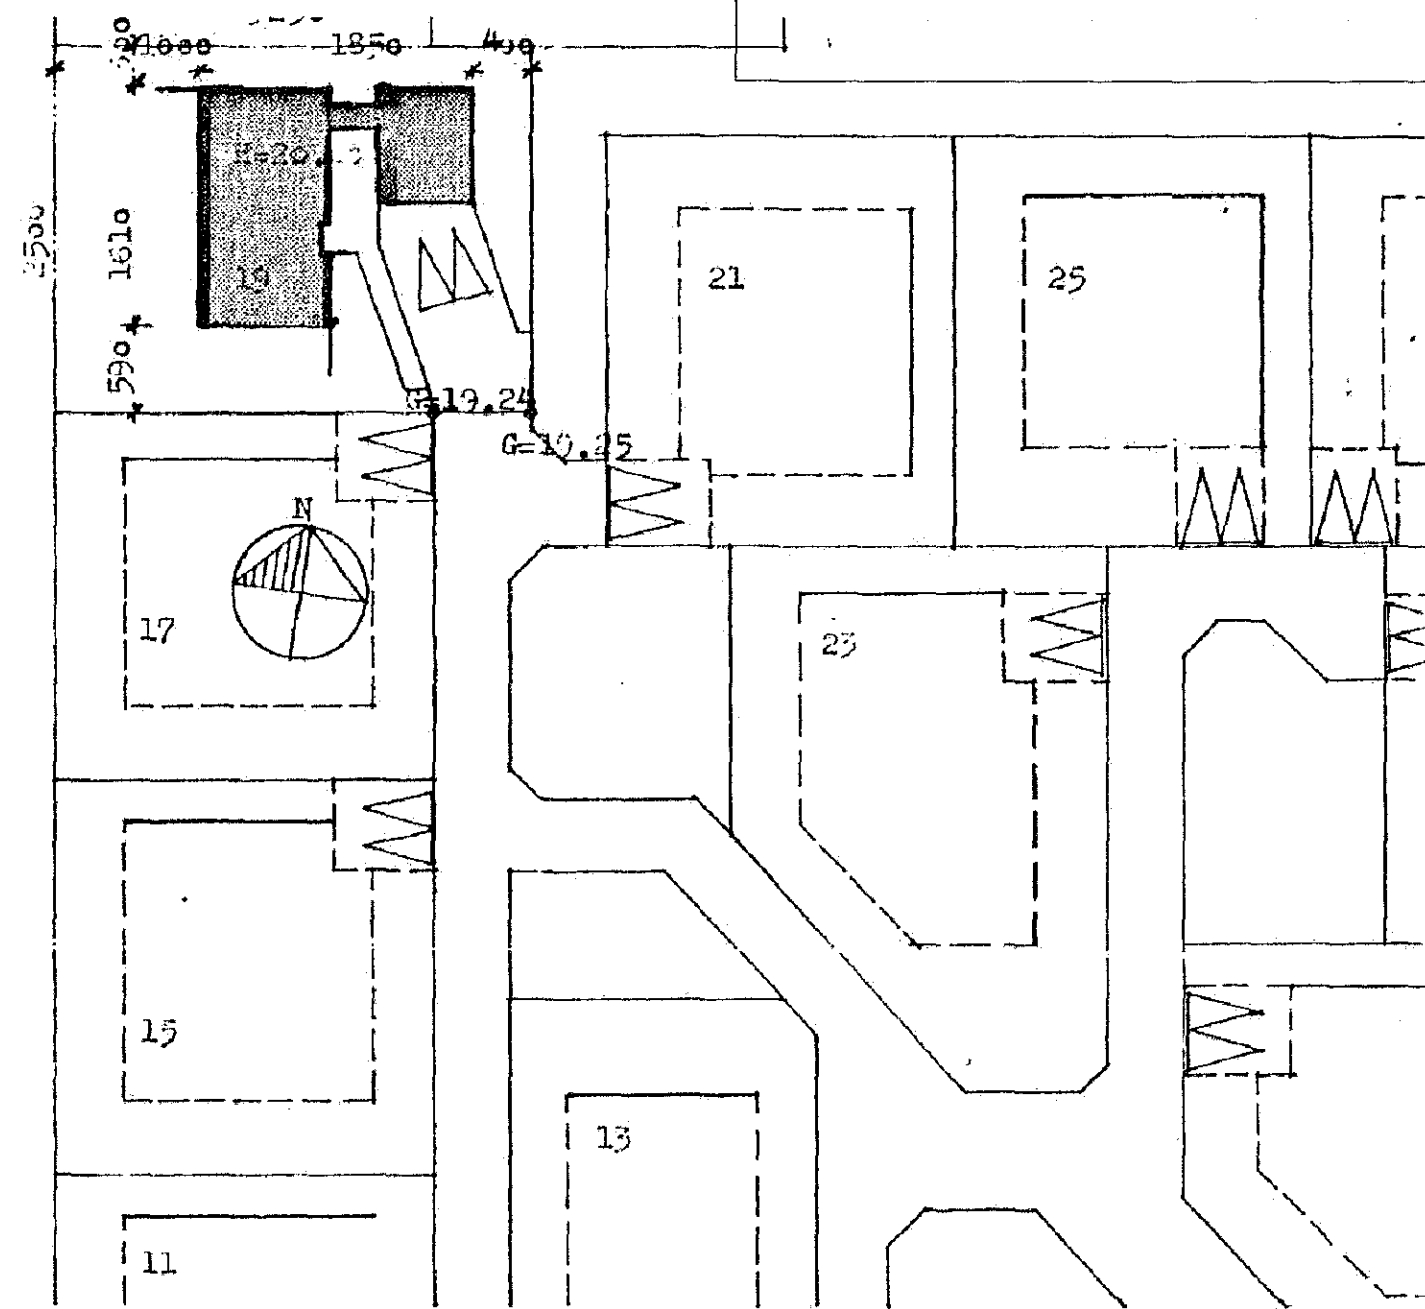

afstæðumynd

**Hnotuberg 19**

Aðaluppdráttur- grunnmynd, afstaða, snið

reyndarteikning *Bönl. Þeinvar*

Dagsetn: 06.07.2017  
Mælikvæði: 1/100-500

Svanlaugur Sveinsson, kt. 250147-3099, Norðurbakkí 21, 220 Hafnarfirði, sími 555-4032, svsv@internet.is