


Samþykkt þann
 19. júlí 2017
 Byggingafulltrúinn í Hafnarfirði

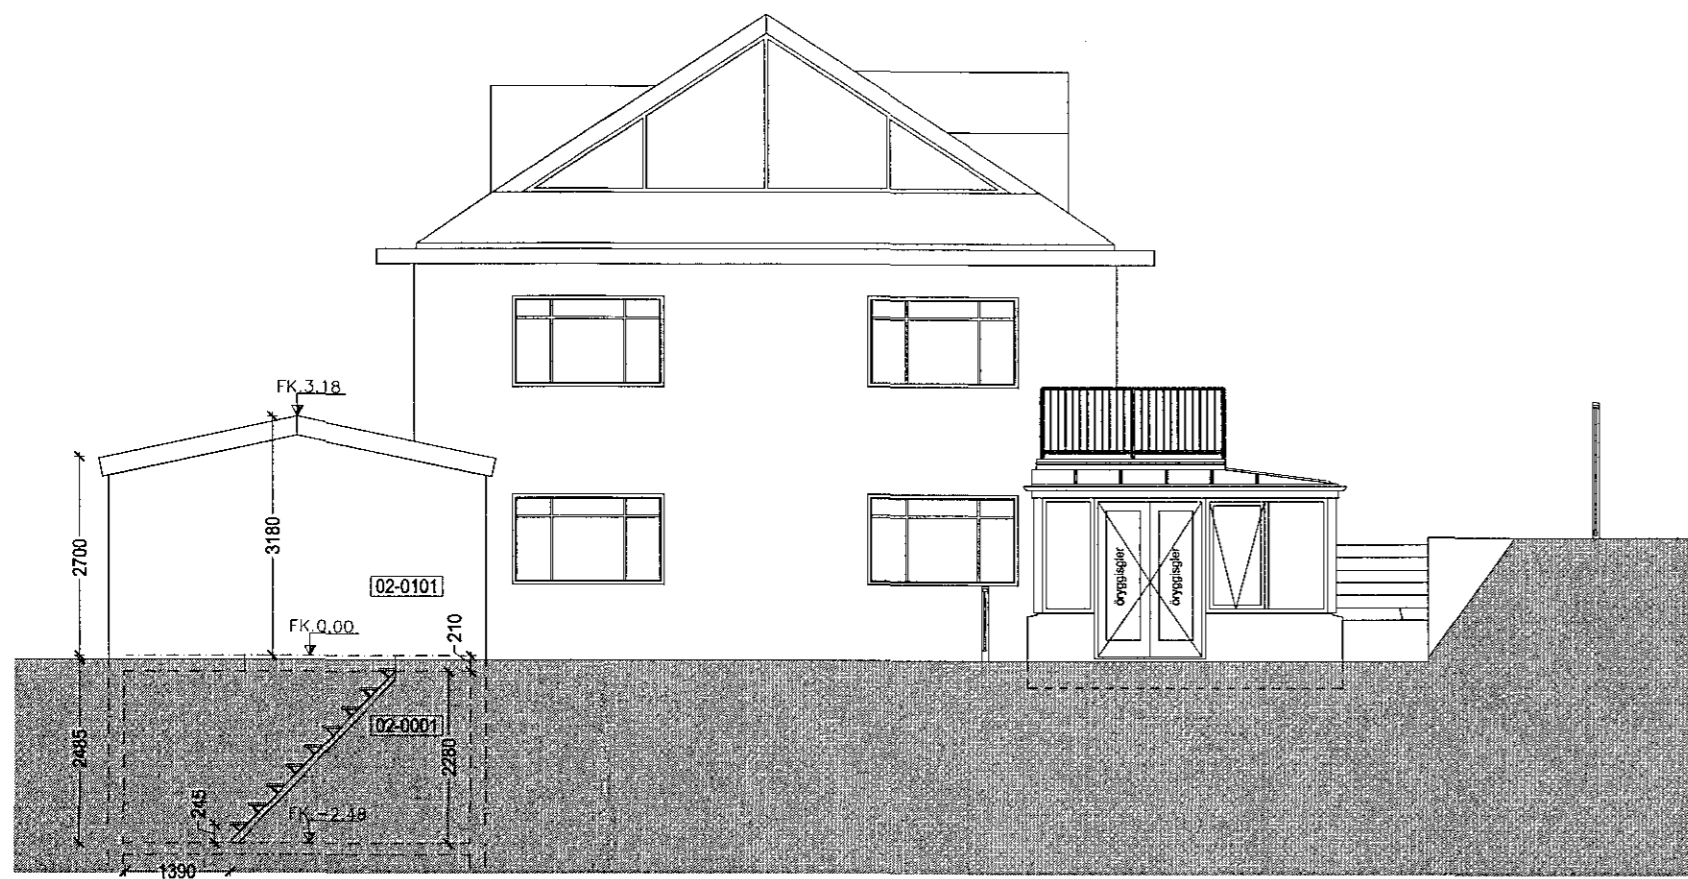


ÚTLIT NORDVESTUR 1:100




ÚTLIT SUÐAUSTUR 1:100




ÚTLIT SUÐVESTUR 1:100

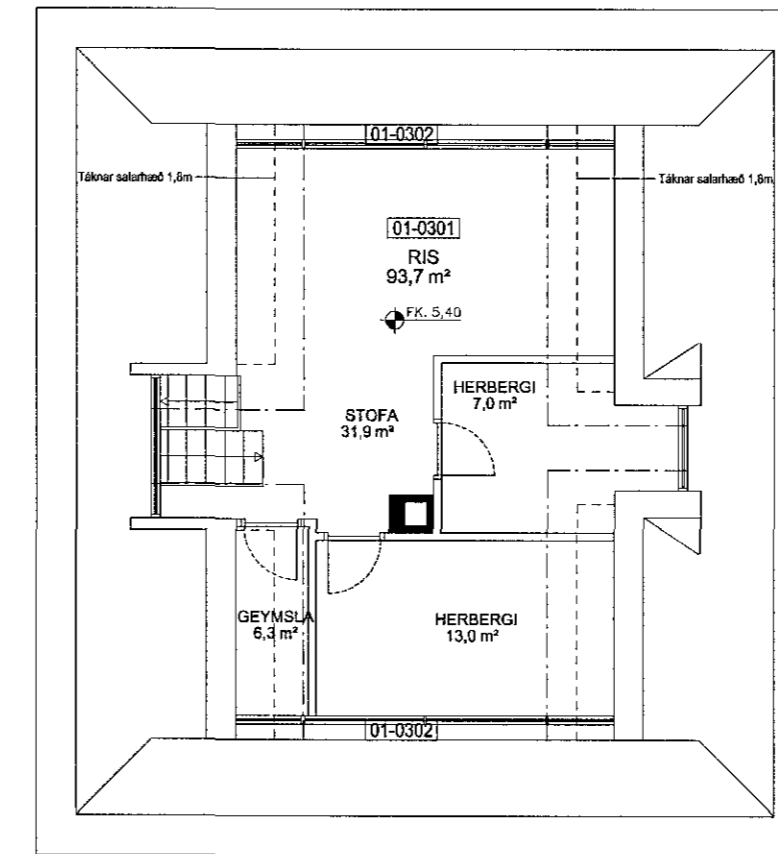

GRUNNMYND 3. HÆÐ 1:100

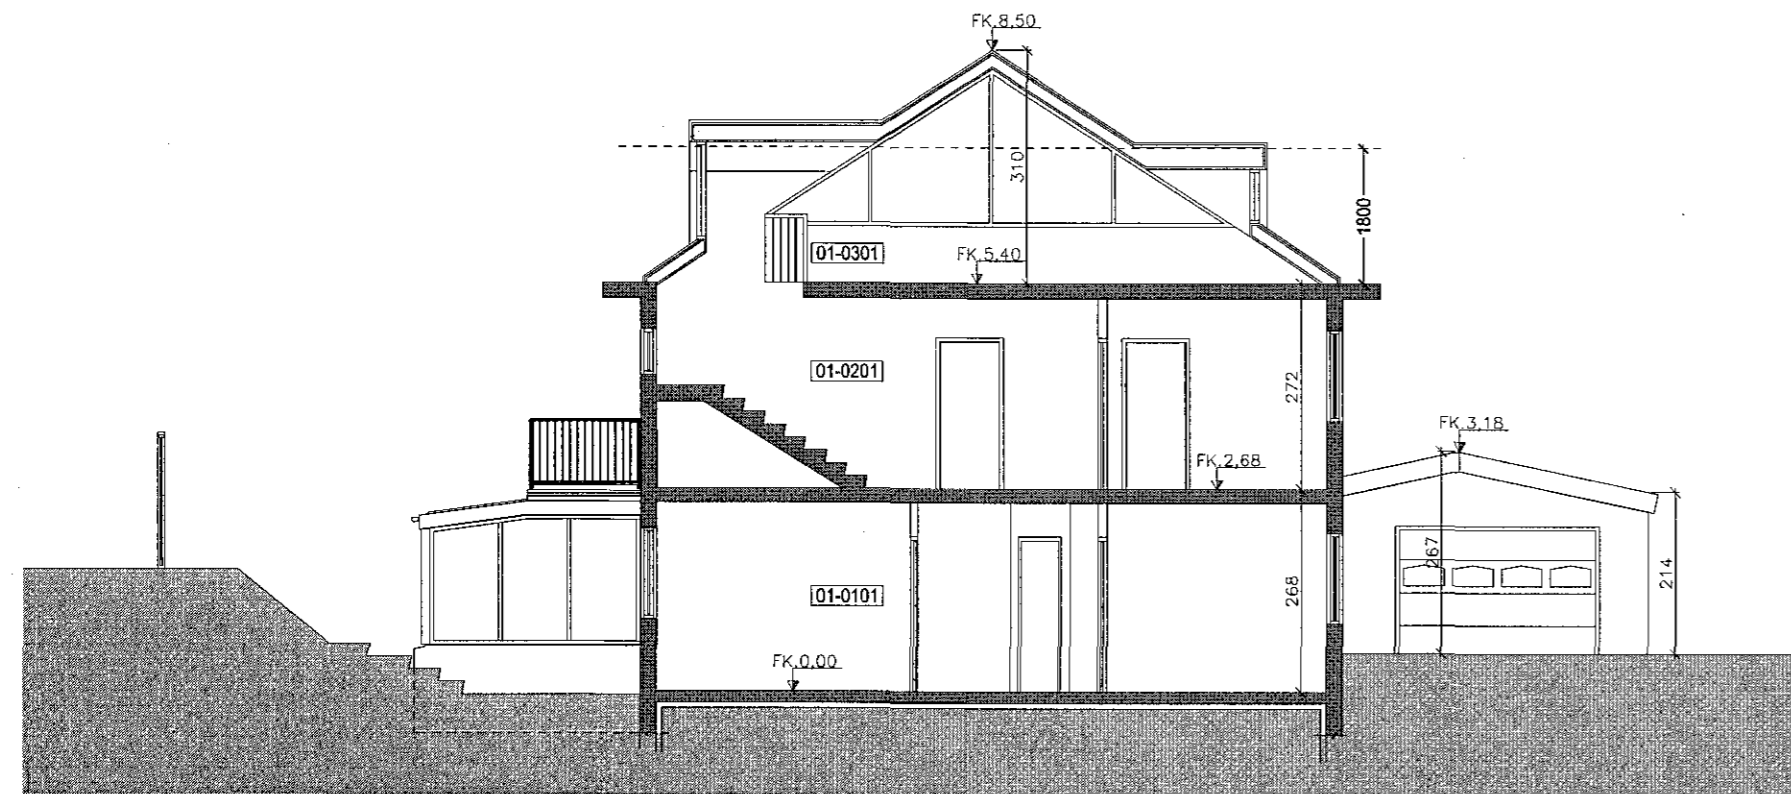

SNEIÐING A-A 1:100

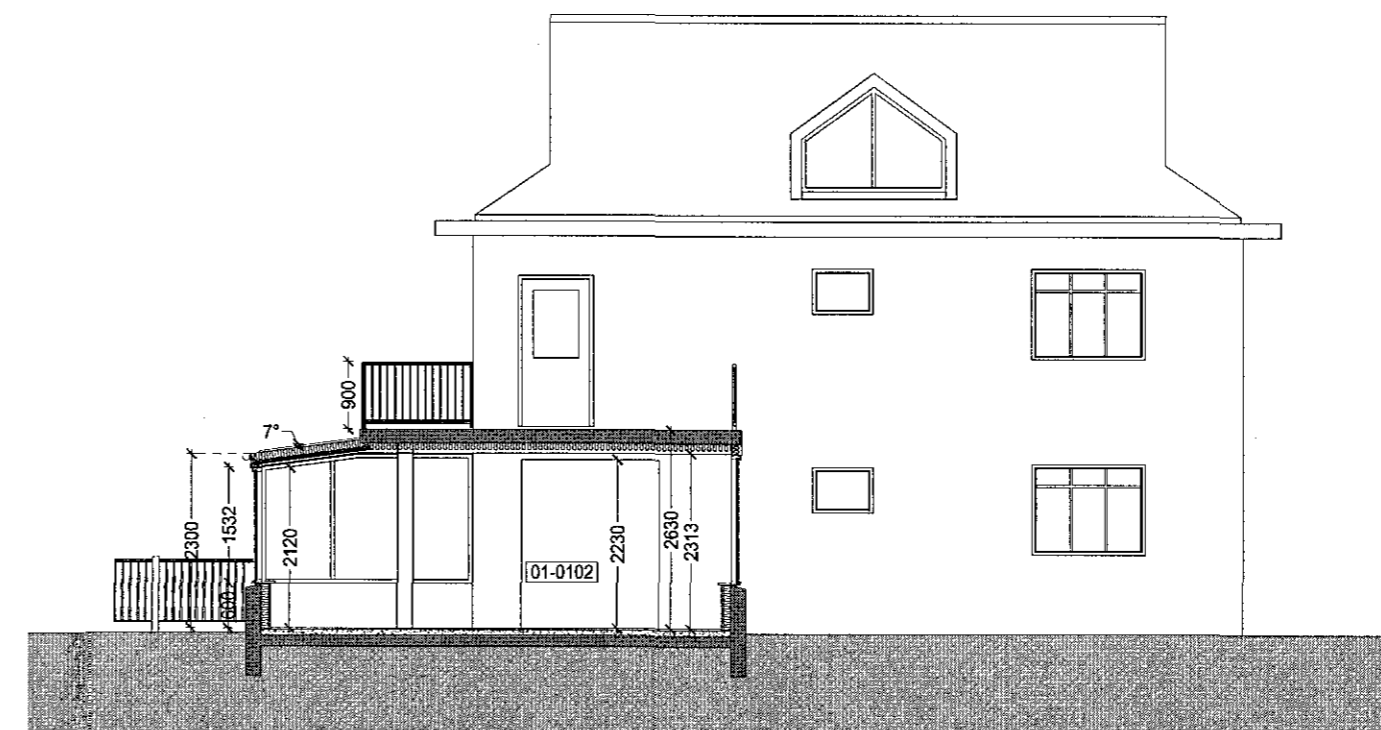

SNEIÐING B-B 1:100

REYNDARTEIKNING

ÖLDUSLÓÐ 6 220 HAFNARFIRÐI

HEITI: AÐALUPPDRÁTTUR, GARÐSKÁLI YFIRF. VERK. NR. 01-12
 ÚTLIT, 3. HÆÐ OG SNEIÐINGAR MÁL: 1:100
 DAGS: 12.07.2017 TEIK. HA **20,003**
 HALLDÓR ÞÓR ARNARSON • KT 160171-3329 • BYGGINGAFRÆÐINGUR • GSM-SÍMI 869-0373 • dooi1601@gmail.com