


Rishæð
1 : 100

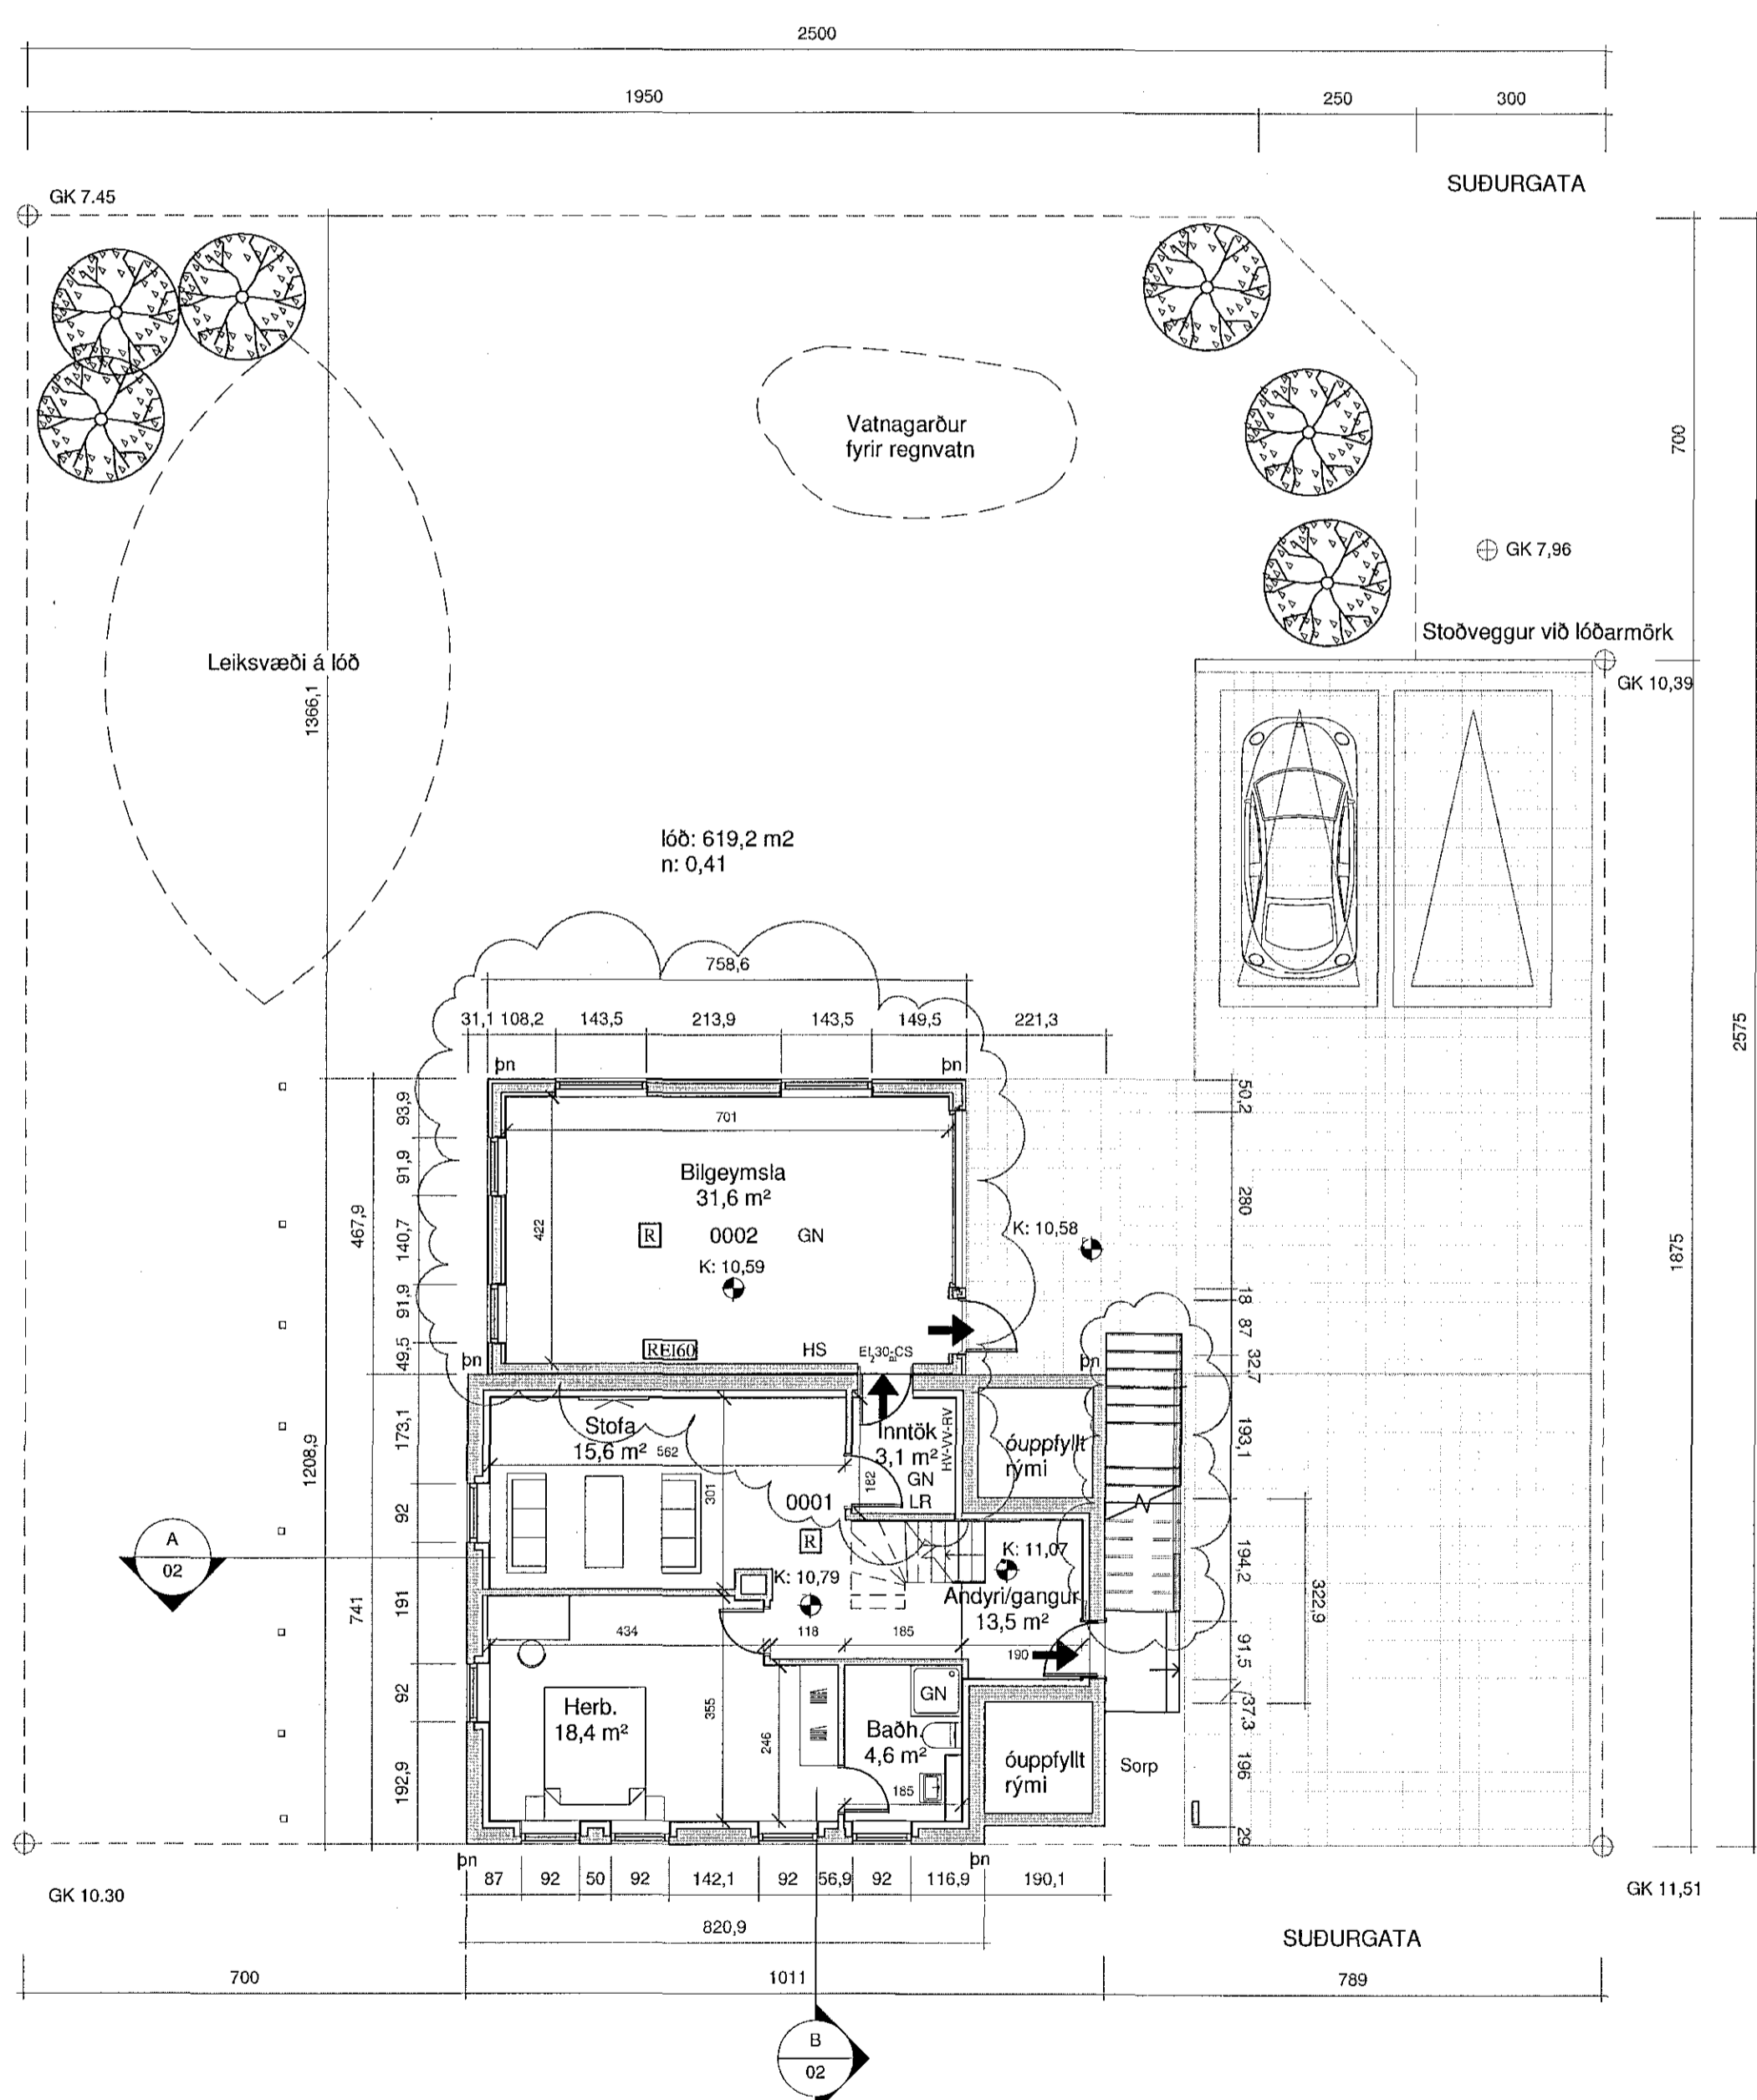

Kjallari
1 : 100

BYGGINGALÝSING

Almennt:
Bygging er einbýlishús við Suðurgötu 74 Hafnarfirði
Landnúmer: 122567
Staðgreinir: 1400-1-84700740

Helstu breytingar
Húsið verður stækkað til norðurs, með eldhúsi á 1.hæð og bilageymslu í kjallara.

Helstu breytingar á innra og ytri skipulagi
1.hæð: Hæðin er stækkuð til norðurs og andryi stækkað, ný útrappa er sett upp við nýtt anddryi -innistigar eru upprunalegir og óbreytir. Nýtt eldhús er í stækun.
Stofa er stækkuð, bætt er við svölum við vesturgaffi og svalahurð færð inni eldhúsi
Kallari: Bætt er við innitaksrymi, innitök verða færð, hurð inni bilageymslu, bætt við stofu og svefnherbergi stækkað. Hurð á baðherbergi er færð.
Rishæð: Gerð er reynsluáætlun af eldri breytingu og lýsir ný grunnamynd rishæðar nýverandi skipulagi, bætt er við BO í glugga svefnherbergis og skilgreint svalahandrið á þaksvolum yfir anddryi.
Ský á teikningu sýna staðsetningu helstu breytinga.

Byggingin er á þremur hæðum
Íbúð er í kjallara, 1.hæð og rishæð.
Innbyggð bilageymsla er í kjallara
Bötnflatarátt er 72,0 m², stækkar um 35,3m² og verður 107,3 m²
Birt flatarátt byggingar er 198,7 m², stækkar um 55m² og verður 254,7 m²
Birt flatarátt íbúðar verður 219,4 m²
Birt flatarátt bilageymslu 0002 verður 35,3 m²
Helðarinnmál byggingar er 453,4 m³, stækkar um 209,5 m³ og verður 662,9 m³
Stærð lóðar er 619,6 m²
Nýtingarhlutfall lóðar var 0,32 og verður 0,41
Helðarhlutfall bilastæða á lóð er 2
Allar rýmisstærðir eru nánar skilgreindar í skráningartölu
Ítarlegri lýsing er í greinargerð hönnuðar

BYGGINGAREFNI OG EINANGRUN:

Kjallari bilageymslu er staðsettur með varmamótum.
Stækun yfir bilageymslu er úr timbr.
Forsendur einangrunar er að húsið er upphitað T_l 18°C
Sökkull er staðsettur með varmamótum undir útveggjum 180mm járnbandin steyptur með 50mm polysterene einangrun að utan og innan, og er klæddur að utan með takkæðik. Sökkull undir berandi skilvegg eru 150mm staðsettir.

Botnplata eru 130mm járnband steinsteypa
Einangrun að neðan með 100mm Polystyrene einangrun (25kg/m³)
Milliplata er 200 mm járnband staðsetpt.

Sligar á milli hæða eru upprunalegir, byggðir úr timbr
Útrappa og inngangspallur er járnbandir og staðsettir

Útvegir bilageymslu eru staðsettir með varmamótum : 150 mm járnbandin steyptur burðarhluti, 50 mm Polystyrene einangrun að utan og innan, 25 mm múrhúð í sama lit og kjallaveggur eldri hluta. 25 mm múrhúð og málað að innanverðu.

Útvegur stækunar á 1.hæð er timburvegur 145mm timburstóðir, stíður með rakaheldum 9 mm krossvið, loftunarléttum 21mm og klædd með standardi bárujárni með sama formi og á eldri hluta hússins. Að innan er rakasperra, 20mm léttur og klæddi með víðarklæðningu - á hornum útvegja skal klæða hornlista í samræmi við eldri hluta hússins.

Þak á stækun er 45x245 mm T1 burðarvindr, heilkledd með 25x150 borðklæðningu og tvölökum ábræddum þakpappa.
Einangrun er 220mm þakull með áföstum vindpappa (30kg/m³)
Að lágmarki er 25 mm loftunarlúti á milli þakullar og borðarvindr.
Fjögur 40x400 mm loftunarrör með neti í hverju sperrubli, 2 við þakant og 2 við eldri útvegg.
Rakasperra, þolplast 0.2 mm PAM-250, er hitamegin við þakuli, lagnagrind 21x34, klæddi með 13 mm gipsplötum.
Þakantur og frágangur á nýju þaki skal að öðru leiti vera í samræmi við þakfrágang eldri hluta hússins.

BLÍÐVINGAR:

Reiknað heildarblíðvintap:(með fyrirvara um einangrun eldra hús)
Leíðvintap á fermeter gólfis pr. °C 0,76 w/m² °C

Allar kólnunartölur eru reiknaðir í Orkuramma.
Reiknað U-gildi byggingahluta stækunar:

Table with 2 columns: Component and U-value (w/m²K).
Þak: 0,19 w/m²K
Útvegur steyptur: 0,40 w/m²K
Léttur útvegur: 0,28 w/m²K
Gluggar: 1,65 w/m² K
Hurðir: 1,52 w/m² K
Gólf á fyllingu: 0,25 w/m² K
Útveggir,vegð meðaltal: 0,56 w/m² K

BYGGINGARFRÁHVAÐINGAR:

GLUGGAR OG HURÐIR eru limburgluggarhurðir. Úttærsla vatnsbretta og klæðninga skal fylgja eldri gluggum og hurðum.
Þar sem björgunarpör eru í gluggum skal opið vera minnst 60 cm á breidd eða 60 cm á hæð. Samanlögð hæð og breidd er þó ekki minni en 150 cm. Gluggar og hurðir eru settir í etíri á.

HÆÐ SVALAHANDRIDA: 1100 mm á þak og útsvölum. Handriðir eru að útliti og hönnun sem falla vel að aldri hússins.
Handrið og handlisti á útröppum og inngangspalli eru í hæð 900 mm.
Fallvörn á stöðvegg á lóð er 900mm yfir endanlegri hæð bilastæðis.
Innistigar eru upprunalegir að hönnun og stærð. Handlistar eru í hæð 900mm
Trygga þarf að hægt sé að setja hlö eða grind efst og neðst í innistiga, til að hincra að börn geti fallið niður stíggan.
Að öllu leiti skal fara eftir ákvæðum 6.5.4gr. og 6.5.5 gr í byggingareglugerð.

ALMENNAR KRÖFUR TIL ÍBÚÐA

Eldhús í íbúð 0101 er hannað á grundvelli leiðbeininga mannrákvæðingunnar um lágmarks lengd eldhúsinnettinga fyrir fleiri en 4 íbúa.

UPPHITUNLAGNIR

Upphitun með hitaveituvatni frá veitum.
Veggofnar eru í öllum rýmum, þó er gólfhitni innsteyptur í gólf eldhúss.
Neyksu- og hitilagnir eru staðsettar í veggjum og gólfum.
Rafslagnir eru innfestar röðalagis, allt innlagnað er af víðurkenndri gerð.
Loftresting er ýmist vélræn eða um opnalega glugga og skal uppfylla skilyrði byggingareglugerðar gr 4.3.4

SÖRP

Sörpskýli fyrir tvær tunnur er á lóð og er aðgengi til sorptæmingar tryggð.
Fjarlægð frá inngangi byggingar er minna en 25 metrar

HLJÓÐVIST:

Lothljóðeinangrun:
milli íbúða og rýmis utan íbúða er min 55db

BRUNAVARNIR:

Byggingin er í notkunarlokki 3

ÍBÚÐ:

Íbúðin er sér brunahöf
Vegg- og loftklæðningar eru í flokki 2.
Reykskyrtjarar eru að lágmarki einn fyrir hverja 80m2 íbúðar og er hljóðstyrkur skyrtjara minnst 75 db(A) í hverju svefnherbergi.
Handslökkvitæki er við aðalútganga.
Minnst tvær flóttaleiðir eru frá hverri hæð.
Björgunarpör/flóttaleiðir eru úr 2 svefnherbergjum í rishæð.





SKÝRINGAR

- Flóttaleið
- Reykskyrtjari
- ÚT-íjós
- Brunamótstaða

- Björgunarpör
- Handslökkvitæki
- Yfiritsmynd flóttaleiða
- Sjónmörð brunakerfis
- Inntak hitaveitu
- Inntak Vatnsveitu
- Inntak rafveitu
- Inntak síma/íjósleðara
- Loftresting rými
- Þakgluggi
- Svalanúrfall
- Gólfmúrfall
- Þakmúrfall
- Rýmisnr. sk. skráningartölu
- Ský sýna breytingar

- BO - Björgunarpör
- HS - Handslökkvitæki
- YF - Yfiritsmynd flóttaleiða
- SB - Sjónmörð brunakerfis
- HV - Inntak hitaveitu
- VV - Inntak Vatnsveitu
- LR - Inntak rafveitu
- RS - Inntak síma/íjósleðara
- LF - Loftresting rými
- PG - Þakgluggi
- SN - Svalanúrfall
- GN - Gólfmúrfall
- PN - Þakmúrfall
- 01-01 - Rýmisnr. sk. skráningartölu

- Ský sýna breytingar

- Ský sýna breytingar

Table with 2 columns: Symbol and Description. Includes symbols for fire escape, fire alarm, fire extinguisher, and fire door.

Bláaustur: A1

Bláaustur: A1

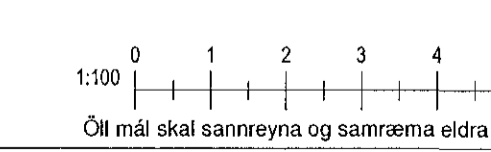

Öll mál skal sannreyna og samræma eldra húsi.

Table with 3 columns: Code, Description, and Unit. Includes codes C, B, A, Úg. and descriptions like Nýr inngangspallur og útrappa, Viðbygging til norðurs, Andryi 1.h. Stækkað.

SUÐURGATA 74

HEIMILAFANG: SUÐURGATA 74 HAFNARFIRDI

VERKFRÖG: SKÝRINGARUPPDRATTUR

Landnúmer: 122567 Staðgreinir: 1400-1-84700740

Aðaluppdráttir

Grunnamyndir - Byggingalýsing

Hannað af: Rúnar I Guðjónsson Matshluti: 01

Teiknað af: MG Mælikvarði: 1 : 100

Samræming: RIG Dagssetning: 04.07.2017

Samþykkt: Rúnar Ing Guðjónsson Lögfr. Menntisáhlutun
140389-019 Byggingafráttir

TEIKNISTOFAN RÚM
Fjarbarseti 6-100, Reykjavík-land
S-8919331
NL1406664319
teiknistofa@gmail.com

02-15 - - - A 01 C

Verkefnum Svæði Áfangi Ábyrgð Númer Útgáf

