



1707195

Samþykkt þann
02. ágú. 2017
Byggingaálfurinn

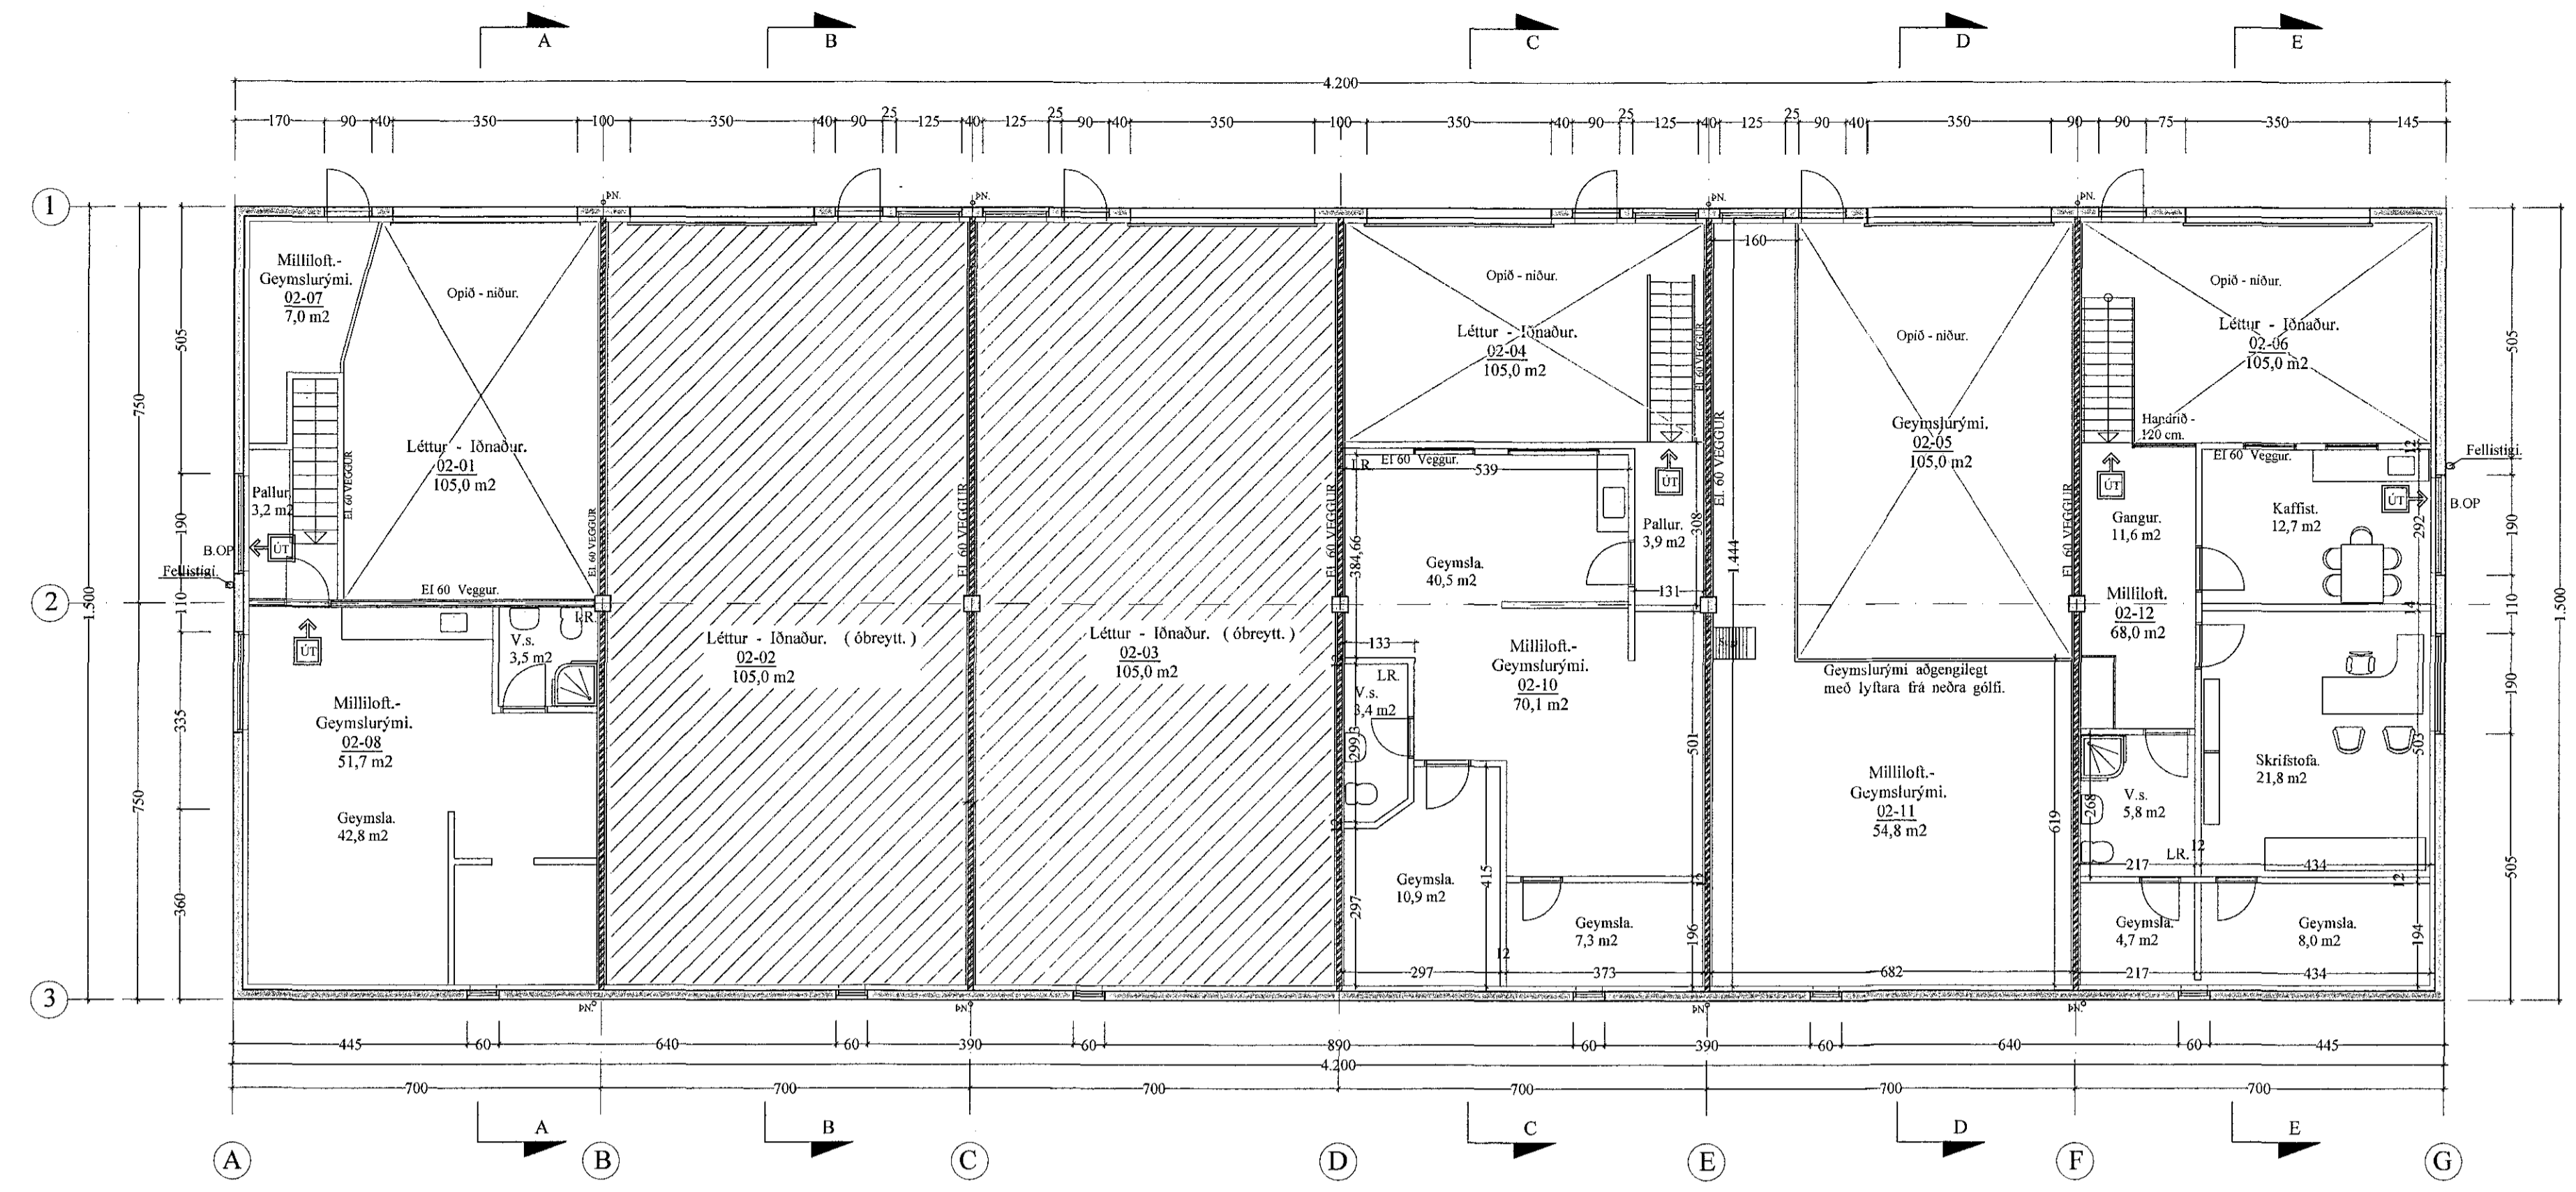

Grunnmynd Milliloft. 1 : 100

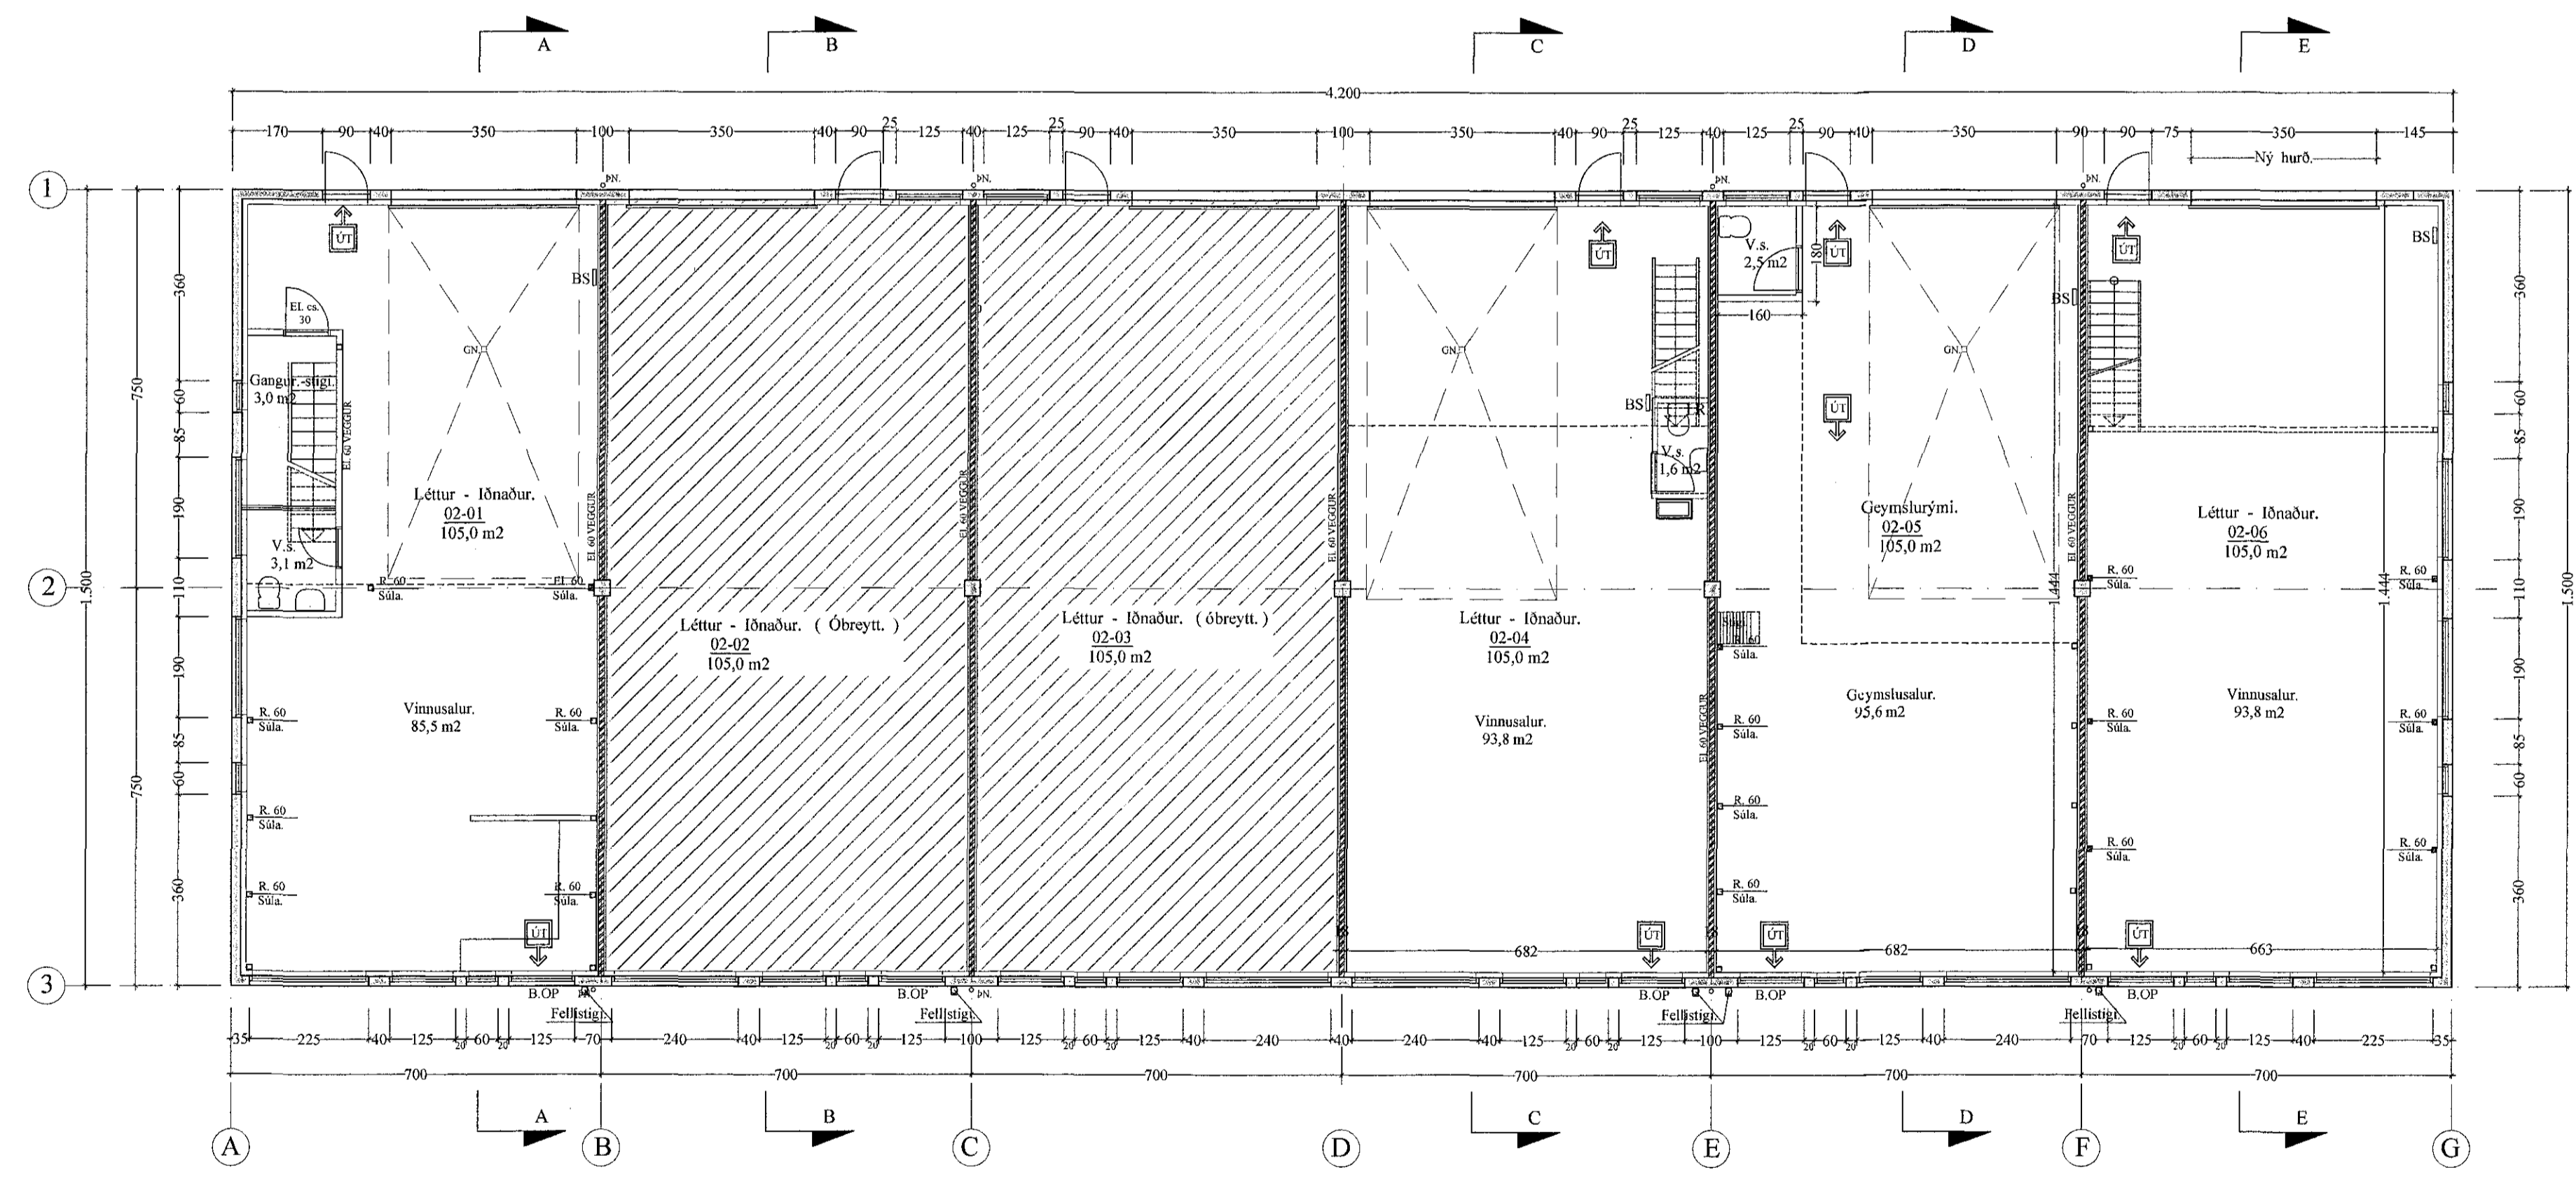

Grunnmynd 2. hæð. 1 : 100


BYGGINGARLÝSING: Brunatæknilegar SKÝRINGAR:

Loftræsta skal öll gluggalaus Rými.

Við allar útgönguleiðir skal vera Útljós.
Í öllum rýmum hússins skal vera Neyðarlýsing.

Allar klæðningar, í loftum og veggjum, skulu að minnsta kosti vera klæðningar í Flokki II.

Allar nýjar klæðningar, samhliða viðhaldi hússins skulu vera í Flokki I.

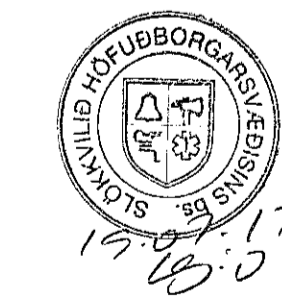

Breytt. 30. - 3. - 2017
 Reyndarteikningar. Breytingin felst í, frá fyrri samþ. teikningum. felst í eftirfarandi breytingum.
 Söti er um breytingar á innra skipulagi í eftirfarandi rýmum: 02-01, 02-04, 02-05 og 02-06, jafnframt hefur verið bætt milliloftum í öll áduratalin rými.
 Sett hefur verið innkeysluhúð á rými 02-06 og felldir niður tveir gluggar á suðausturhlíð.
 Breytt skráningartöflu.

29um 1902.- 2017-- júlí.dwg
18.7.2017 16:37
JonC

Reyndarteikningar.

Hvaleyrarbraut 29 Hafnarfirði. Grunnmynd.

VERK. NR. 207 DAGS. 30. - 3. - 2017 MÁL. 1:100 jon-ark@islandia.is

TEIKN. NR. 03 BREYTT.

JÓN GUDMUNDSSON ARKITEKT Jón Guðmundsson KT. 210041 9829

VINNUSTOFA SUÐURLANDSBRAUT 16 REYKJAVÍK Sími 552 5058