




Samþykkt þann  
02. ágú. 2017  
Byggingufulltrúi *[Signature]*

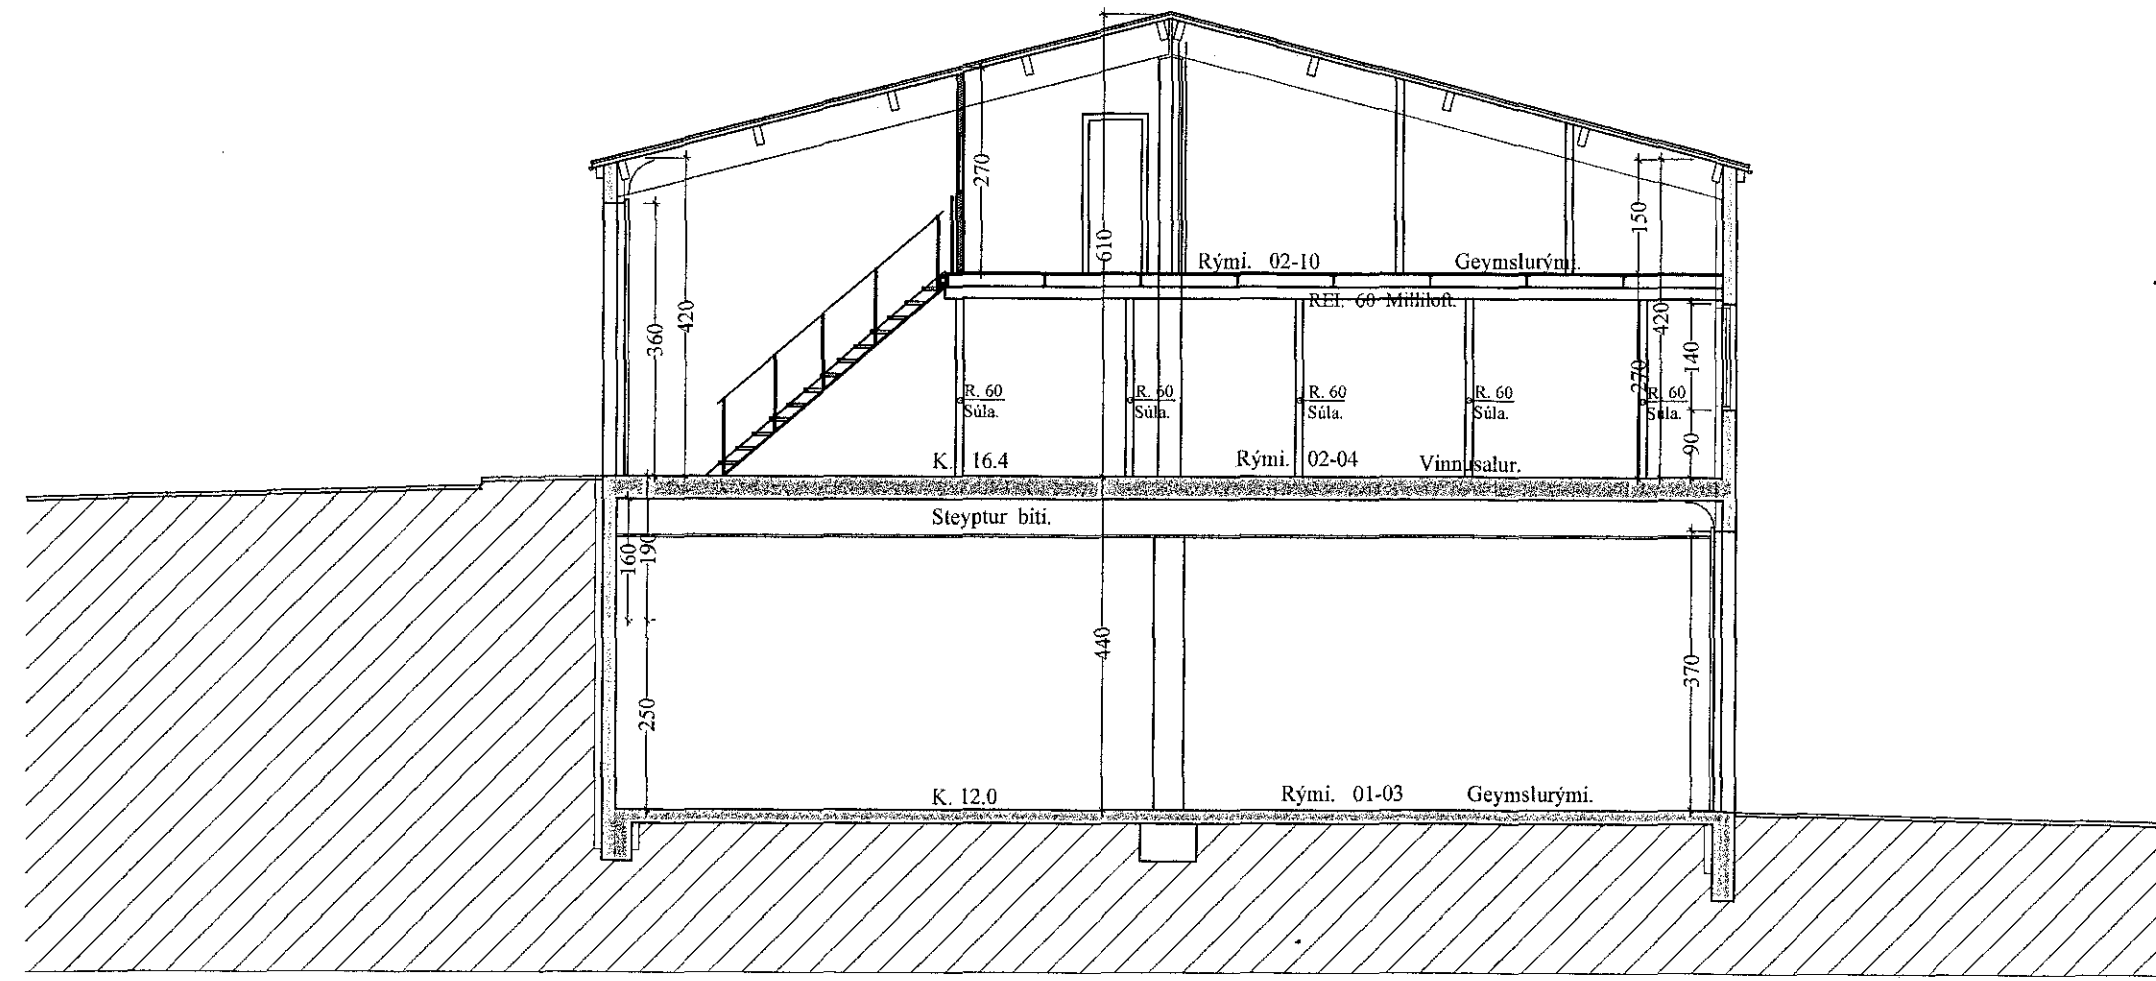


Sneiðing C - C 1 : 100

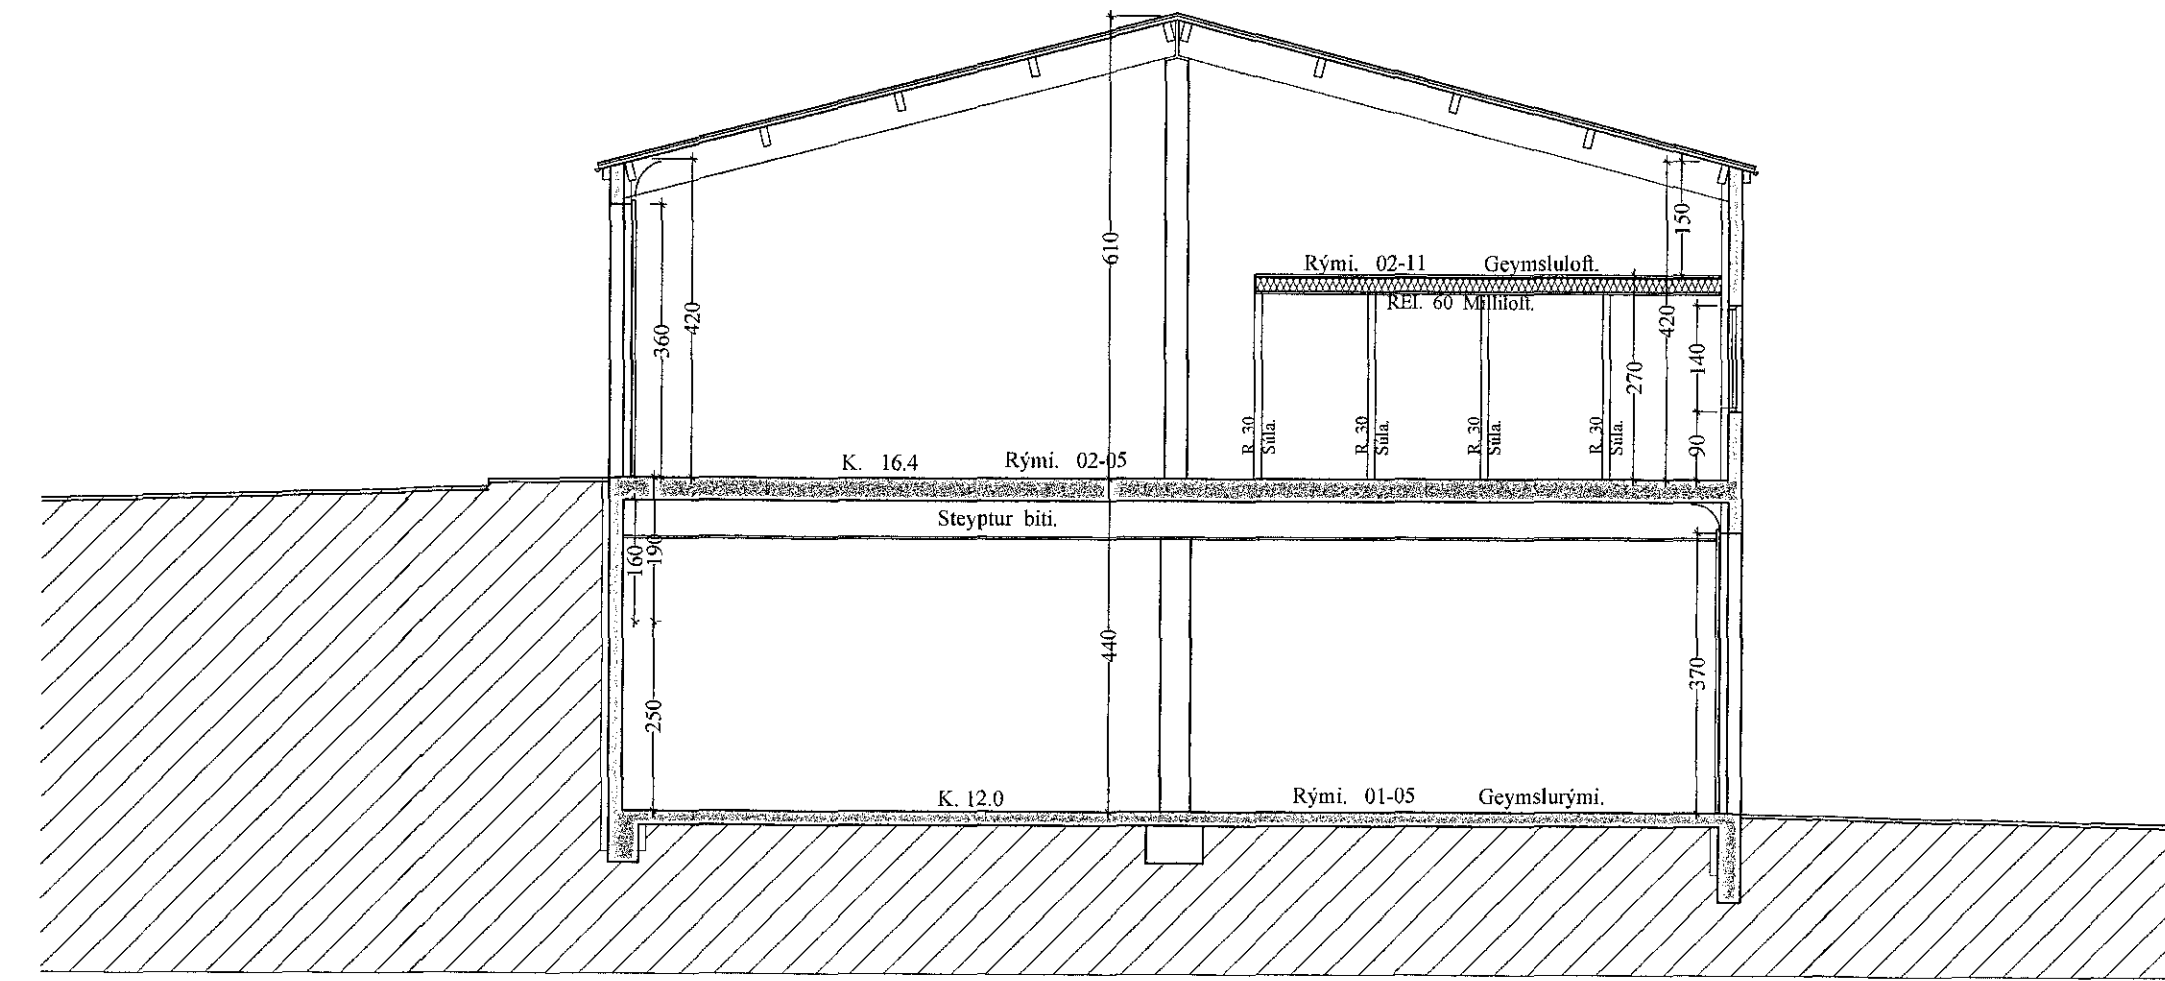

Sneiðing D - D 1 : 100

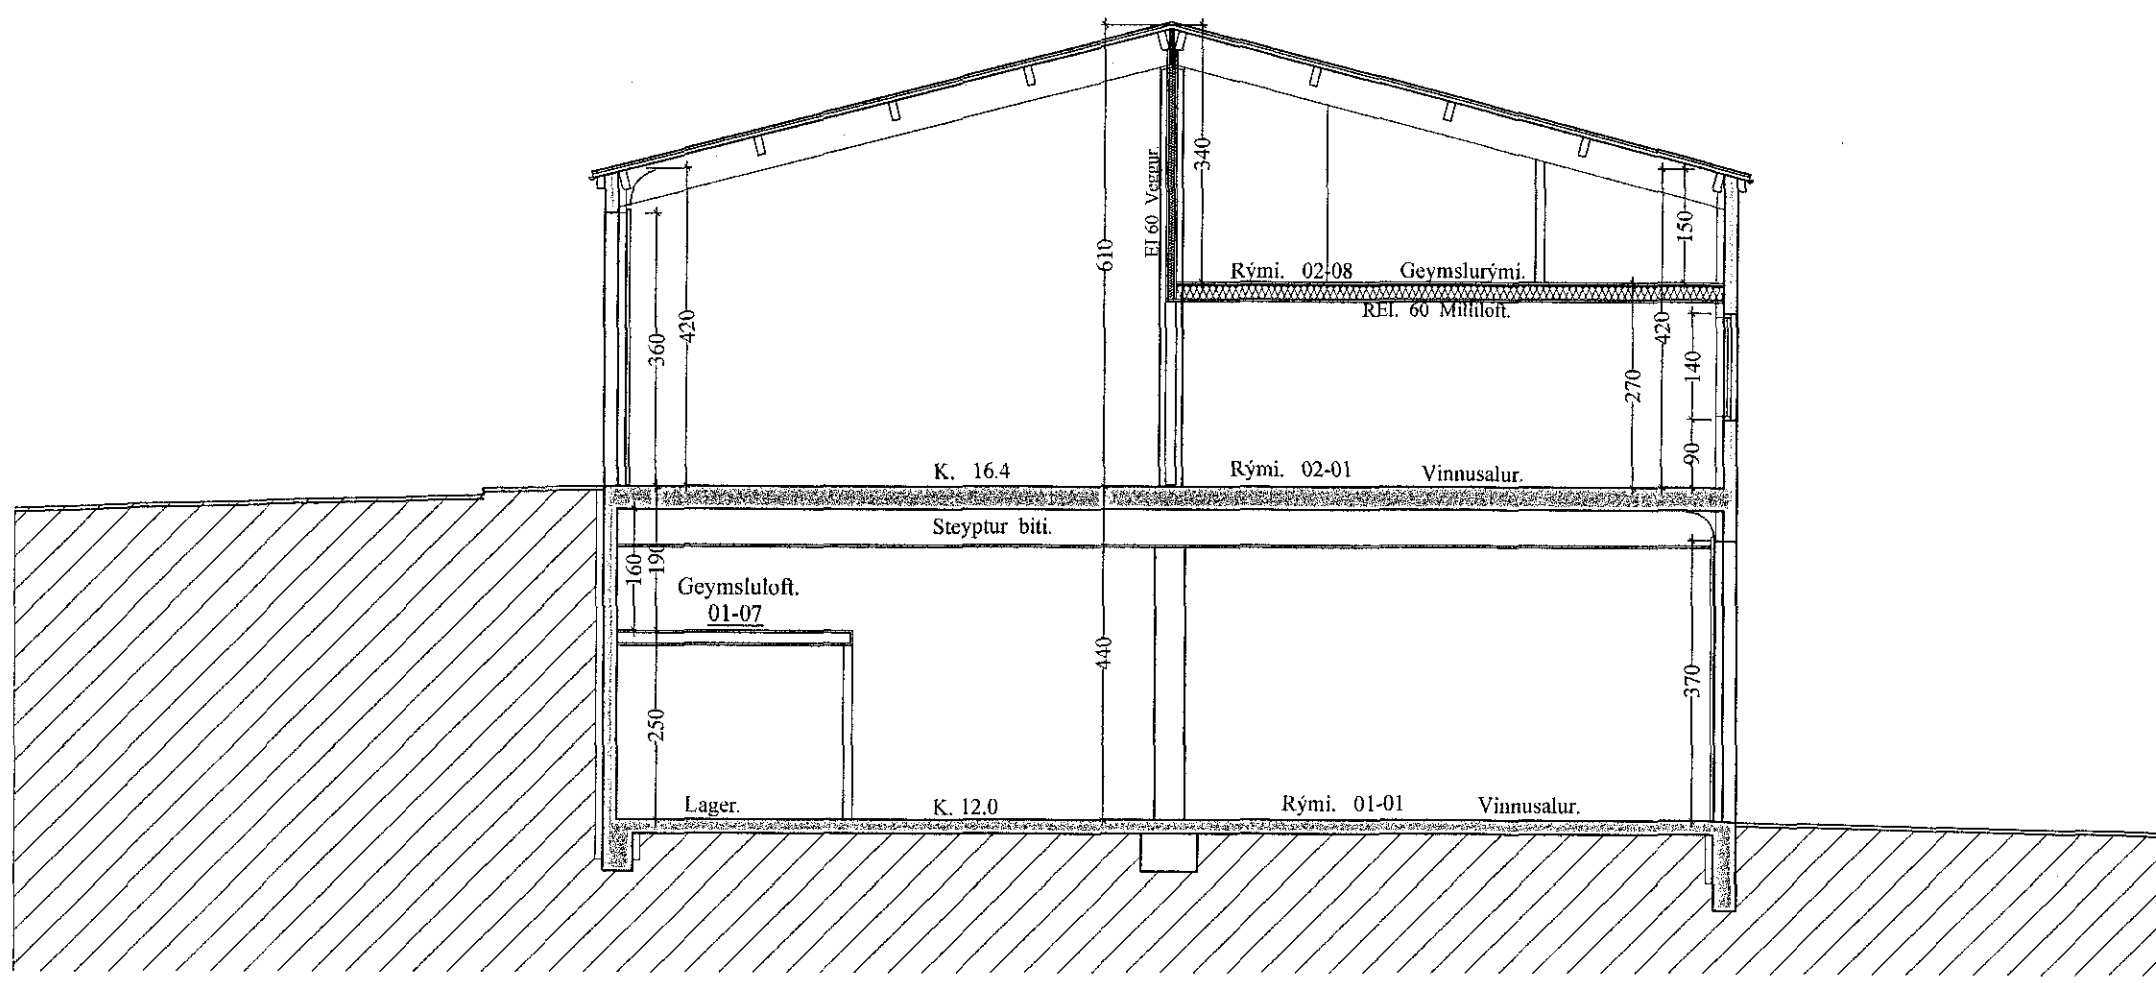


Sneiðing A - A 1 : 100

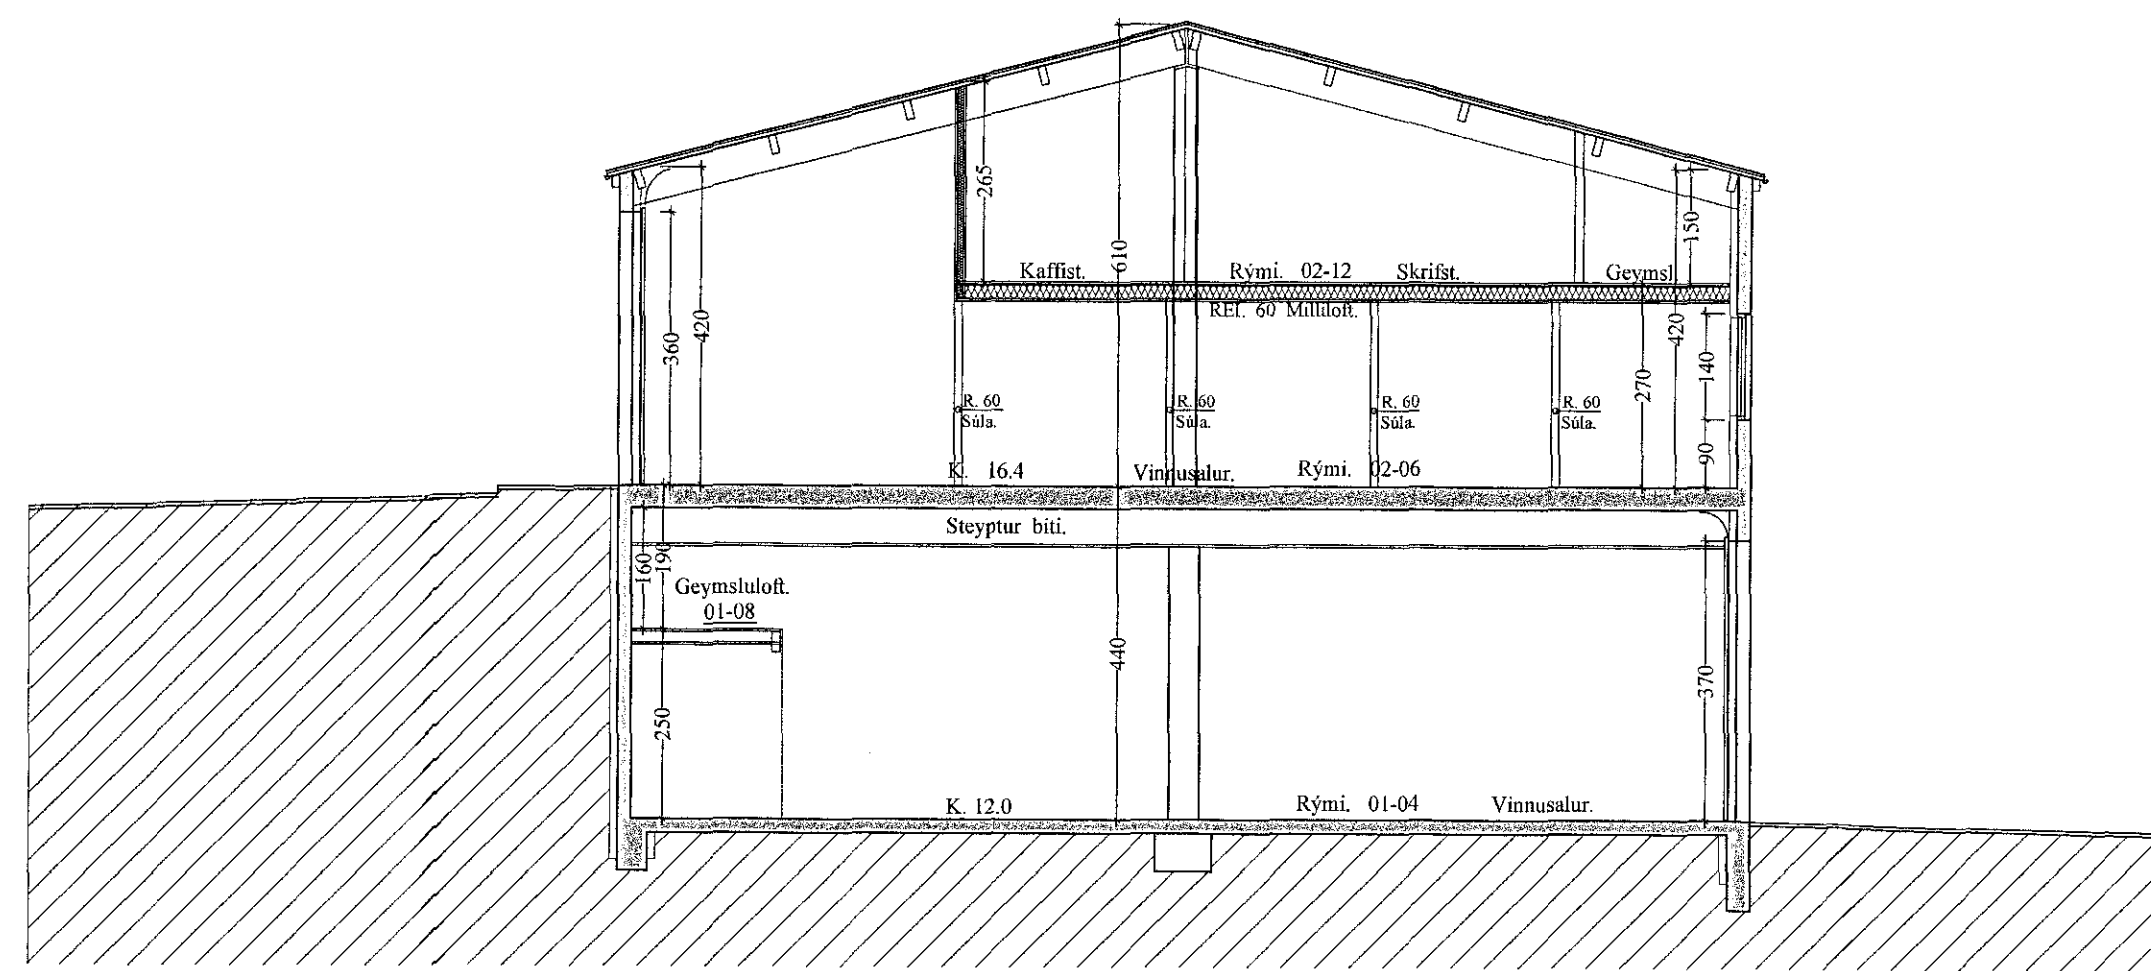

Sneiðing E - E 1 : 100

18.7.2017 16:37 29am 1902.-2017-.jóni.dwg

JónG

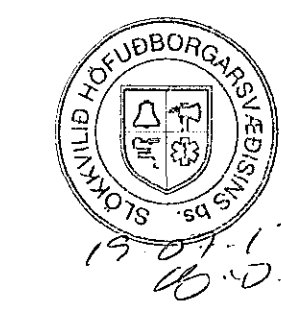

Breytt. 30.-3.-2017  
Reyndarteikningar. Breytingin felst í, frá fyrri samþ. teikningum, felst í eftirfarandi breytingum.  
Sótt er um breytingar á innra skipulagi í eftirfarandi rýmum: 02-01, 02-04, 02-05 og 02-06, jafnframt hefur verið bætt milliloftum í öll áduratalin rými.  
Breytt skráningartöflu.

Reyndarteikningar.

Hvaleyrarbraut 29 Hafnarfirði. Sneiðingar.

VERK. NR. 207      DAGS. 30.-3.-2017      MÁL. 1:100      jón-ark. @ islandia.is

TEIKN. NR. 05      BREYTT.

JÓN GUDMUNDSSON      ARKITEKT      *Jón Gudmundsson*      KT. 910991

VINNUSTOFA      SUDURLANDSBRAUT 16      REYKJAVÍK      Sími 592 6095