



SUÐ - AUSTURHLIÐ. 1:100

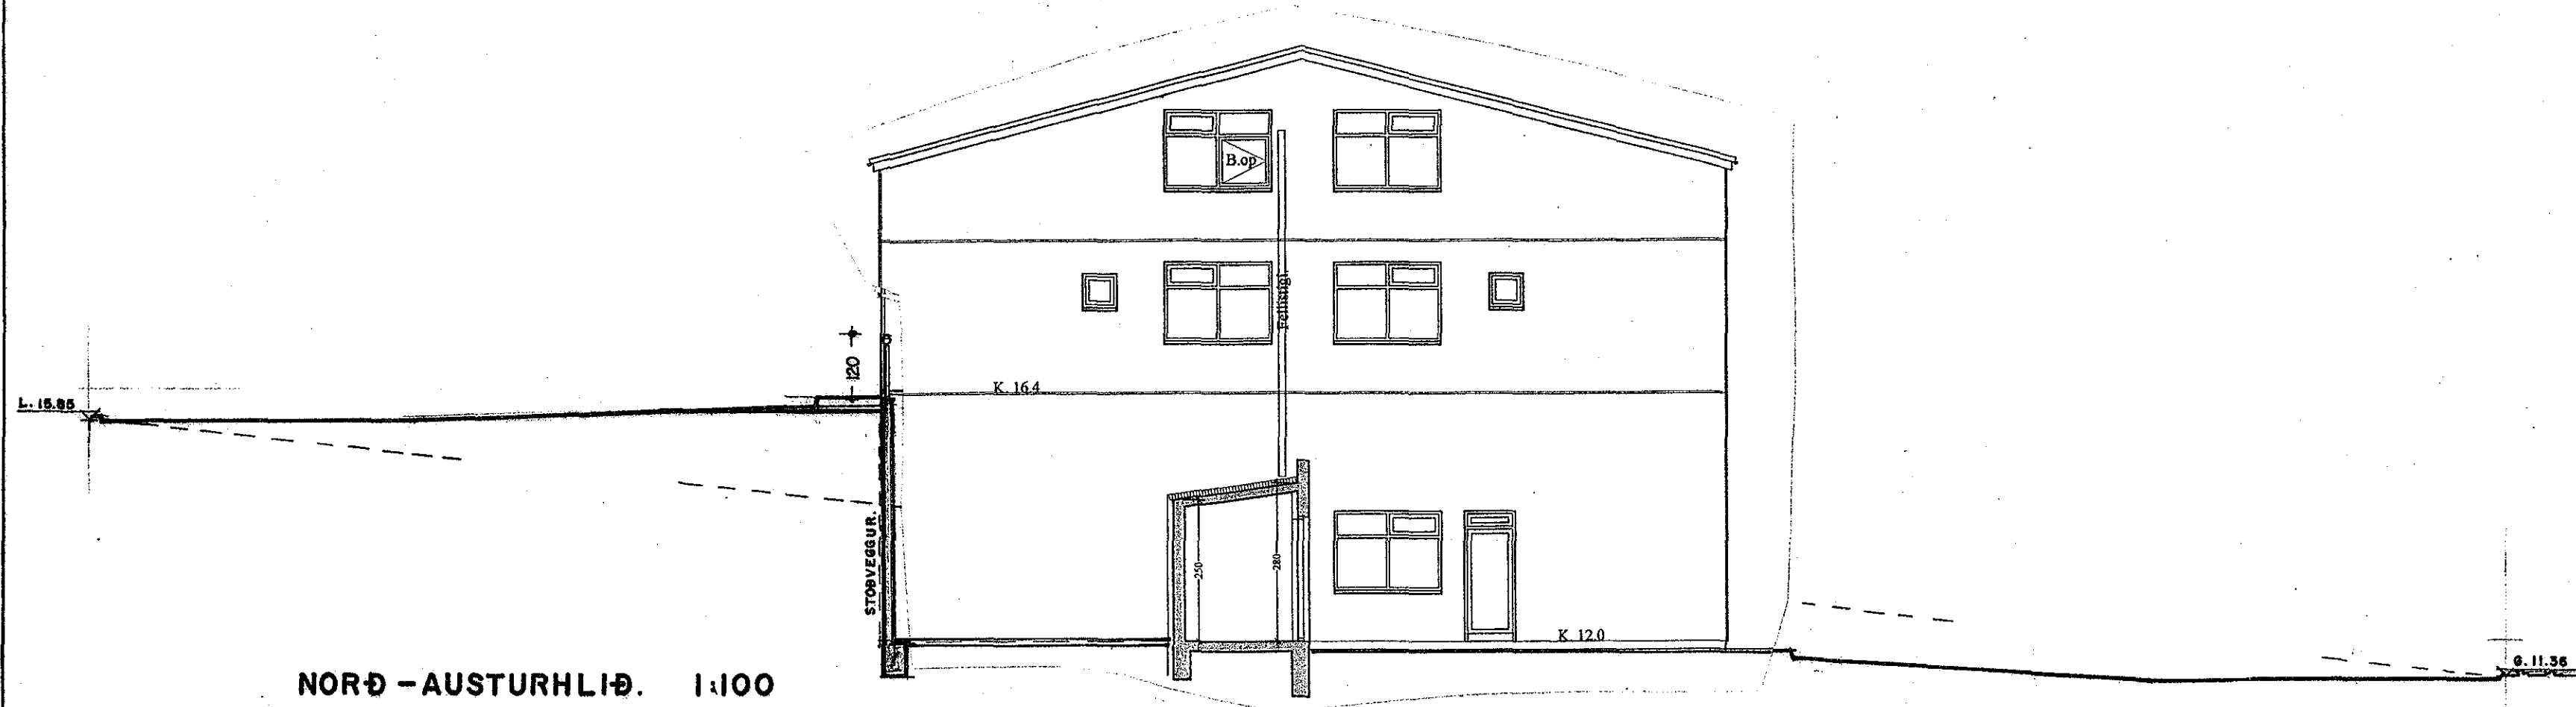


NORÐ - AUSTURHLIÐ. 1:100

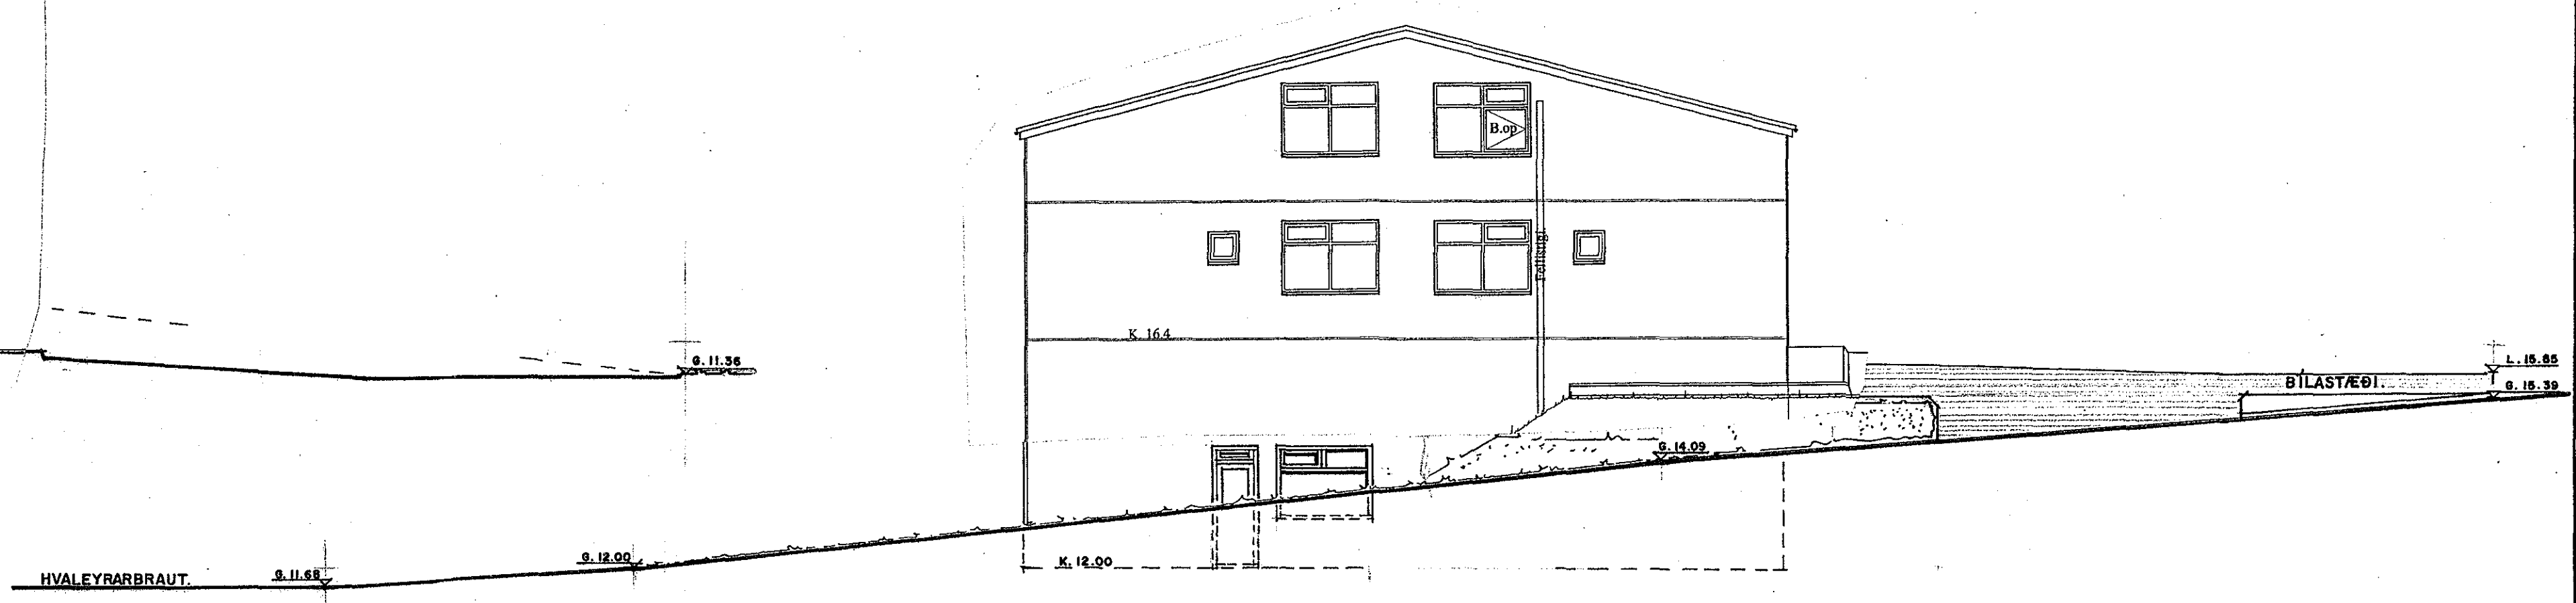


SUÐ - VESTURHLIÐ. 1:100

SNEIÐING GEGNUM BREKKUTRÖÐ.

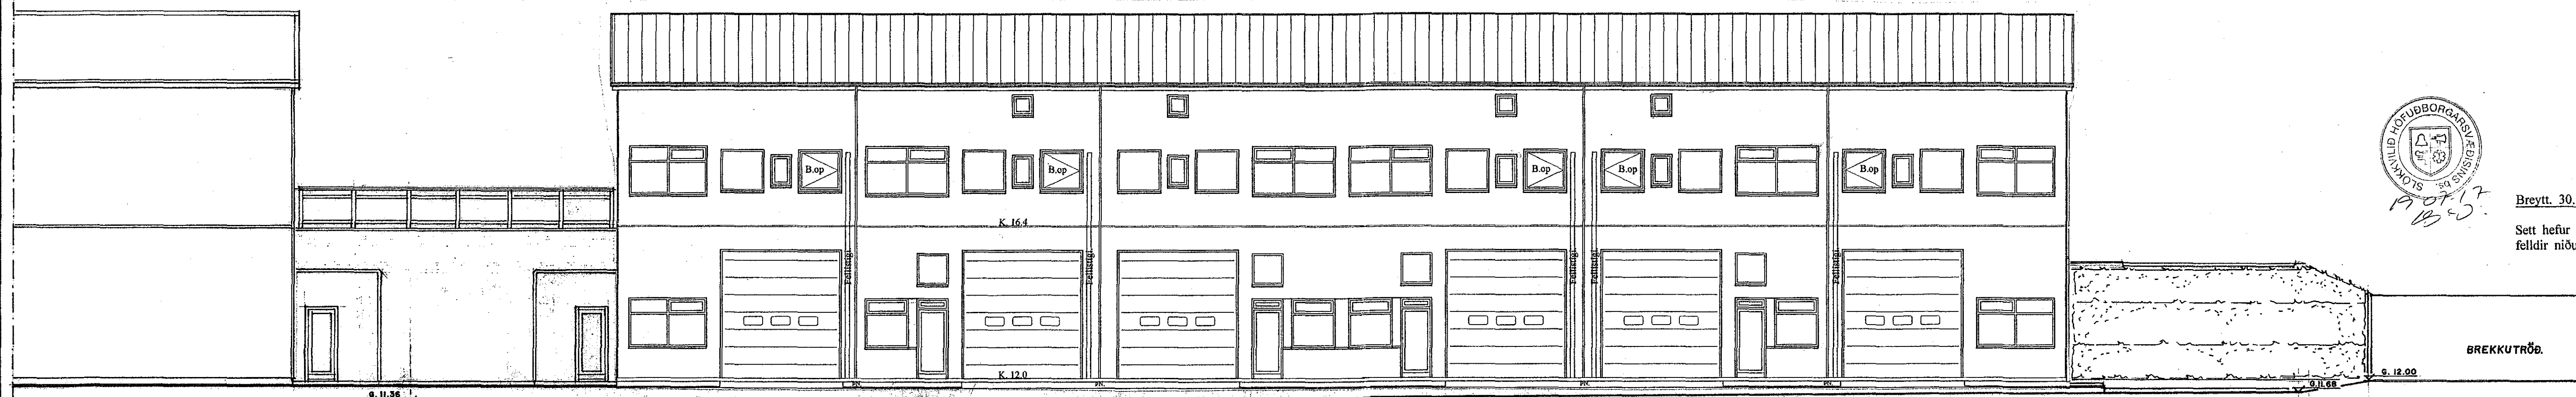

NORÐ - VESTURHLIÐ. 1:100

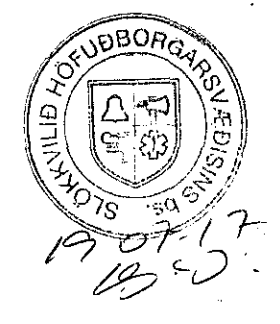

Breytt. 30.-3.-2017
Sett hefur verið innkeyrsluhúð á rými 02-06 og felldir niður tveir gluggar á suðausturhlíð.

BREYTT STÆRÐ Á INNTAKSKLEFA. 22-6-2001
BREYTT STÖÐVEGG MILLI HÚSANNA.
8-8-2000
BREYTT 27-12-2001 GLUGGAR Á NORÐ-VESTURHLIÐ.

HVALEYRARBRAUT 29 HAFNARFIRÐI. ÚTLIT.
VERK. NR. 207
TEIKN. NR. 04
DAGS. 9.-4.-1999 MÁL. 1:100
BREYTT.
JÓN GUDMUNDSSON ARKITEKT
VINNUSTOA. SKÚLAGÖTU 63 REYKJAVÍK. Sími. 552 5055