




Samþykkt
 23. ágú. 2017
 Byggingafulltrúinn í Hafnarfirði

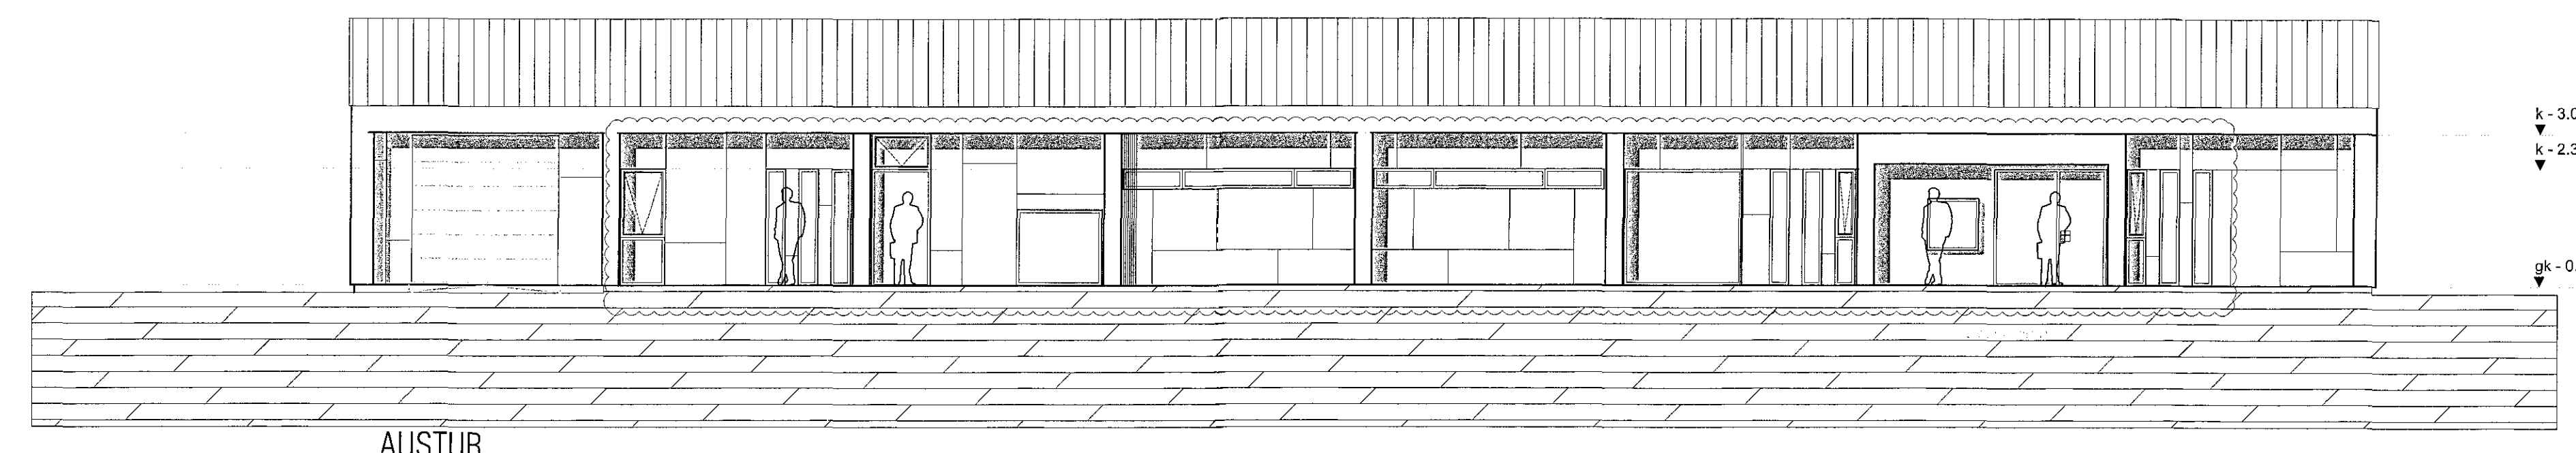


AUSTUR

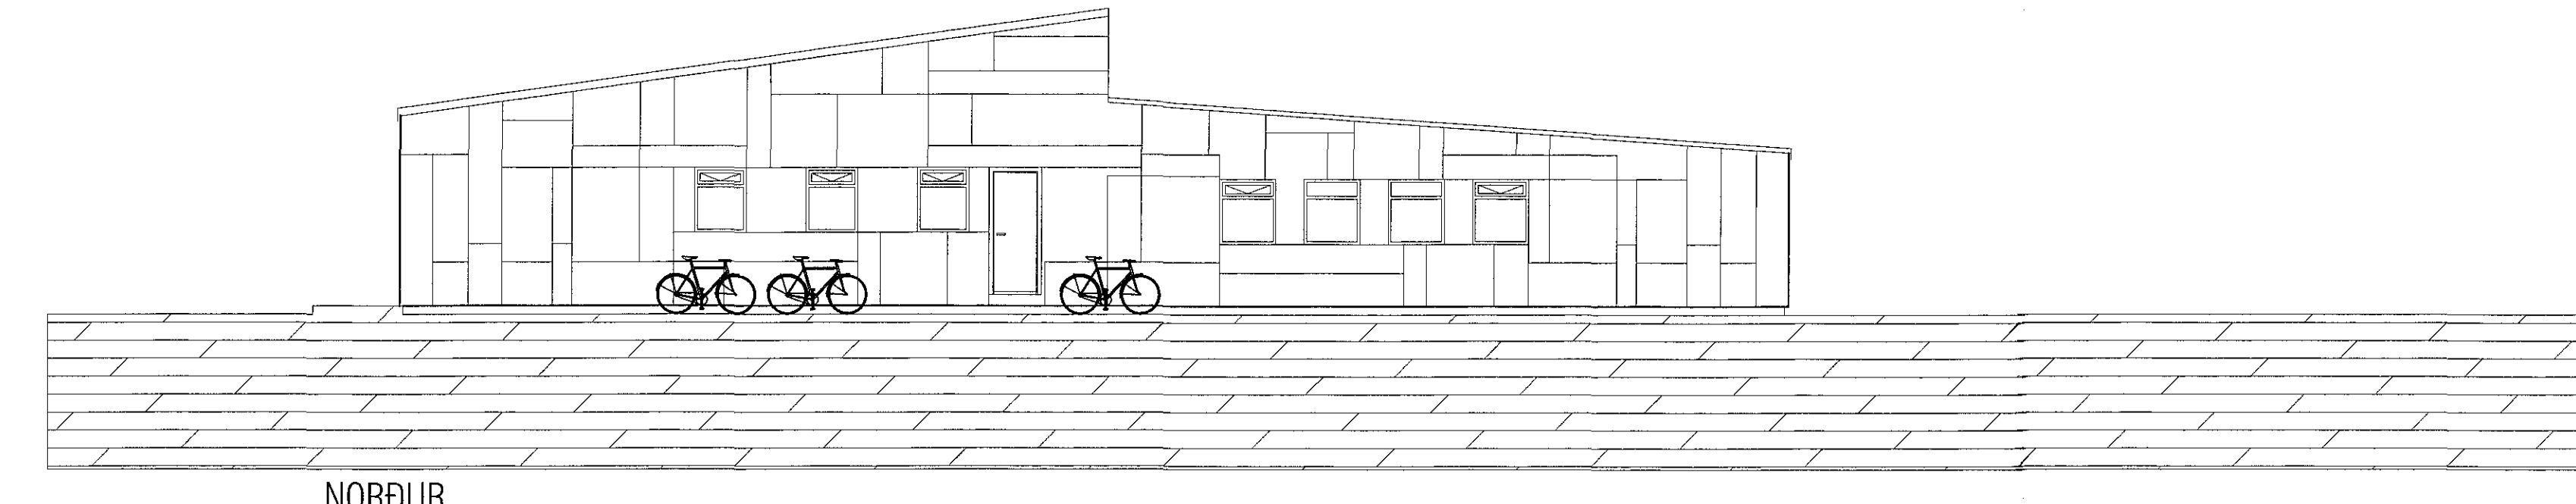


NORÐUR

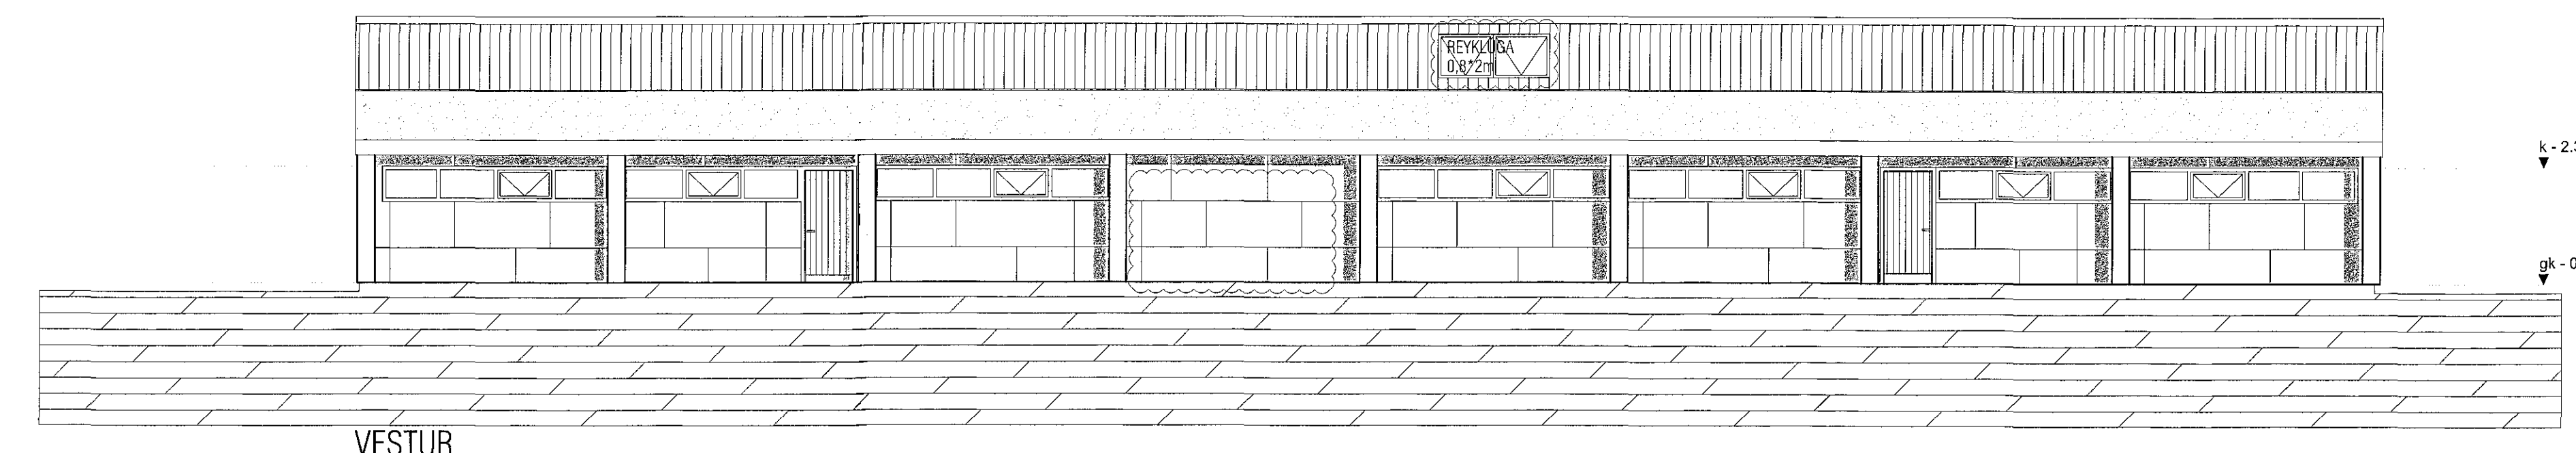


VESTUR

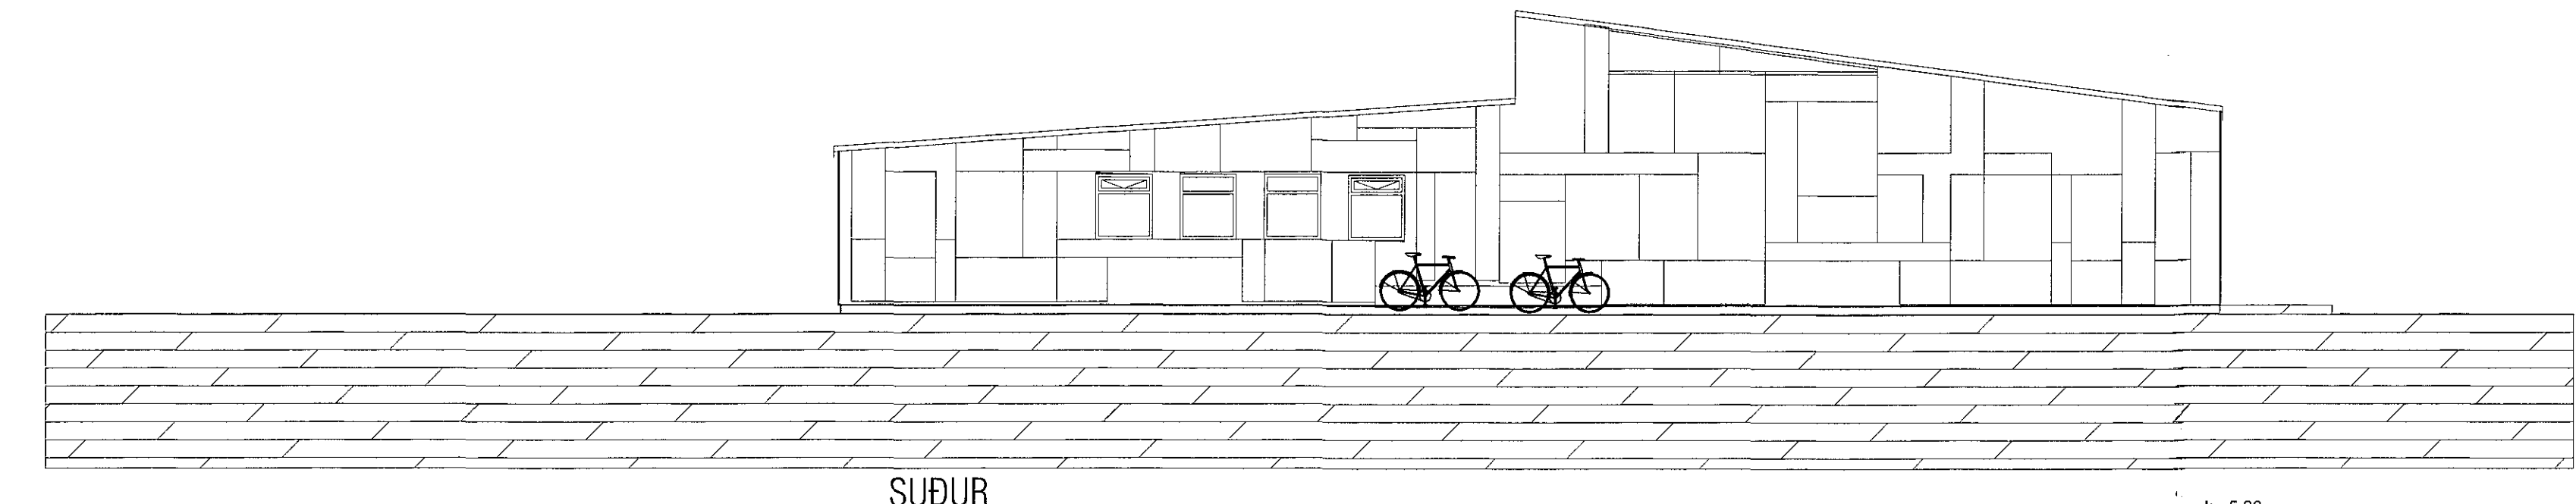

SUDUR

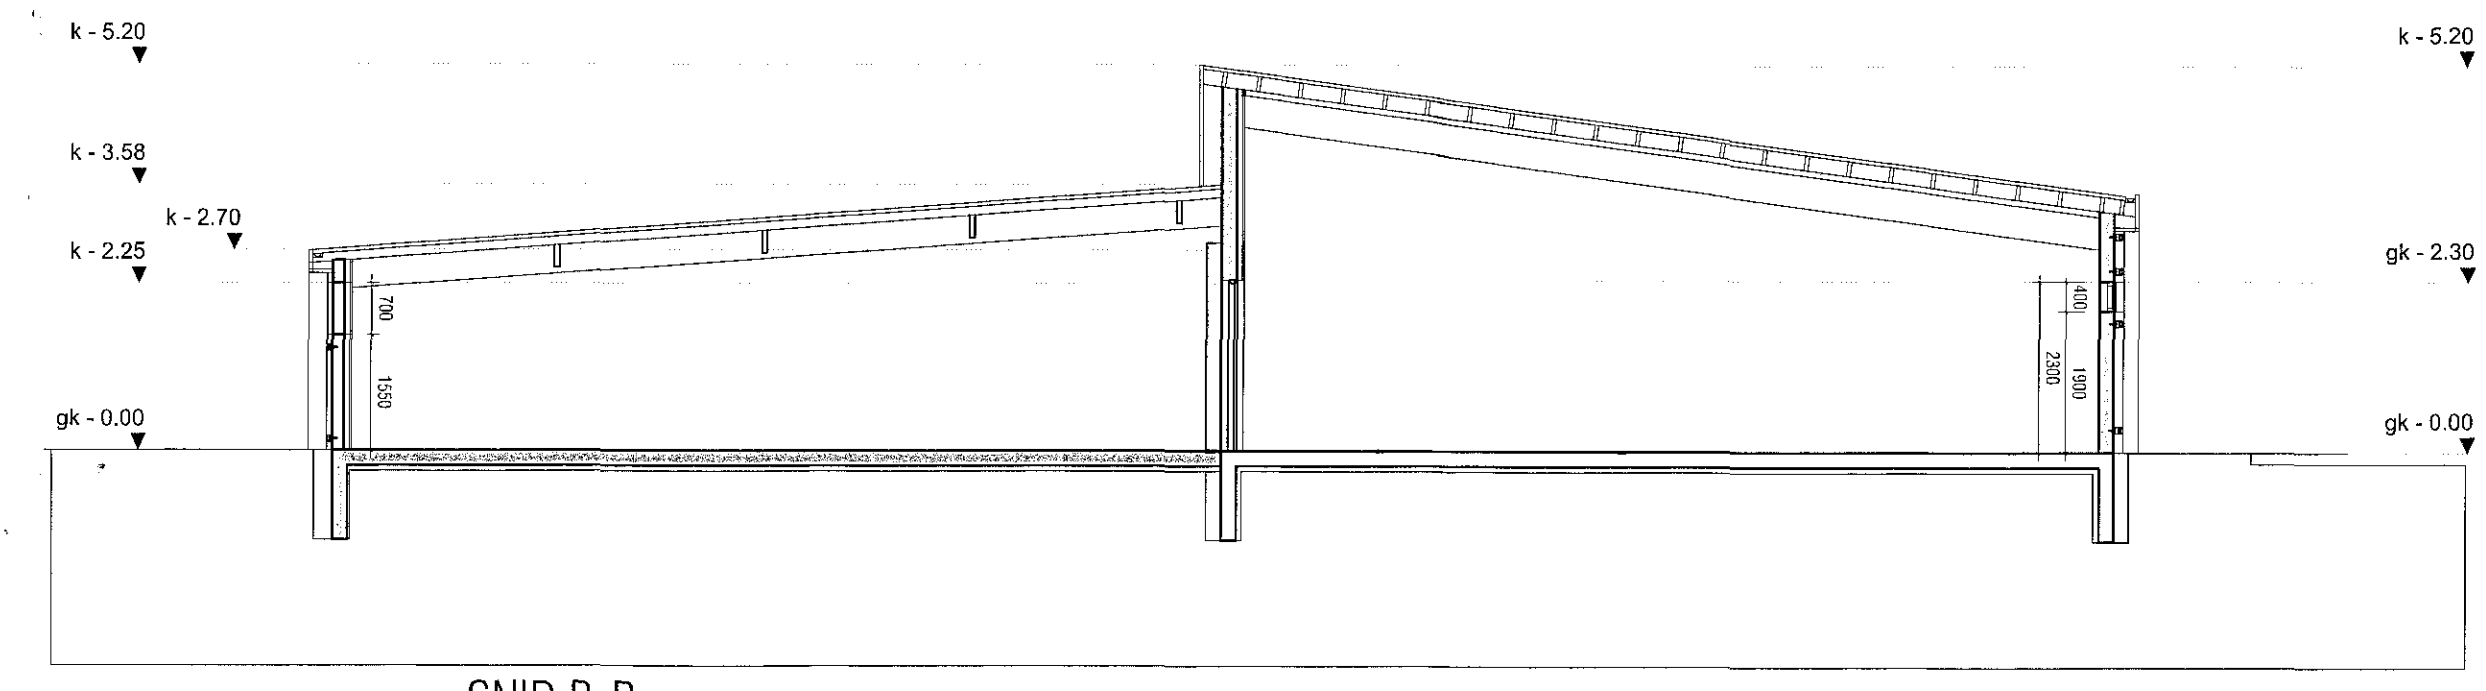

SNID B-B

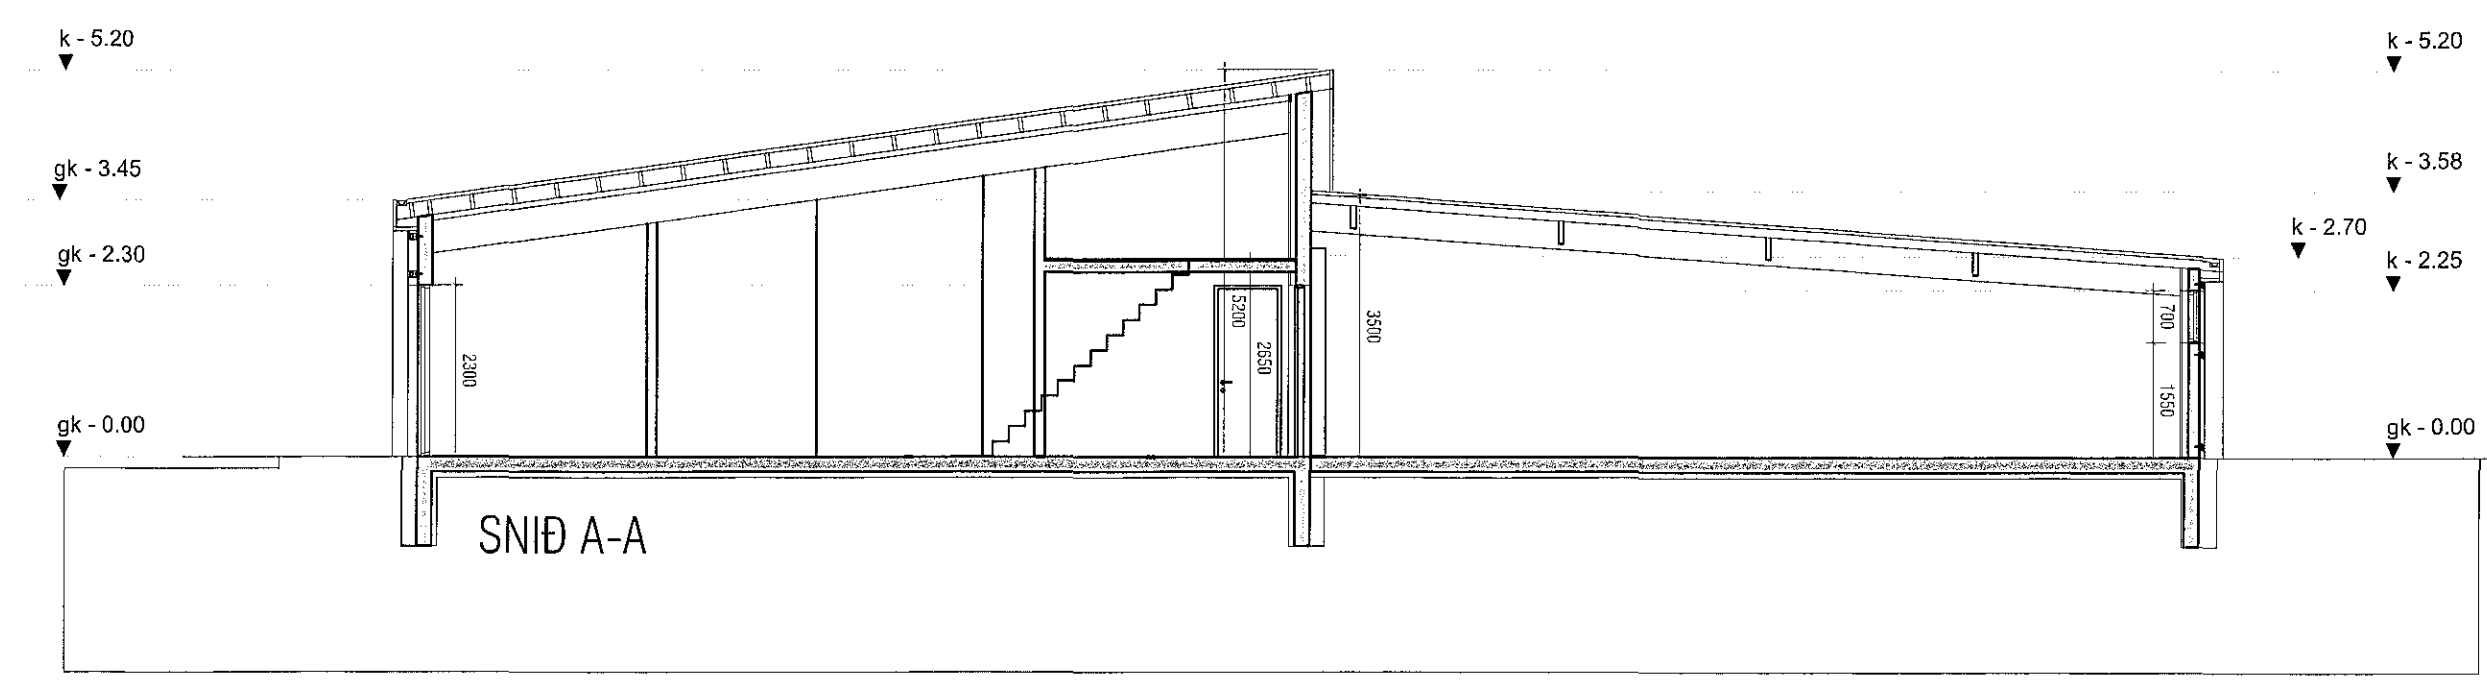

SNID A-A



14.08.2017
 MANNVIT hf.
 Kt. 430572-0169
 Brunavörðingur

VEKTOR - hönnun og ráðgjöf - Síðumúla 3, 108 Rvk, sí: 554-6650 / 897-6363		Sigurður Hálsteinnsson Byggingatekniráðgjafi Kt. 00869-7768 email: sigur@vektor.is		DALSHRAUN 6, HAFNARFIRÐI BYGGINGANEFND ÚTLIT OG SNID	
Tískn. nr.: Samþykkt:	Fylgubréfið: 	St.: Dags:	Hannó:	Stj.:	Töskn. nr.:
17.03.2017		17.03.2017		A-02	