
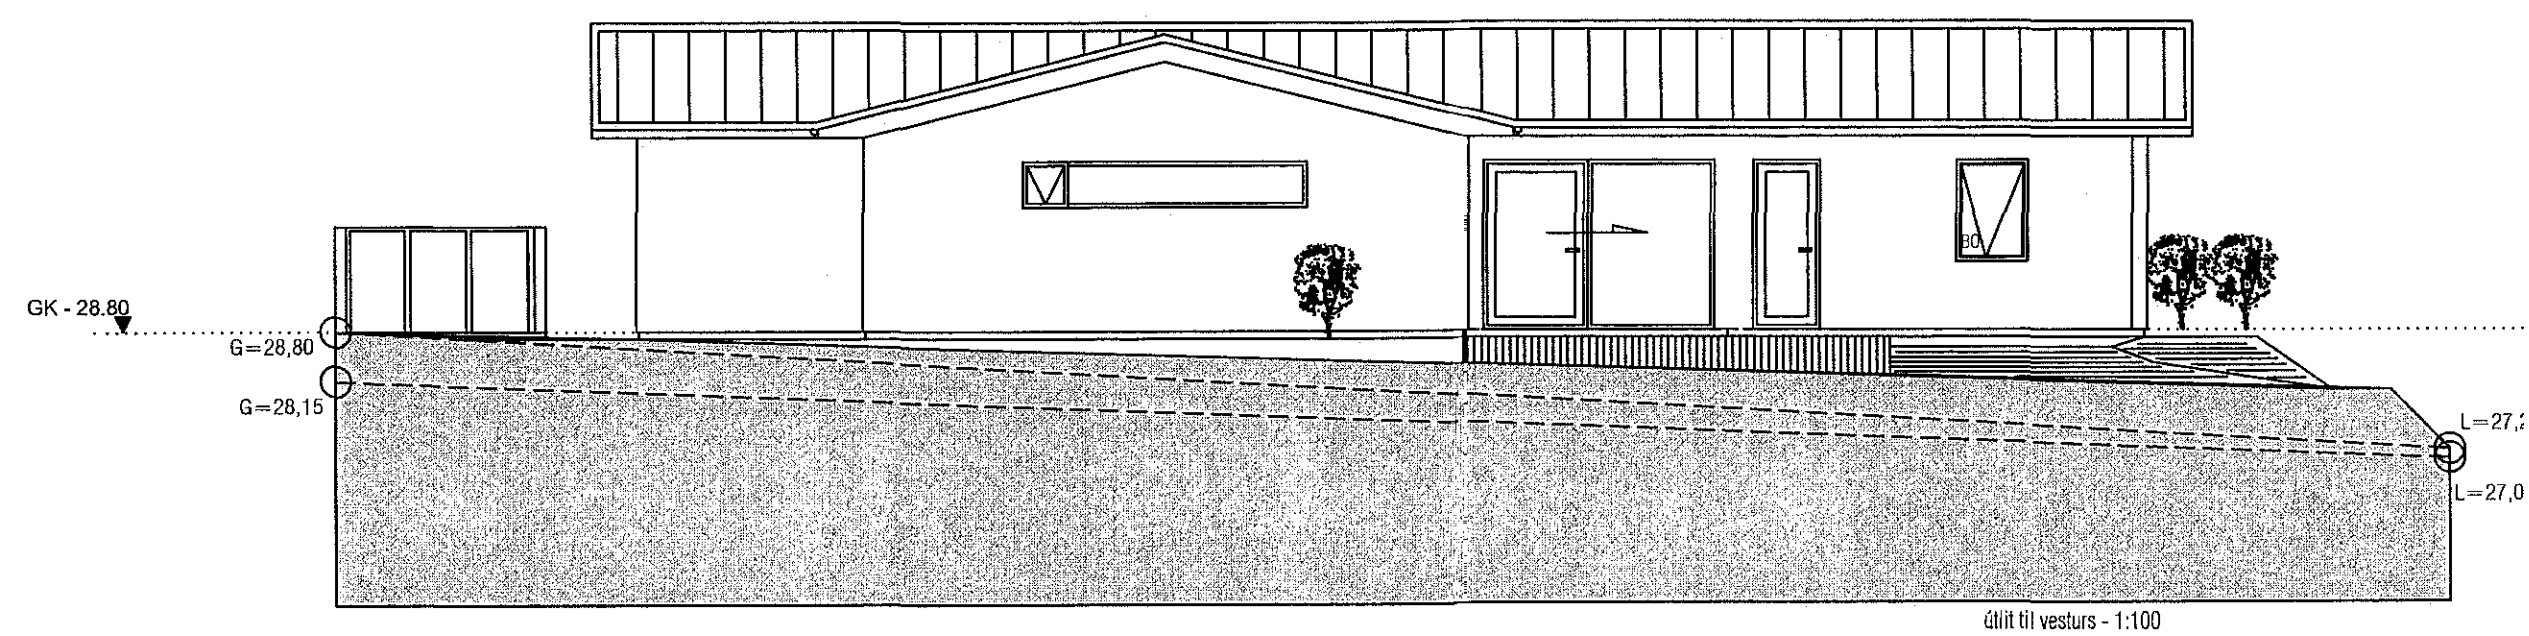
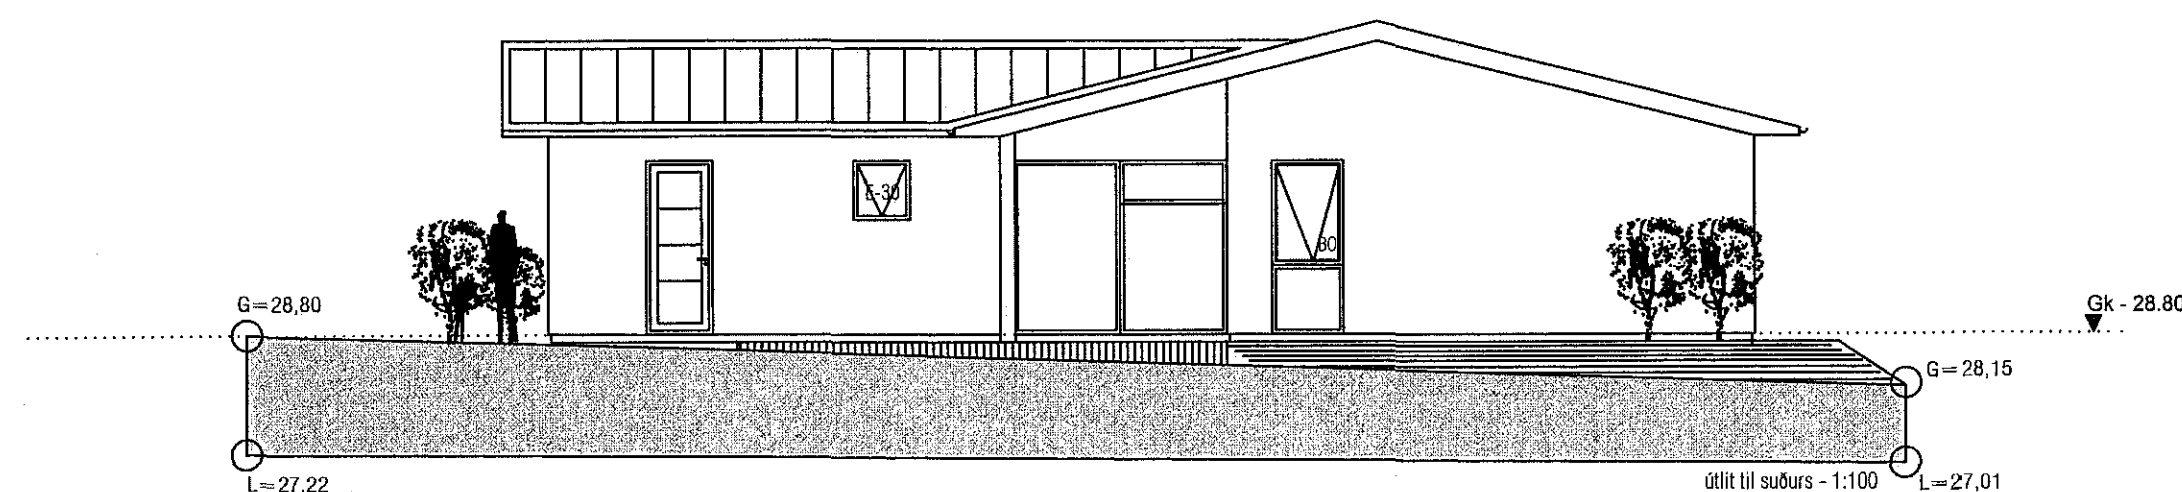
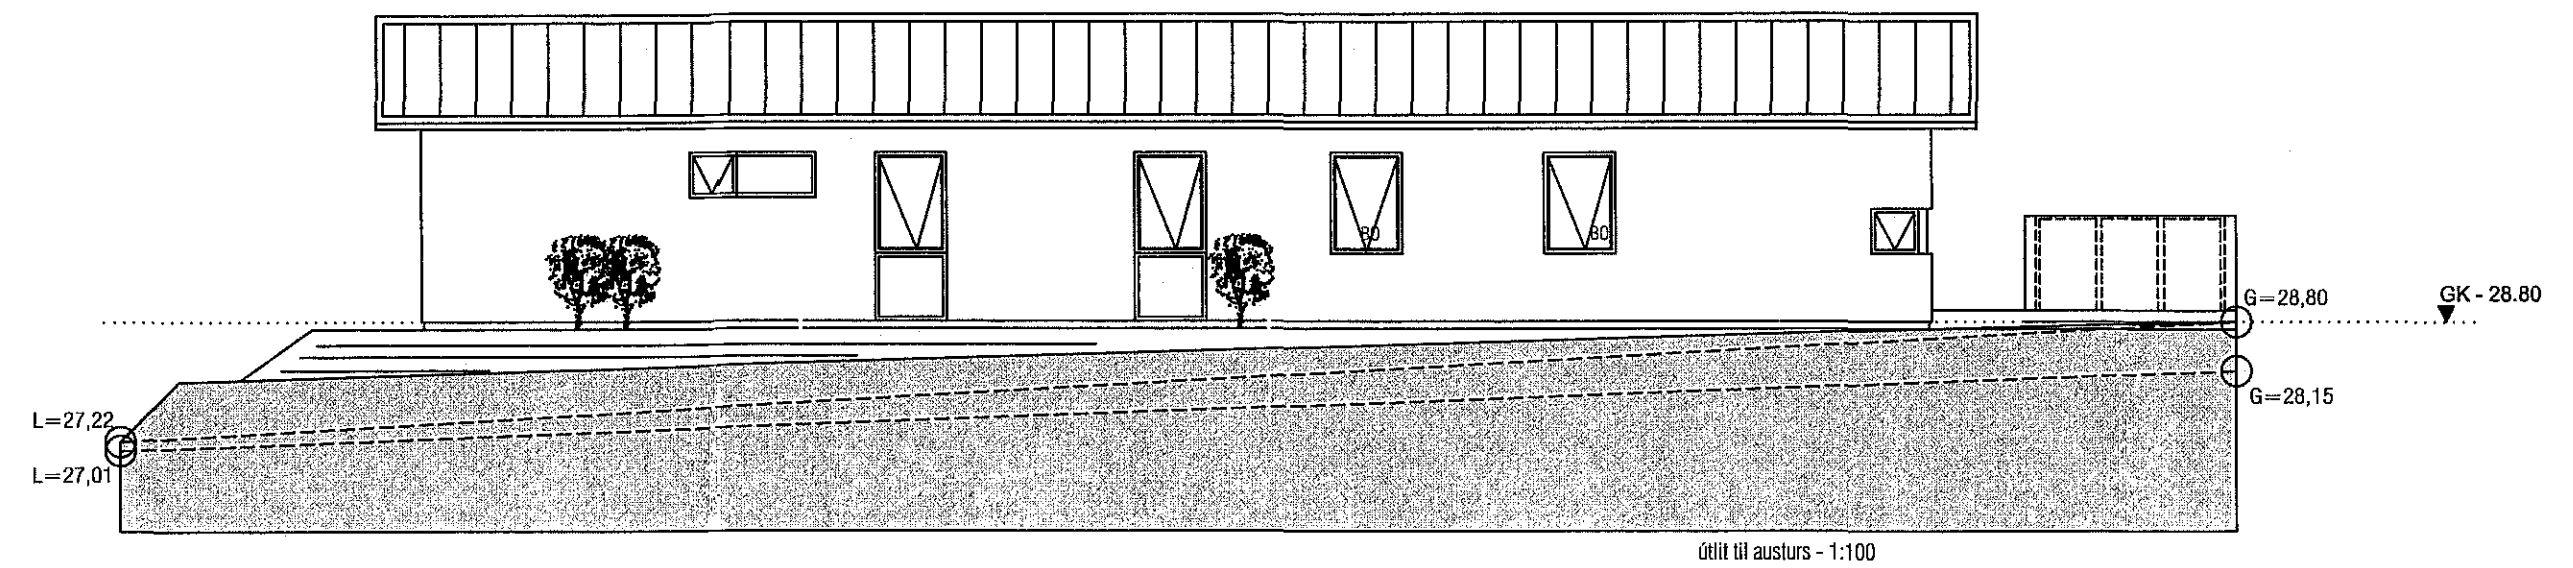


Samþykkt þann
 23. ágú. 2017
 Byggingafulltrúinn *[Handwritten Signature]*

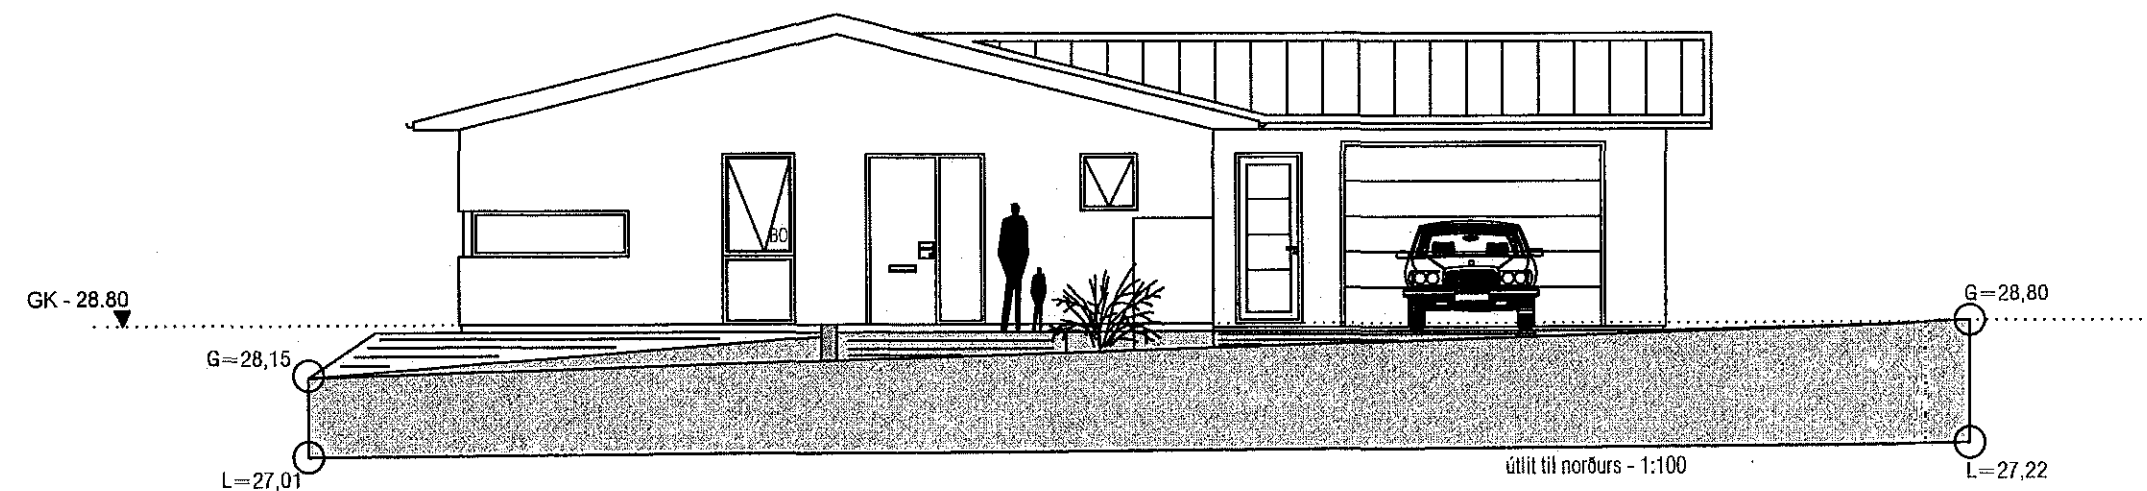

Breyting 10.08.2017:
 Pakkerð breytt úr flötu þaki í hefðbundið söðulþak. Breytt gluggasetning.

mansard
 teiknistofa ehf

Suðurlandsbraut 30 - 108 Reykjavík
 www.mansard.is - jonhrafni@mansard.is
 Kt.: 570394-2079 - s:862-7102

Verkefni: **Hnoðravellir 28, Hafnarfirði**

Efni: **Aðauppdráttur Útlit**

Verknúmer: A-16-07-05	Mkv.: 1:100	A2
Teikn. nr.: A-003	Dags.: 18.07.2016	
Hannað: JHH	Teiknað: BH	

Jón Hrafn Hlöðversson byggingafræðingur BFÍ
 Kt.: 280662-6519
 Samþykkt: *[Handwritten Signature]*