

Samþykkt þann
 30. ágú. 2017
 Byggingafulltrúinn í *Kaplahraun*

GREINARGERÐ

Staðsetning og lýsing






Um er að ræða lóð við Kaplahraun 12.
 Húsið er atvinnuhúsnæði
 Húsið er steinsteypt.
 Húsið var byggt 1981.

landnúmer 178729
 lóðarstærð 1641,4m²

I húsinu er rekið bílaréttingar/bílasprautunarverkstæði, og búið er að setja út loftræstiklefa á austurhlíð hússins, sem sótt er að fá samþykkt. Þetta er 8m² klefi óeinangraður og er ekki opin inn í húsið, heldur eru rör sem tengast honum frá sprautuklefa.

Engar stærðarbreytingar verða á húsinu og er klefin ekki tekin inn í m² þar sem hann er ekki partur af húsi.

einnig er sótt um að setja glugga á vestur hlíð og inngangshurð. Ýmsar útlitsbreytingar hafa verið gerðar í gegnum tíðina, og eru þær sýndar á þessum teikningum.

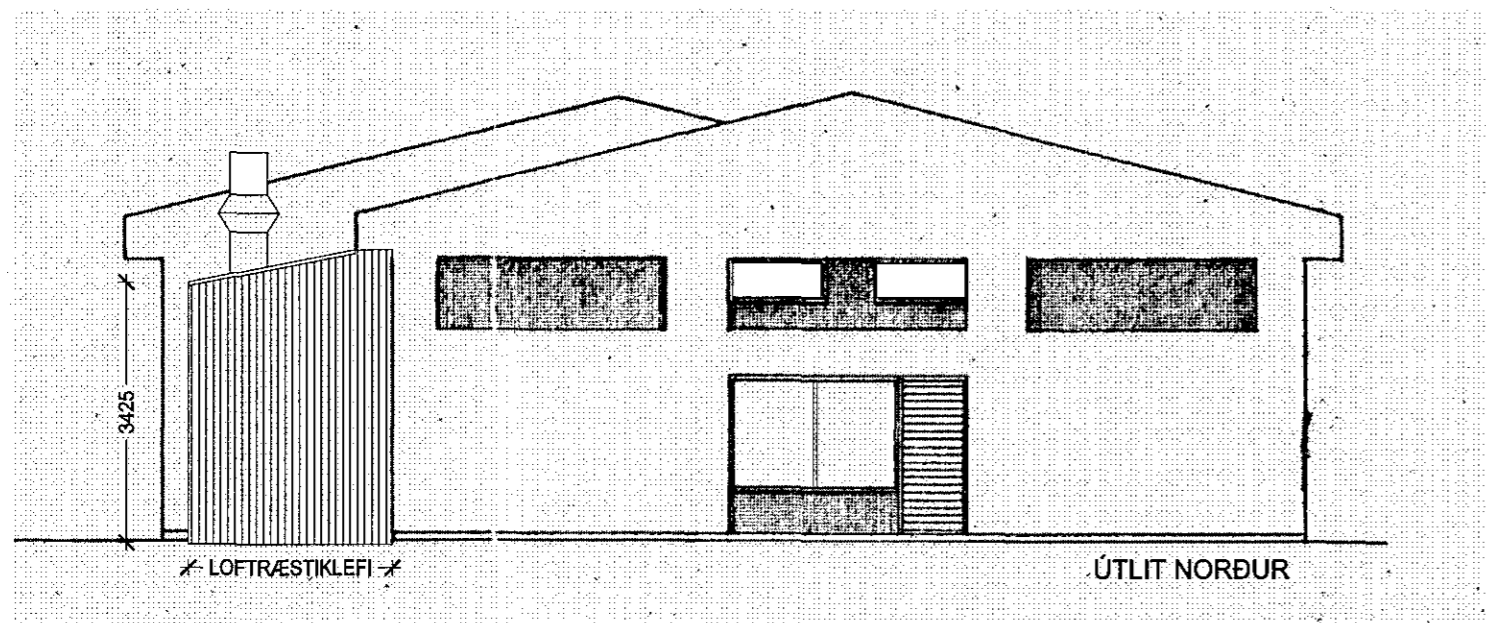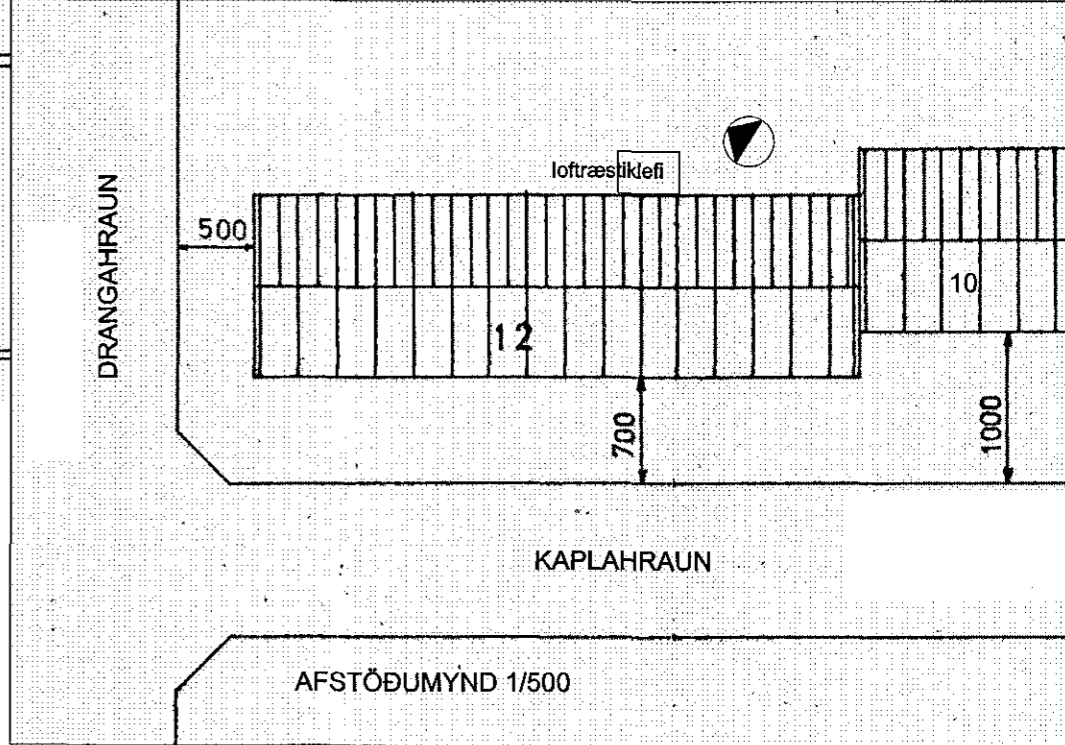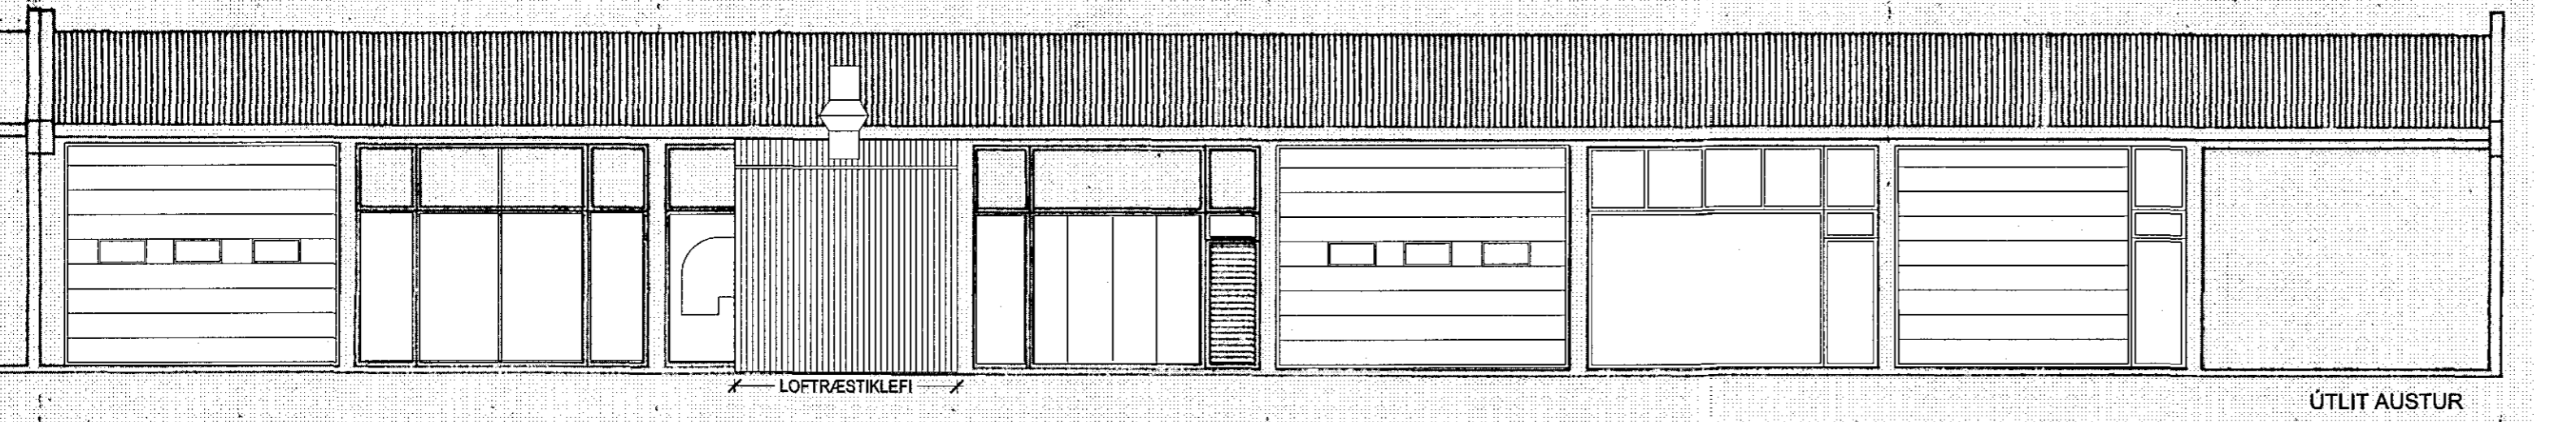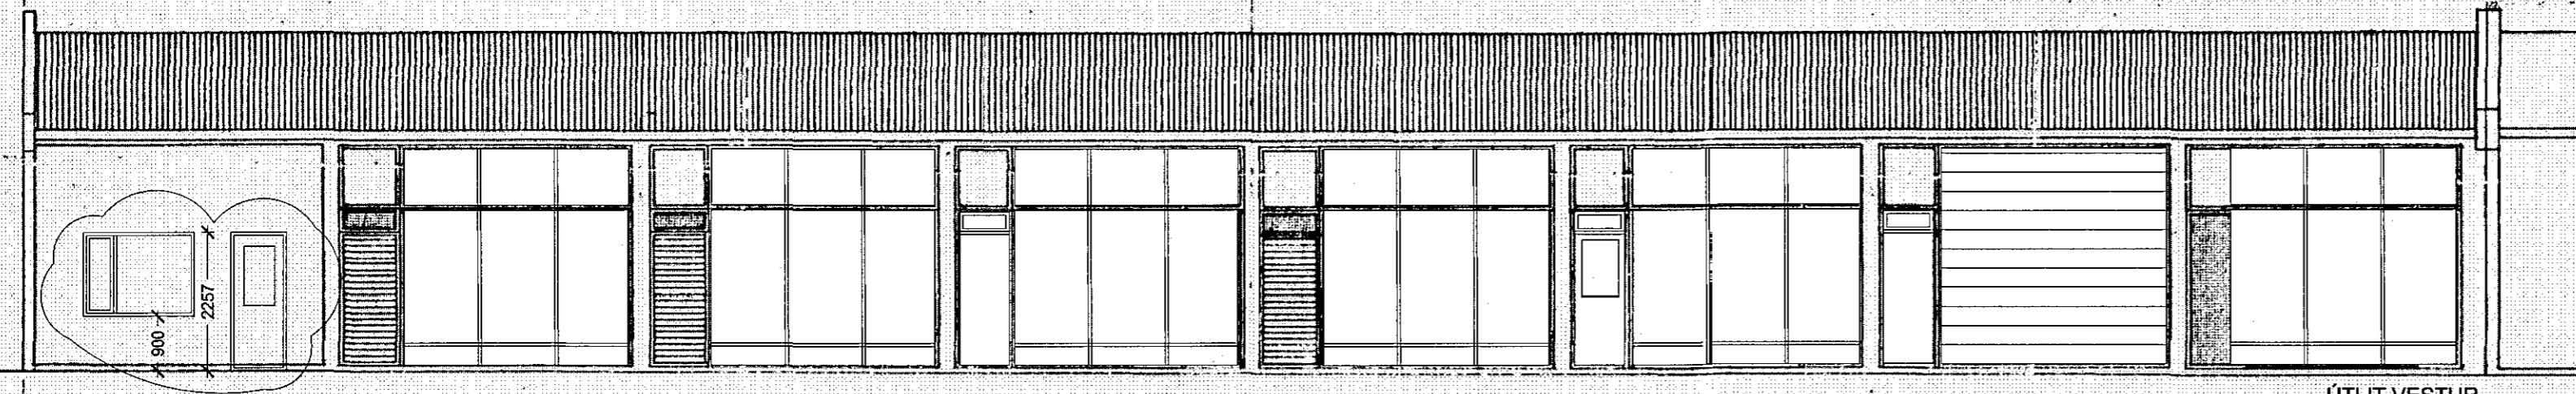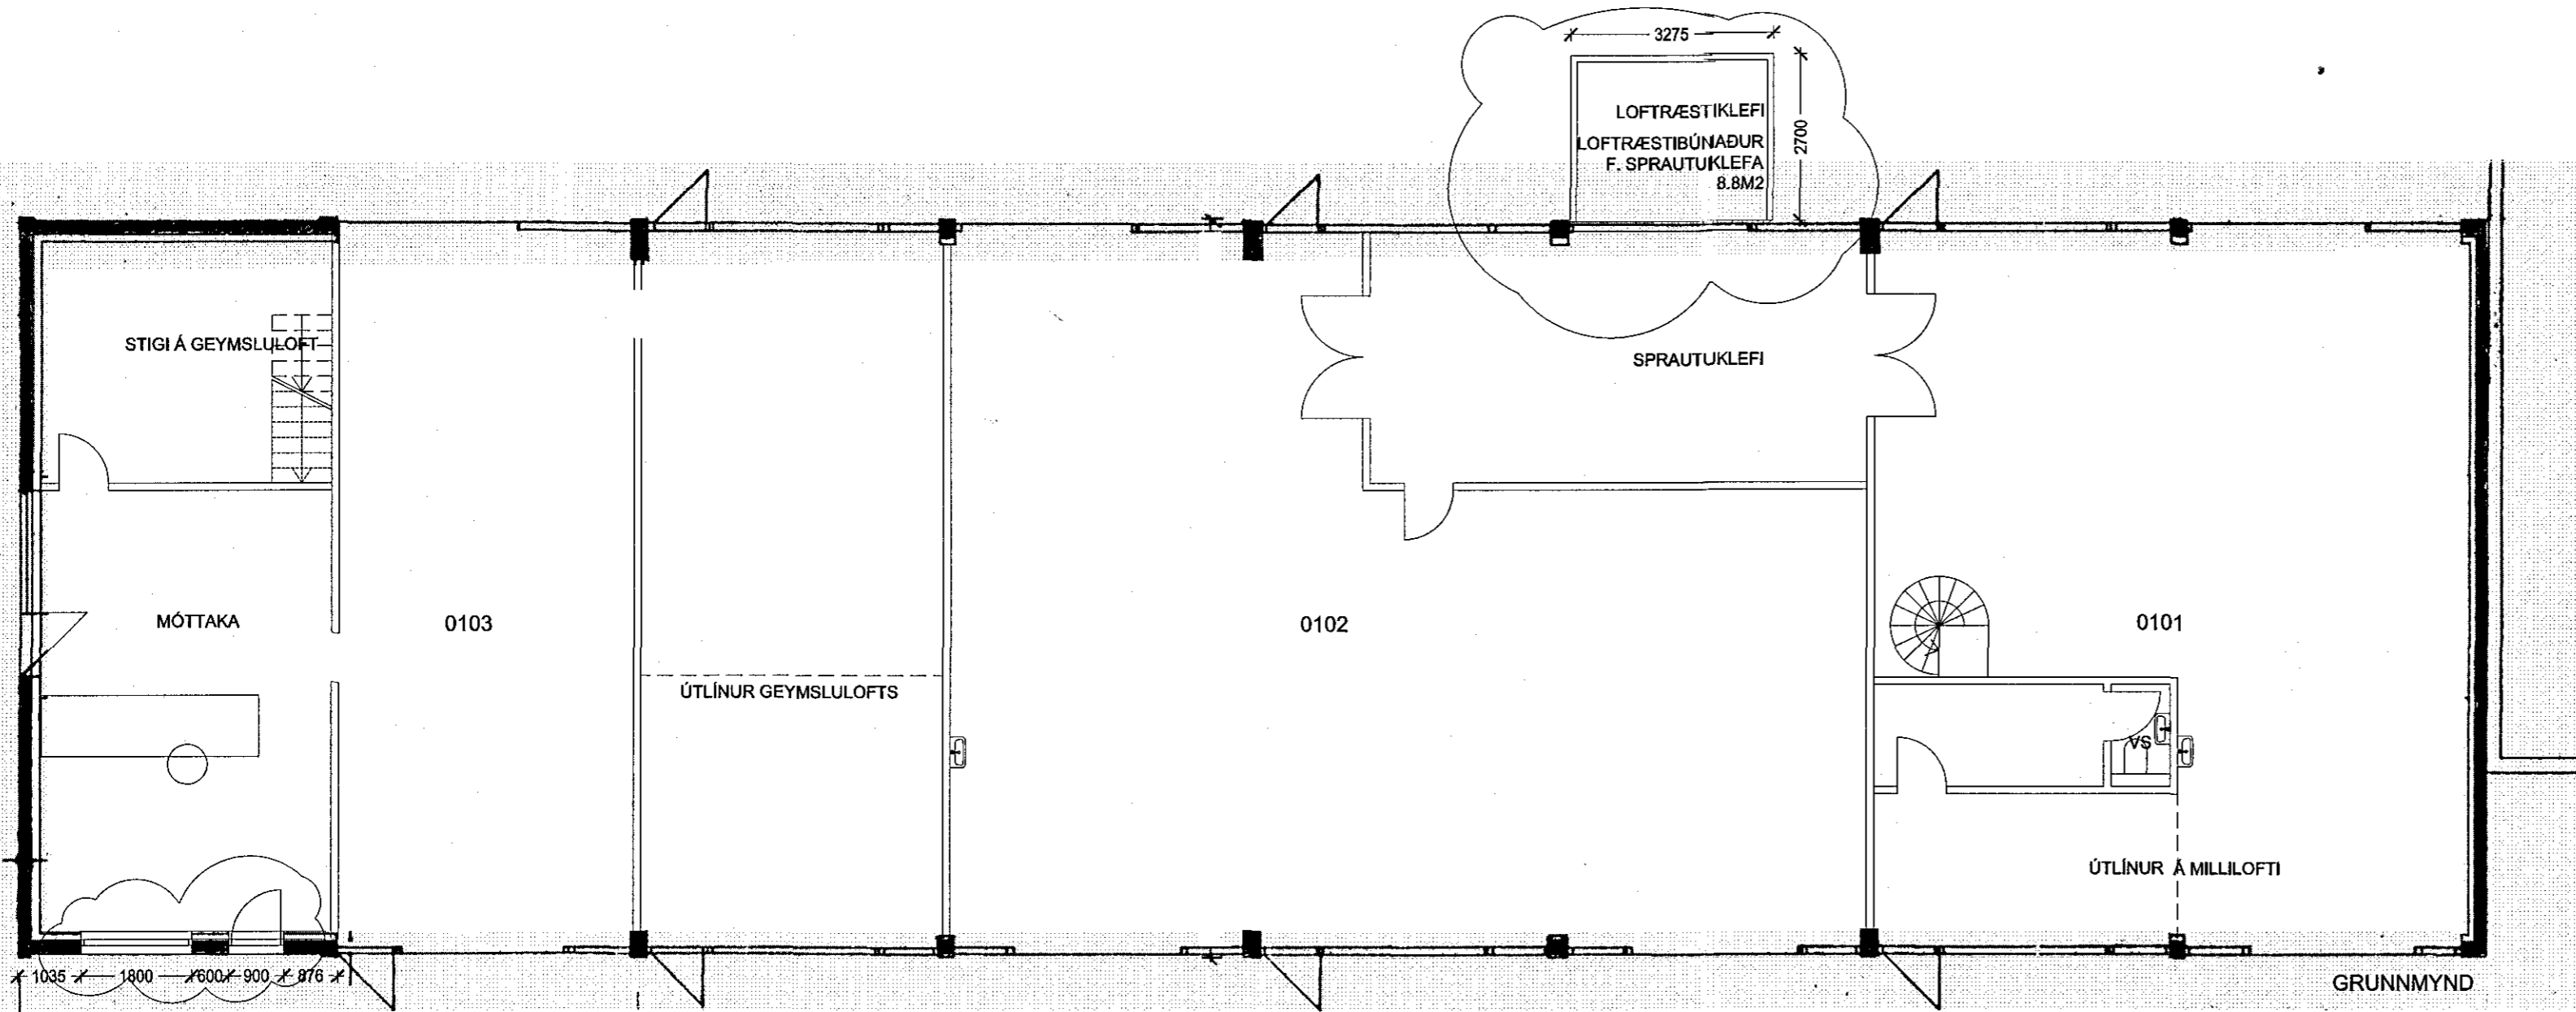

Elín G. Gunnlaugsdóttir
 Kt. 011264-3449 - arkitekt f.a.
Elín G. Gunnlaugsdóttir

KAPLAHRAUN 12
 AÐALUPPDRAÐTÚR
 Afstöðumynd, grunnmynd og byggingalýsing

egg arkitektaur
 elín g. gunnlaugsdóttir - arkitekt f.a.
 kt. 521009-1950
 elin@eggarkitektaur.is / s: 869 2007

| | |
|----------------------|----------------------|
| KVARDI 1:100 / 1:500 | REYKJAVÍK 14.03.2017 |
| VERKNR. 17-05 | TEIKN.NR. A-BA-01 |
| FRUMSTÆRD BLADS | BR. A2 |

Tekning þessi er gefin út fyrir hönd eiganda höfundaréttar egg arkitekta ehf.