



Skýringar  
sl. - Slökkvitæki

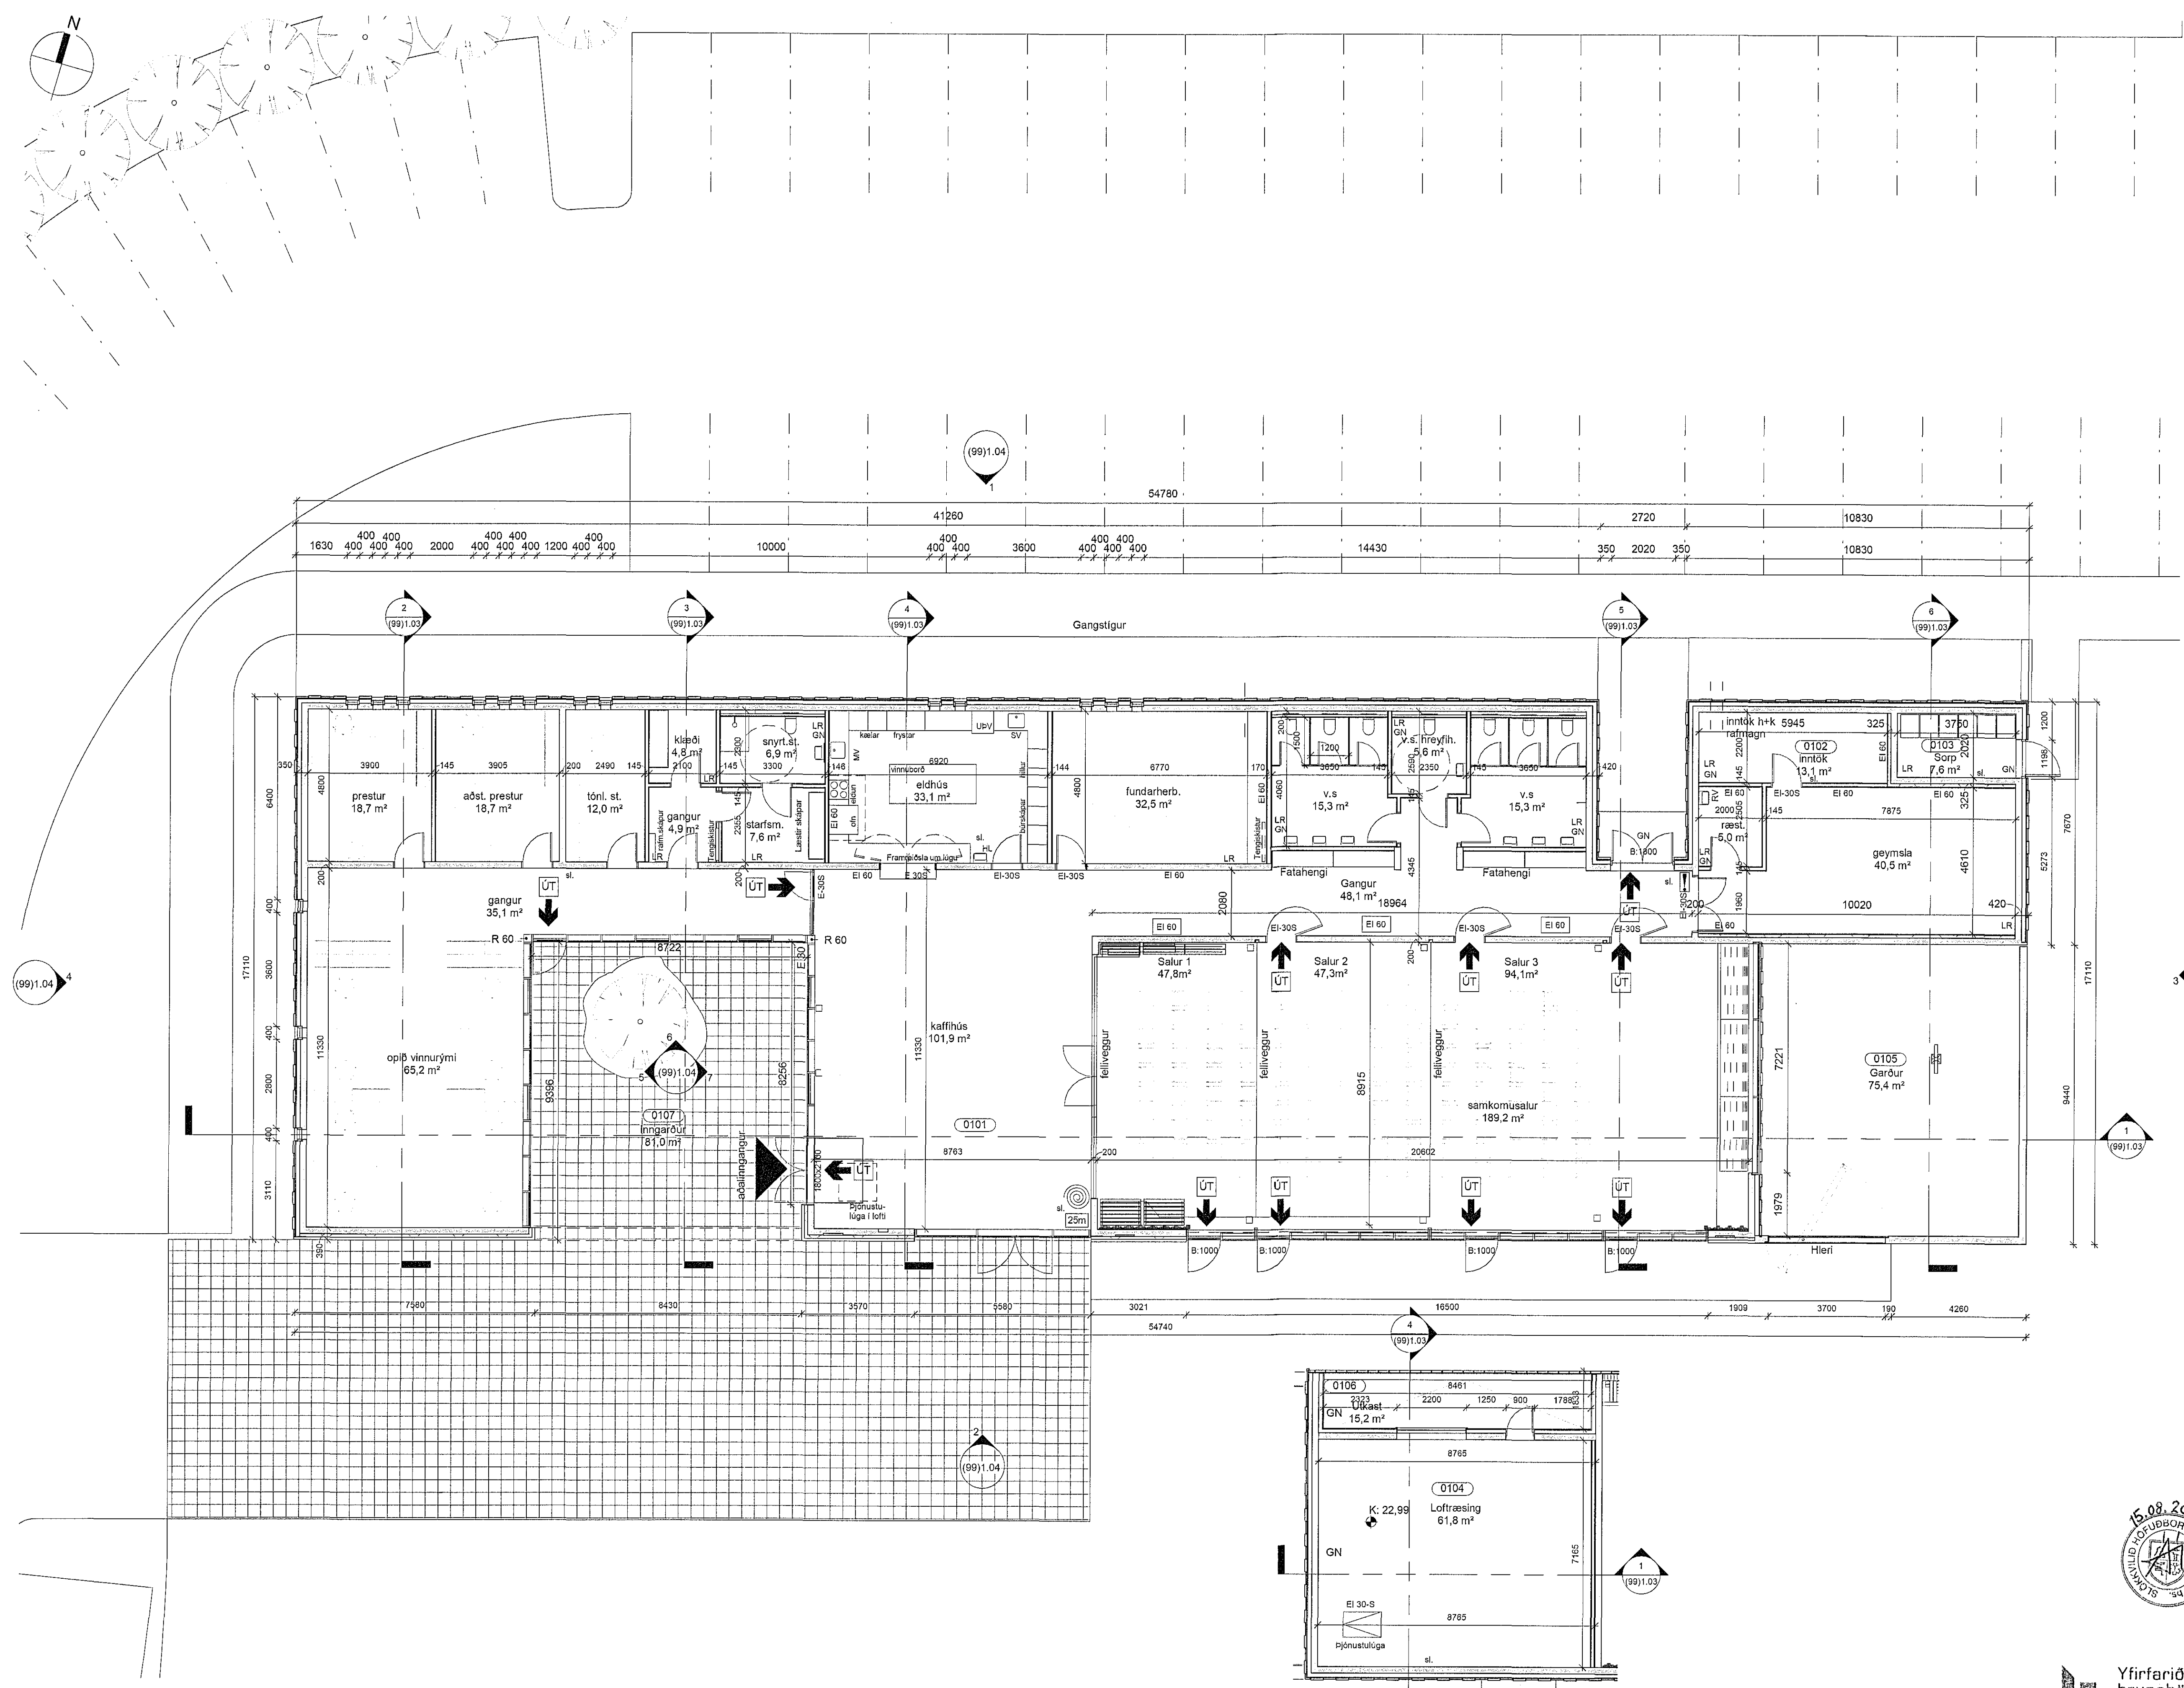

1 Grunnmynd, 1. hæð  
1 : 100

2 Grunnmynd, loftræsiklefi  
1 : 100

D	10.7.2017	Þreyting á verkina	ja
C	13.11.2015	Sannanirng máláskilninga	ja
B	03.11.2015	Máláskilningur	ja
A	27.10.2015	Þreyting á hönnunarfarma	ja
Útg.	dags.	skýring	tekið

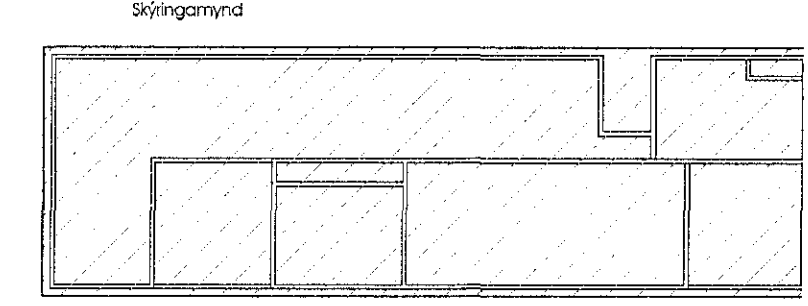

Safnaðarheimili Ástjarnarkirkju

Heimilisfang:	KIRKJUVELLUR 1	
Stærðleiki:	HAFNARJORÐUR	
Vestur:	ASALÞRÖGVEITTI	
Skýringarteki:	GRUNNMÝND, 1. HÆÐ	
hannsótt / tekið:	þg, ja	
viðskot / samþykkt:	oþ / þg	
meðvísun:	1 : 100	
stodgagn:	1400-1-50650010	
langfarir:	17735	
Alkúla:		
o Adalsteinn Svanason	alkúlaft hf	ó 1101181-8709
o Arna Páa Jónsson	alkúlaft hf	ó 010174-4819
o Björg Telleason	alkúlaft hf	ó 020400-4899
o Elín Guðmundsdóttir	alkúlaft hf	ó 170176-0799
o Eglí Guðmundsdóttir	alkúlaft hf	ó 270152-0866
o Heiðar L. Högnason	byggingarfræðingur hf	ó 200072-3529
Stjórnun / eða / stjórnun:		
Hönnunarteki:		
Alú gáttar:	Höfðakrú 2	
stn: 011 2000	105 Reykjavík	ó 531107-0660
	www.arkis.is	netfang: arkis@arkis.is

Yfirfarið af  
brunahönnuði  
LOTA *Þóra*

dagsetning: 30.03.2015  
veikt.: 14.050

**ARKÍS**  
arkitektar (99)1.02 D  
teikning

