1708073

## Fyrir breytingu

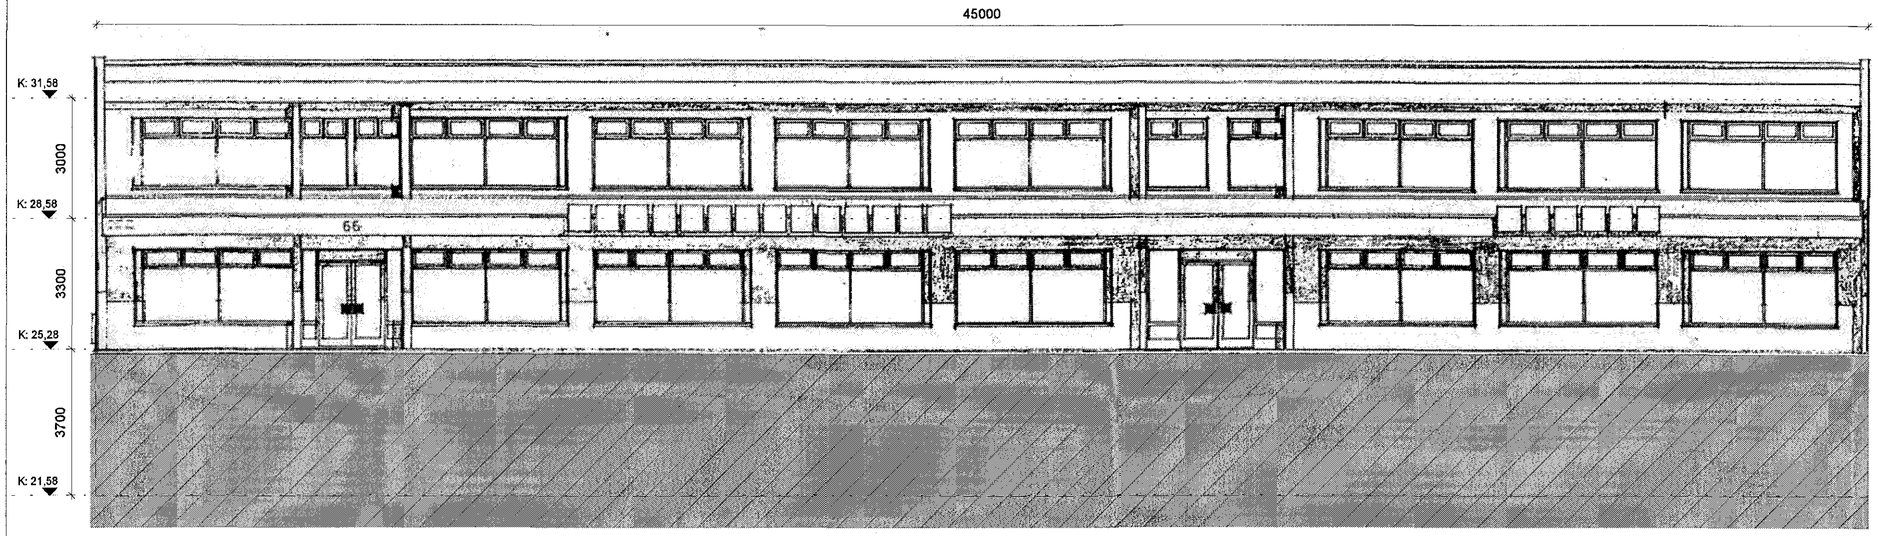


**Vestur**
1 : 100

## Eftir breytingu

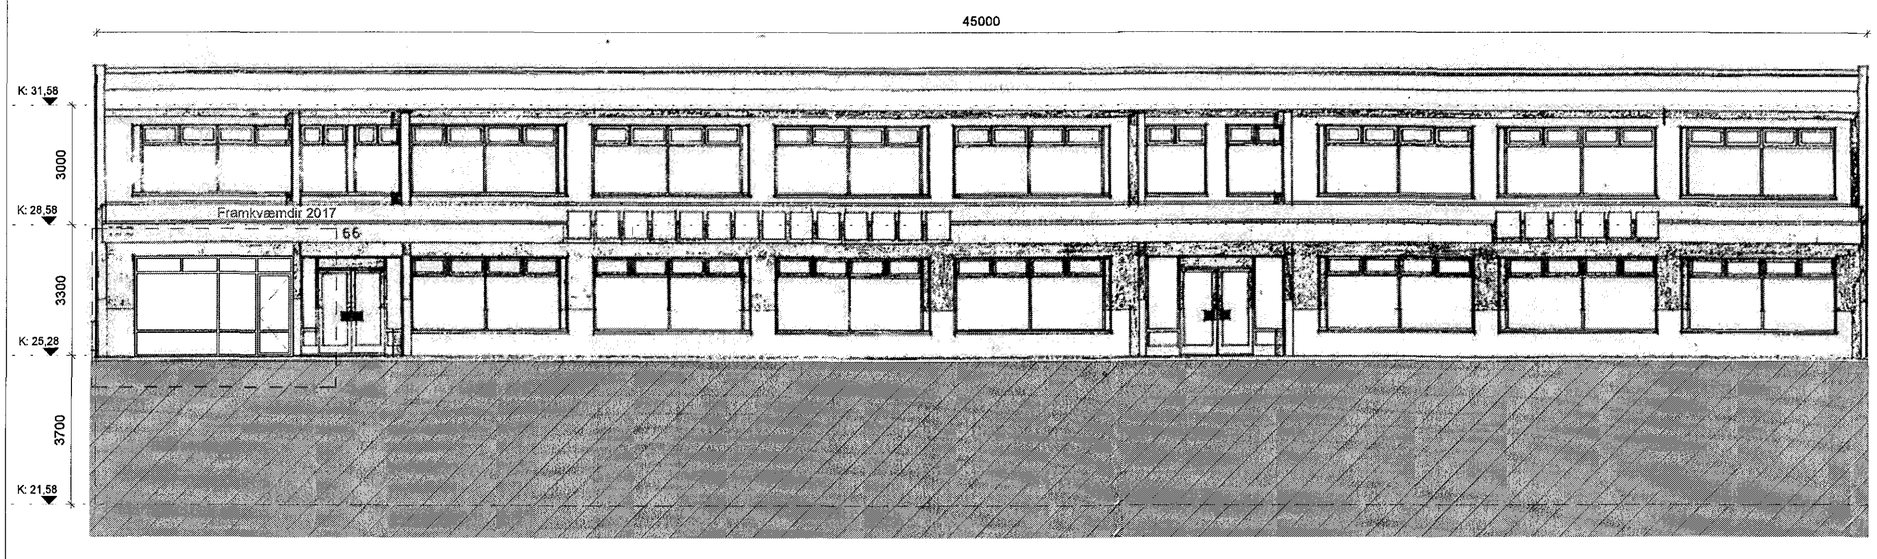


**Vestur með breytingu**
1 : 100

1:100 0 1 2 3 4 5 m

DÓRULINDUR 610514-0570
Kristín Þ. Sig.

Teikn. st. Ingvi J. Gunnarsson 690692-2529
Ístefk ehf. 460302 3230
Ólafur Guðmundsson
SHH Ráðgjöf ehf 690874-2389
Johnny Hraldsson

Öll mál takist/staðfærist á staðnum áður en smíði hefst. Misræmi í teikningum skal tafarlaust tilkynna hönnuðum. Teikningar arkitekta skal lesa með teikningum meðhönnuða.

Hf. gr. HB Hafnarbraut ehf.
Ágúst Böðvarsson. 220655-5049
Pr. J. H. Jacobsen ehf.
ALTAK ehf.
Kt. 591001-2990 • Vsk. 72504
Þ.Á. Málarinn
310357 2009

Gert eftir teikningum F. Sigurðssonar þann nóv. 1973

| Útg. | Dags. | Skýring | Teikn að / Br.af: |
|---|---|---|---|
| A | 27.07.2017 | Teikning útgefin | |

**Verkheiti:**
**Reykjavíkurvegur 66**
Útlits breytingar

220- Hafnarfjörður

**Verkhluti:** Útlit til vesturs

**Teikninúmer:** 103

**Verknúmer:** 17036

**Staðgreinir:** 1400-1-70100660

**Landnúmer:** 122158

**Matshluti:**

**Mælikvarði:** 1 : 100

**Hannað:** SH

**Teiknað:** JBB

**Yfirfarið:**

**Dagsetning:** 27.07.2017

**Útgáfa:** A

**Samþykkt:**


ARKÞING
BOLHOLT 8 - REYKJAVÍK
SÍMI: 570 5700 - FAX: 5705701
arkthing@arkthing.is - www.arkthing.is

| | | |
|---|---|---|
| SIGURÐUR HALLGRÍMSSON, | 170753-3139 | ARKITEKT |
| HJÖRTUR PÁLSSON, | 080152-4429 | BYGG.FR. |
| BIRKIR ÁRNASON, | 200787-3159 | BYGG.FR. |
| HALLUR KRISTMUNDSSON, | 220573-3899 | BYGG.FR. |
| HELGI MAR HALLGRÍMSSON, | 210279-3429 | ARKITEKT |


HÖNNUÐUR ÁSKILUR SÉR ALLAN RÉTT Á TEIKNINGUM - FJÖLFÖLDUN ER HÁÐ SKRIFLEGU SAMÞYKKI