



Fyrir breytingu

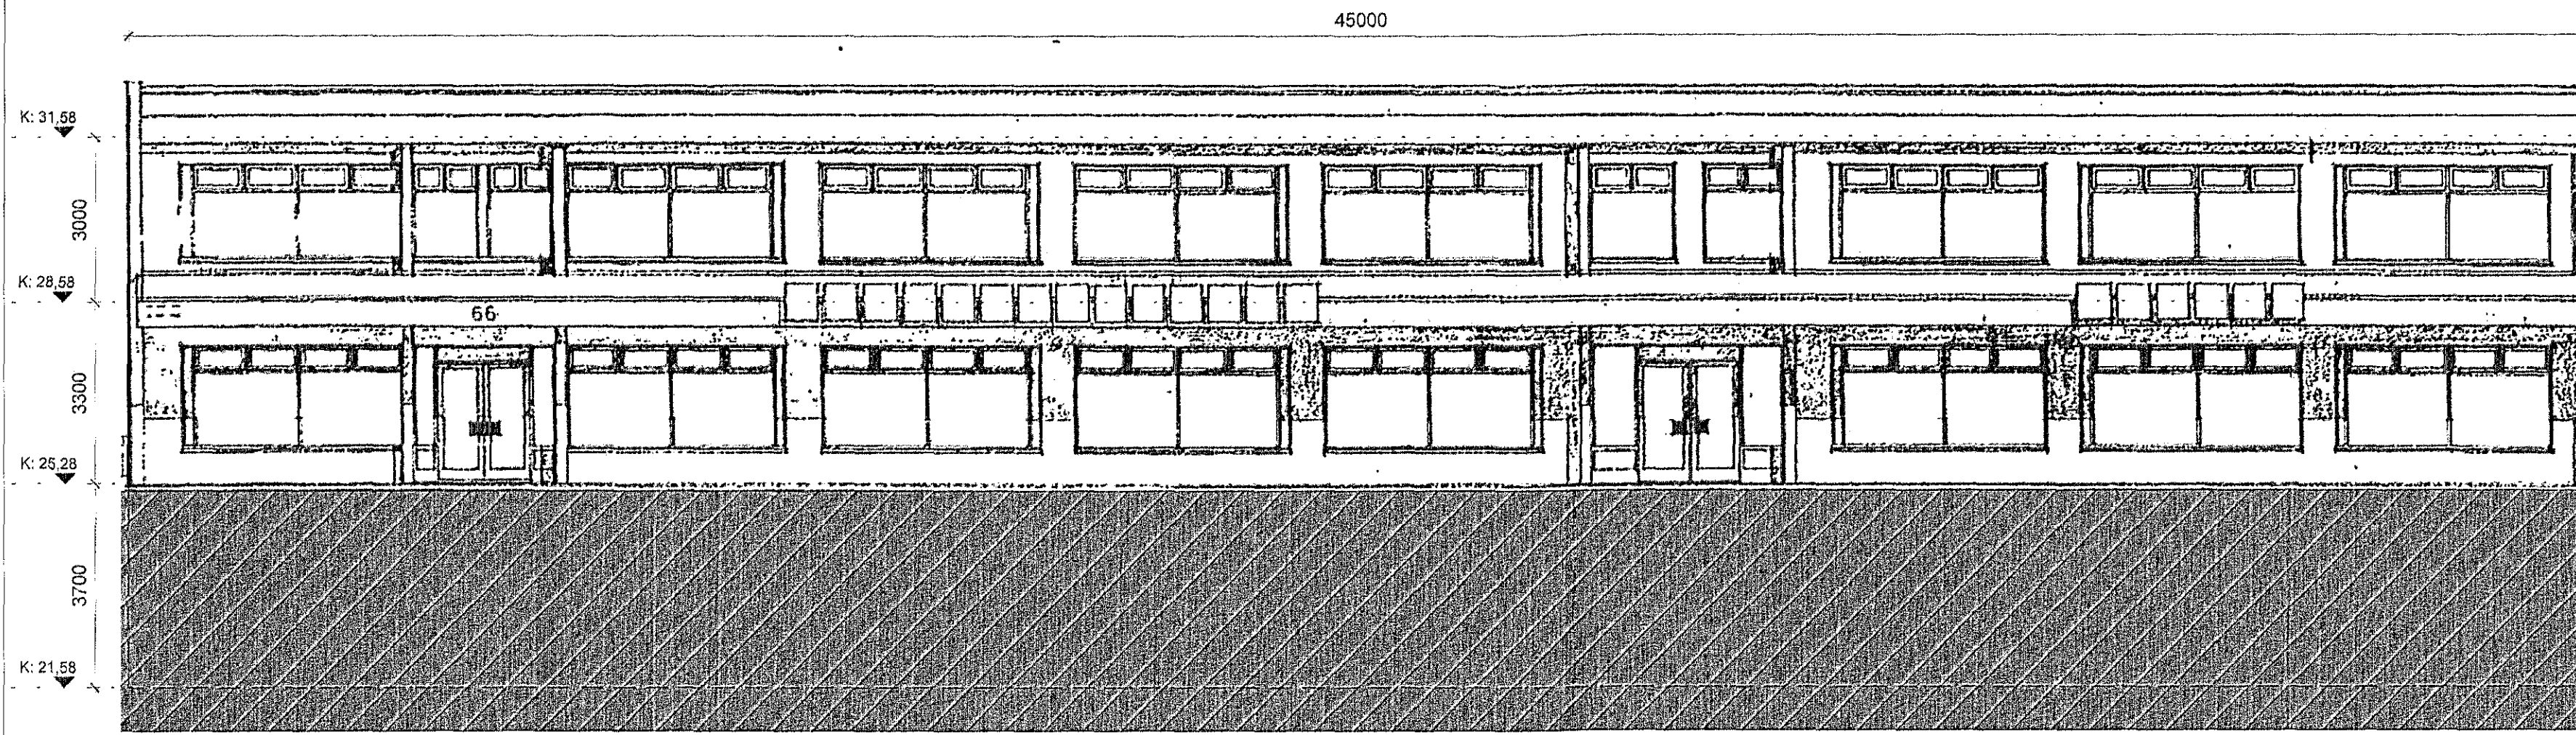

Vestur
1: 100

Eftir breytingu

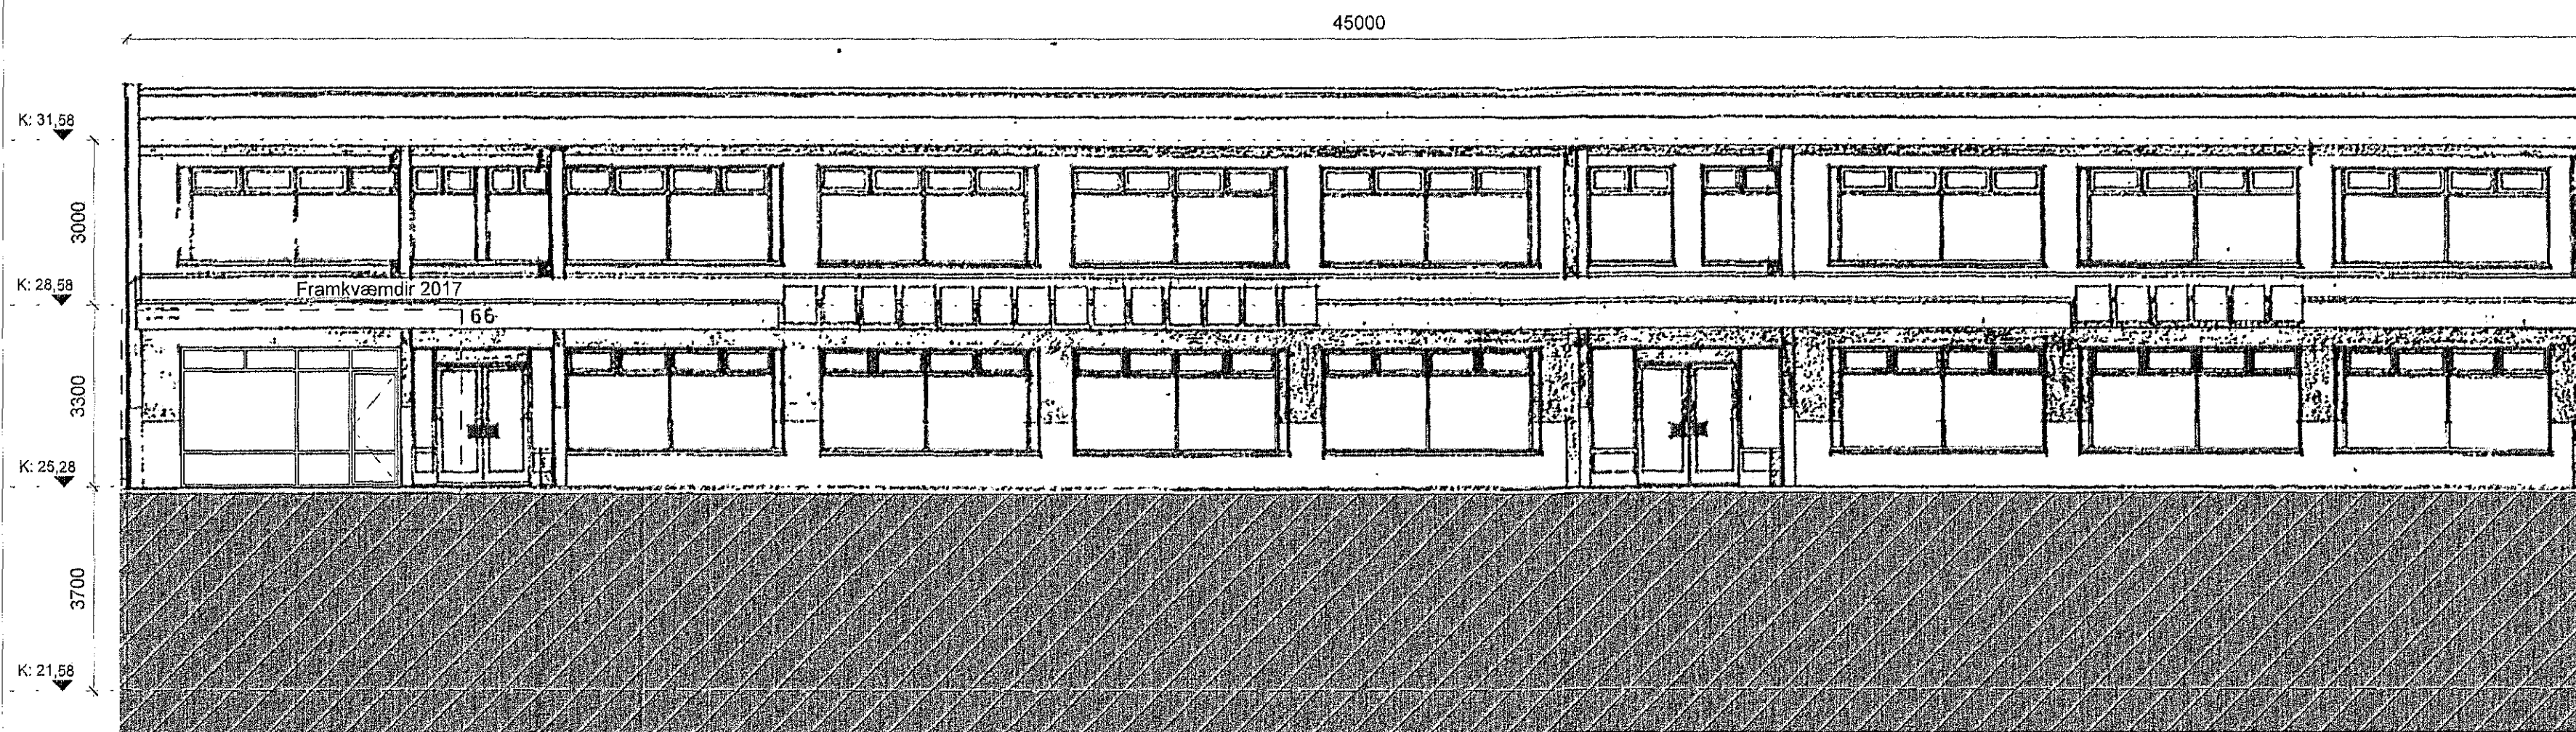

Vestur með breytingu
1: 100

Samþykkt þann
23. ágú. 2017
Byggingafulltrúin í Hafnarfirði

Öll mál takist/staðfærast á staðnum áður en smíði hefst.
Misræmi í teikningum skal tafarlaust tilkynna hönnuðum.
Teikningar arkitekta skal lesa með teikningum meðhönnuða.

Gert eftir teikningum F. Sigurðssonar þann nóv. 1973

Útg.	Dags.	Skýring	Teikn að	Br.af.
A	27.07.2017	Teikning úlgefn		

Verkhelti: **Reykjavíkurvegur 66**
Útlits breytingar

220- Hafnarfjörður

Verkhloti: **Útlit til vesturs**

Teiknínúmer: **103**

Verknúmer: **17036**

Staðgreinir: **1400-1-70100660**

Landnúmer: **122158**

Matshluti:

Mælikvarði: **1: 100**

Hannað: **SH**

Teiknað: **JBB**

Yfirfarið:

Dagsetning: **27.07.2017**

Útgáfa: **A**

Samþykkt: *Sig. Helgi Mar Hallgrímsson*


ARKÞING BOLHOLT 8 - REYKJAVÍK
Sími: 570 5700 - FAX: 5705701
arkthing@arkthing.is - www.arkthing.is

SIGURÐUR HALLGRÍMSSON,	170753-3139	ARKITEKT
HJÓRTUR PÁLSSON,	080152-4429	BYGG.FR.
BIRKIR ÁRNASON,	200787-3159	BYGG.FR.
HALLUR KRISTMUNDSSON,	220573-3899	BYGG.FR.
HELGI MAR HALLGRÍMSSON,	210279-3429	ARKITEKT

HÖNNUÐUR ÁSKILUR SER ALLAN RÉTT Á TEIKNINGUM - FÖLDFÖLUN ER HÁÐ SKRIFLEGS SAMÞYKKT

Plentað: 27.7.2017 08:28:49

Skrá: V:\1-Verslun\17036-Reykjavíkurvegur 66\Teikningar\Revit model\Reykjavíkurvegur 66.rvt

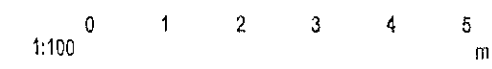

Bláaustari: A2