



11.07.2017
 11.07.2017
 11.07.2017

Upprunalegur höfundur: Gunnar Rósinkrannz

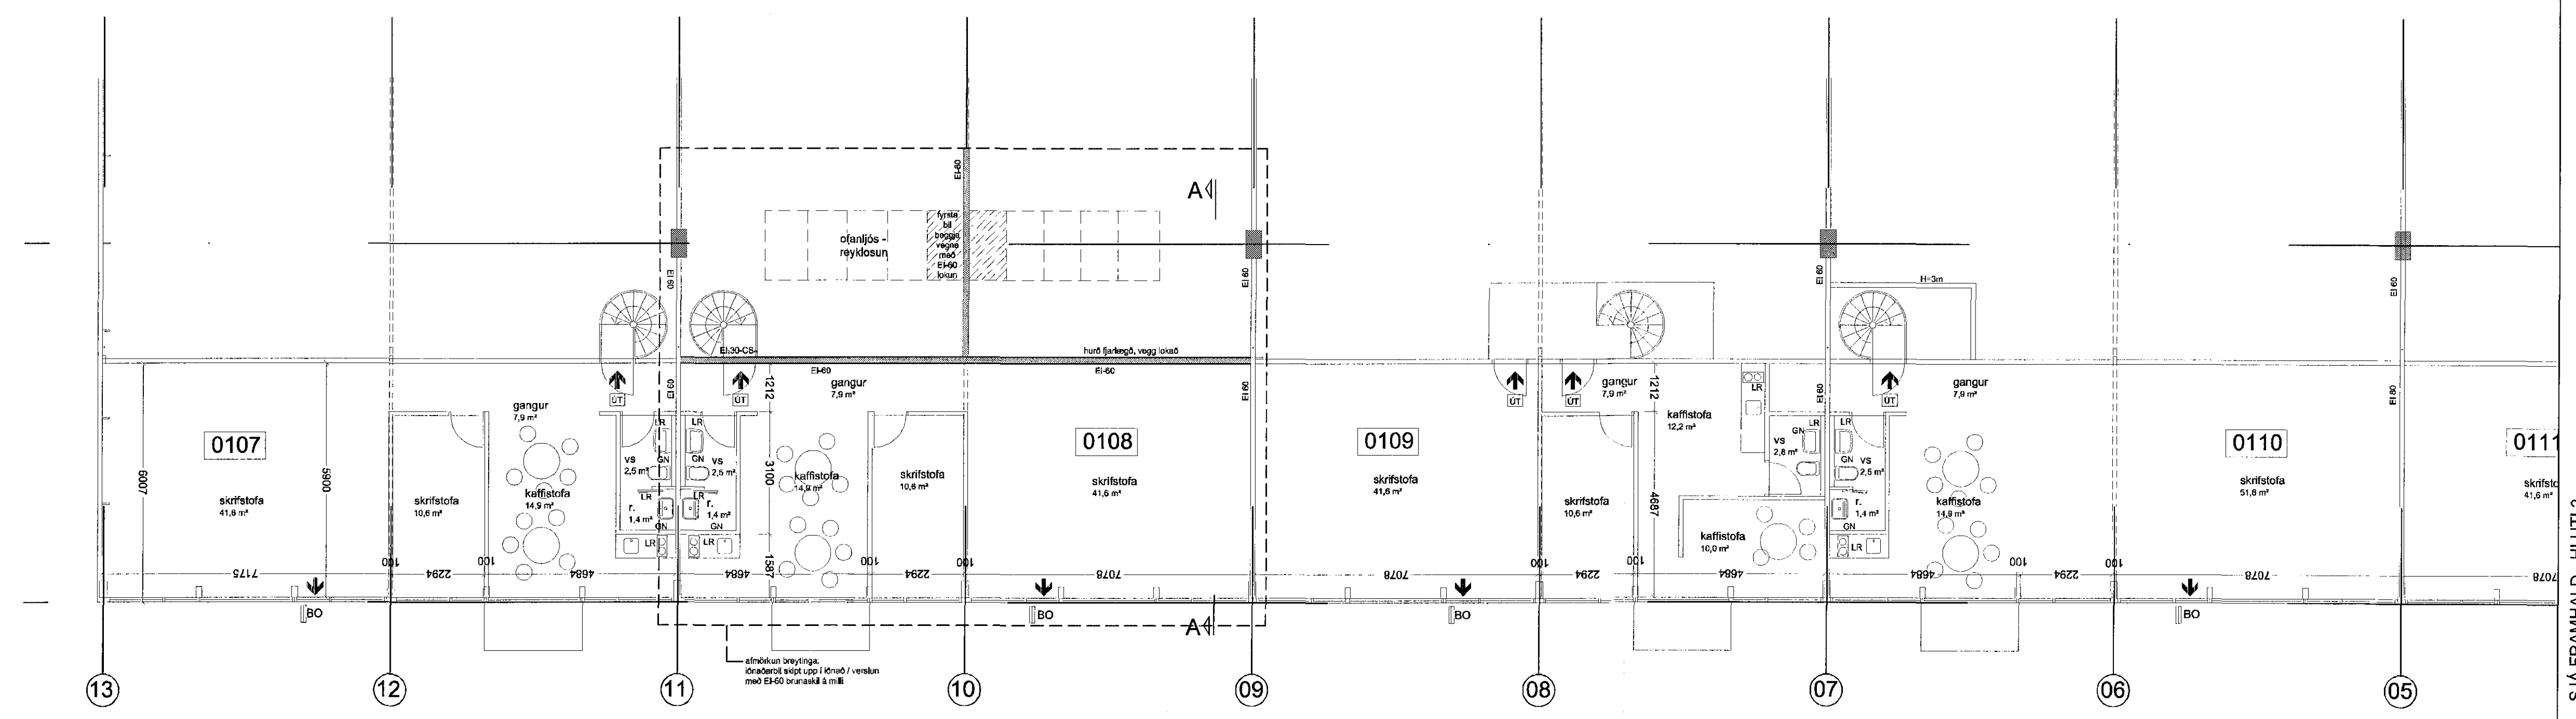

GRUNNMYND, MILLILOFT - 1.HLUTI
 MKV 1:100

SJÁ FRAMHÁLD - HLUTI 2

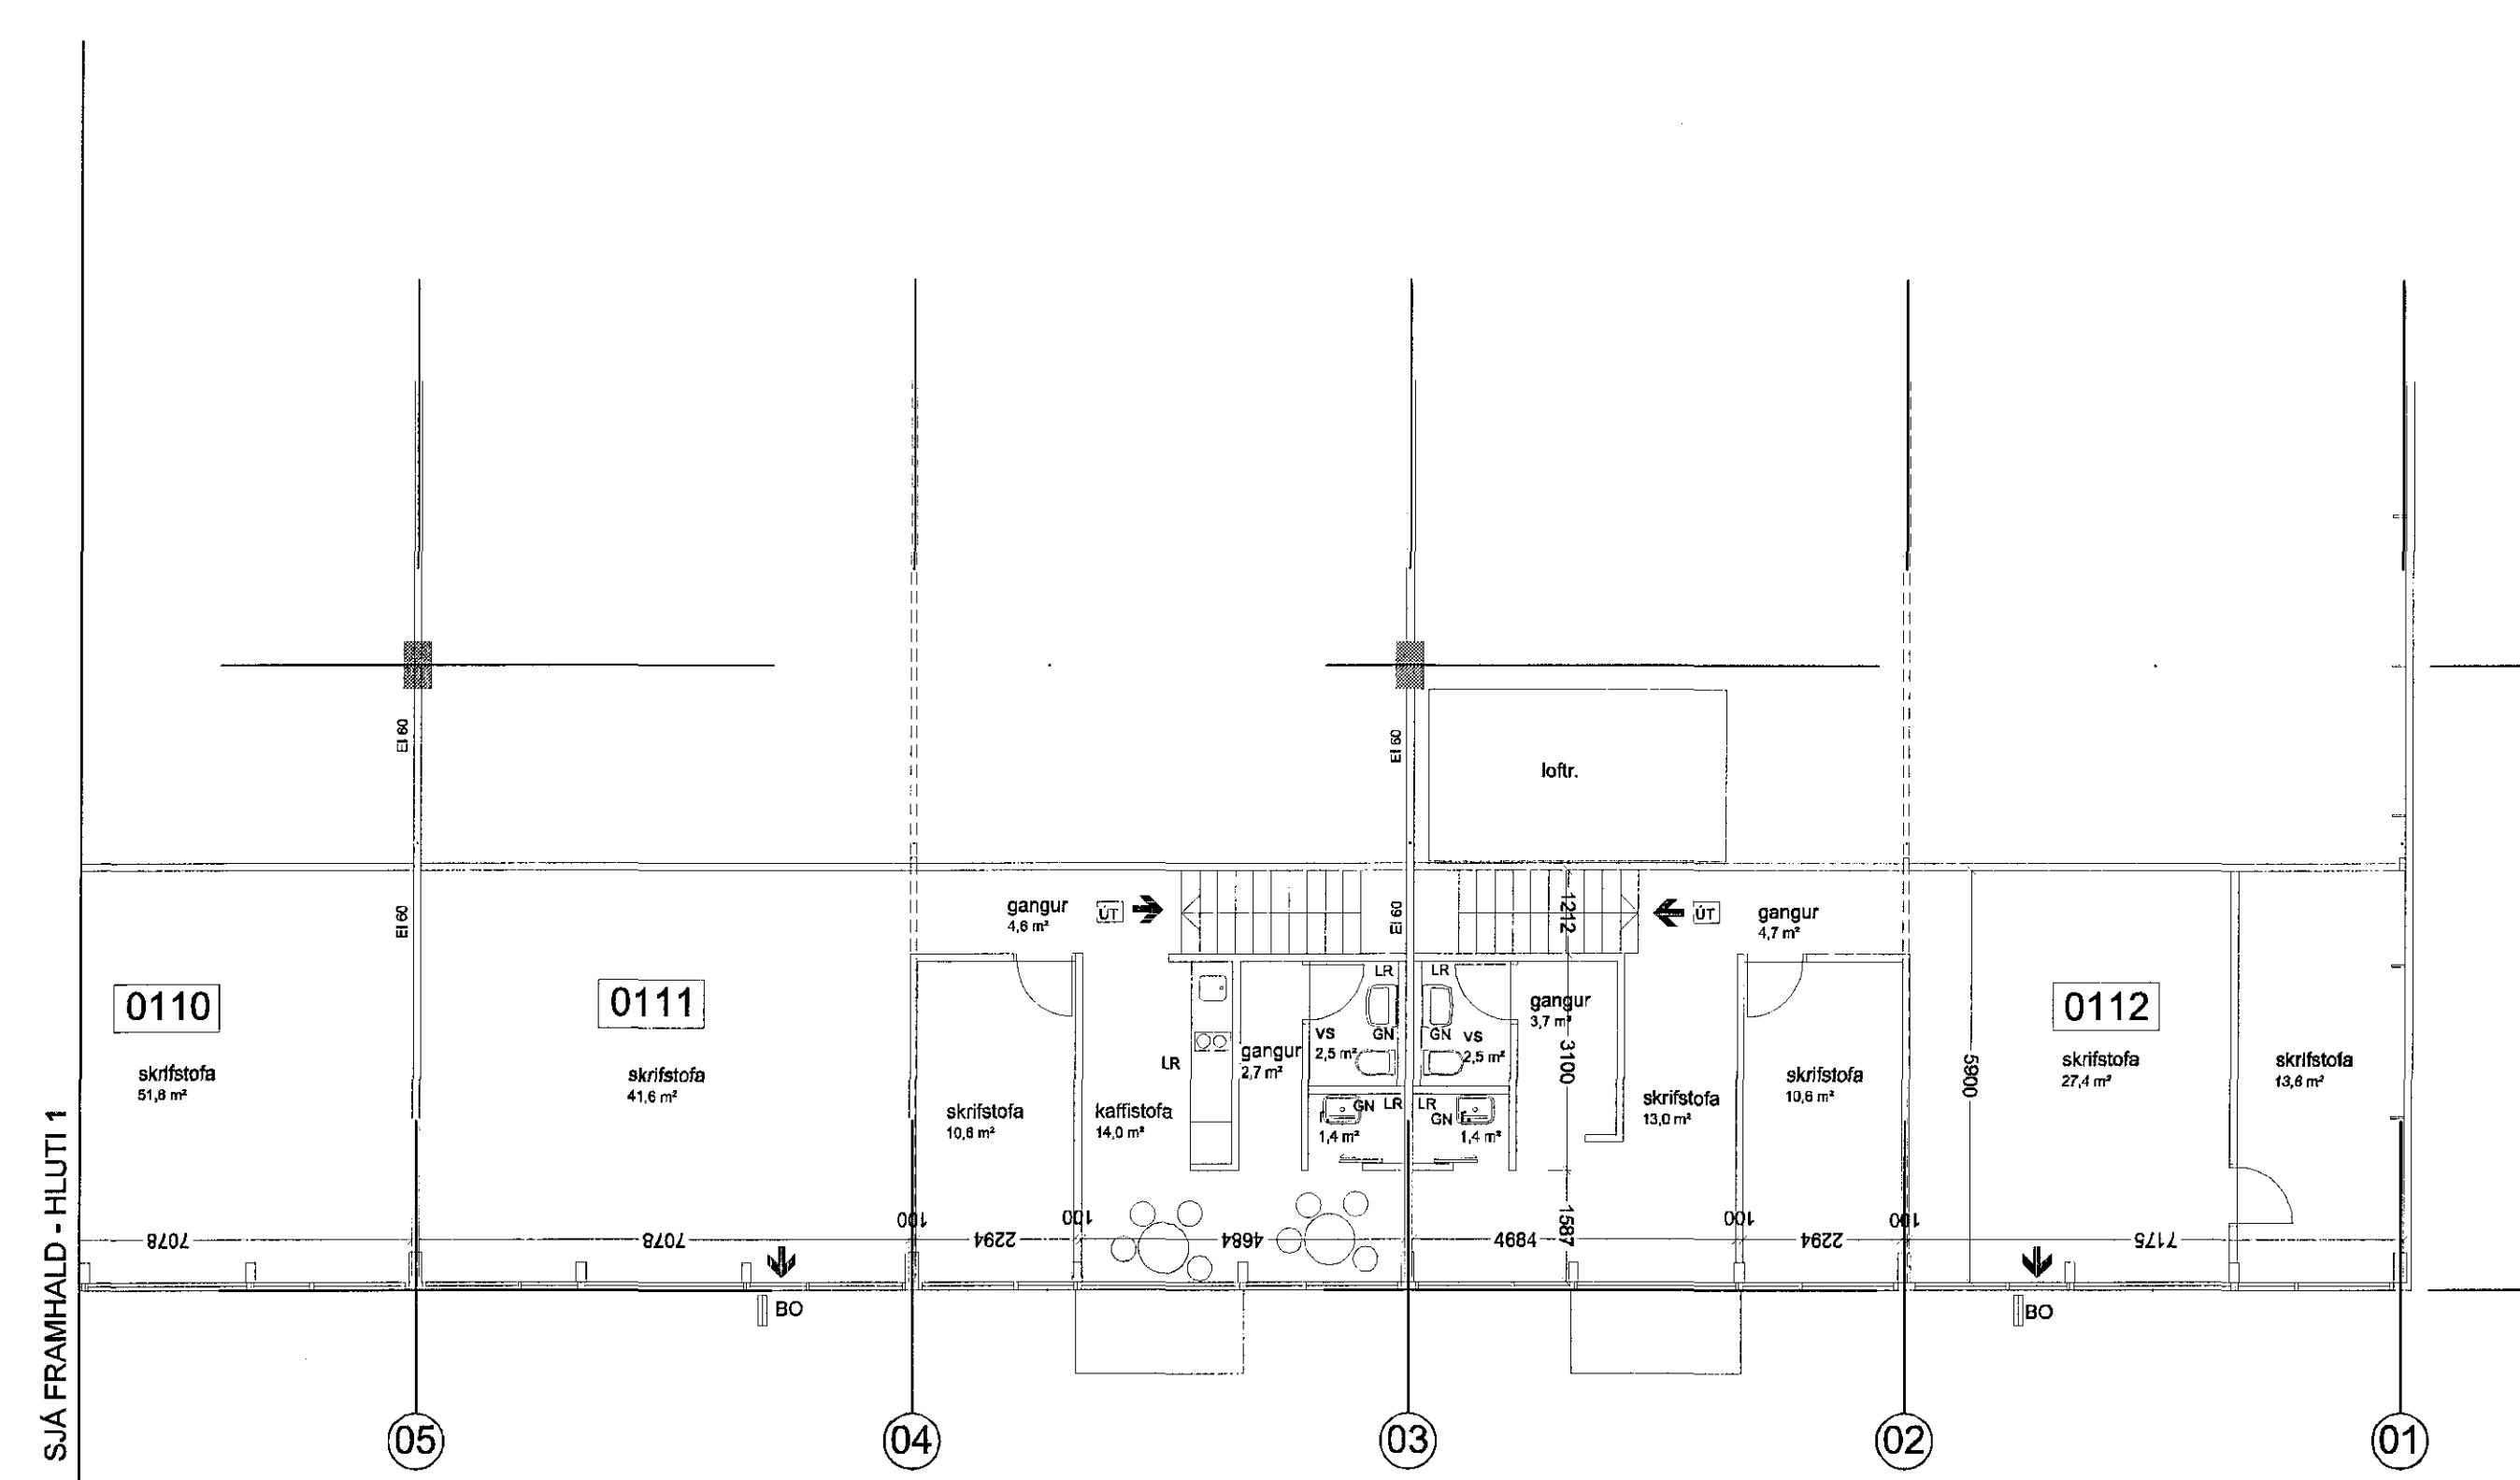

GRUNNMYND, MILLILOFT - 2.HLUTI
 MKV 1:100

SJÁ FRAMHÁLD - HLUTI 1

Árni Árnason
 Ráfrænn undirritun
 2017-07-21 14:31:06

Útg. Skýring / Breyting: Dept. Tölubók Vefur

REGINN
 VEBODAGUR / EIGNAR
 Breytingar Innanhús - Verslun / Iðnaður
 TÖLUBÓK VEFUR

Selheilla 13, Hafnarfjörður
 GATASTAFANGI

Aðaluppdráttur
 Málnef: 1718

LANDNÖMUR: 204708
 STAÐGR.: 1400-1-72050130
 MHL: 01
 MKV: 1:100
 BLAÐSTÆRD: A1
 ÚTGAFA DAGS: 11.07.2017
 TERNNAÐ: JSE
 YERFARID: JSE

VERNRK: 1718 RABRIR: 303 - 01
 ÚTGAFA

Jón Stefán Einarsson FAI
 kt: 270976-3609

BATTERIÐ | ARKITEKTAR
 Hvaleryrarbraut 32 | 220 Hafnarfjörður | Sí: 54 54 700 | batteri@arkitekt.is | www.arkitekt.is
 © BATTERIÐ | ARKITEKTAR
