




Afstöðumynd - 1:500

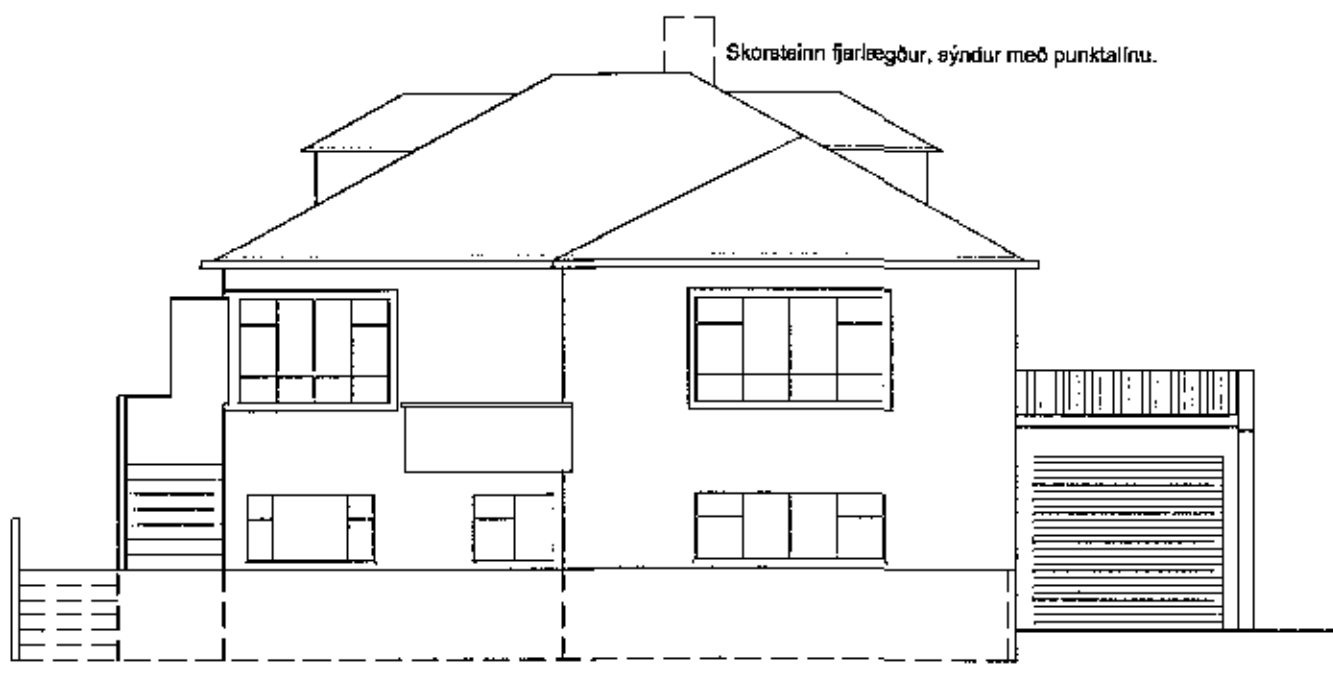


Ásýnd suður (að götu) - 1:100

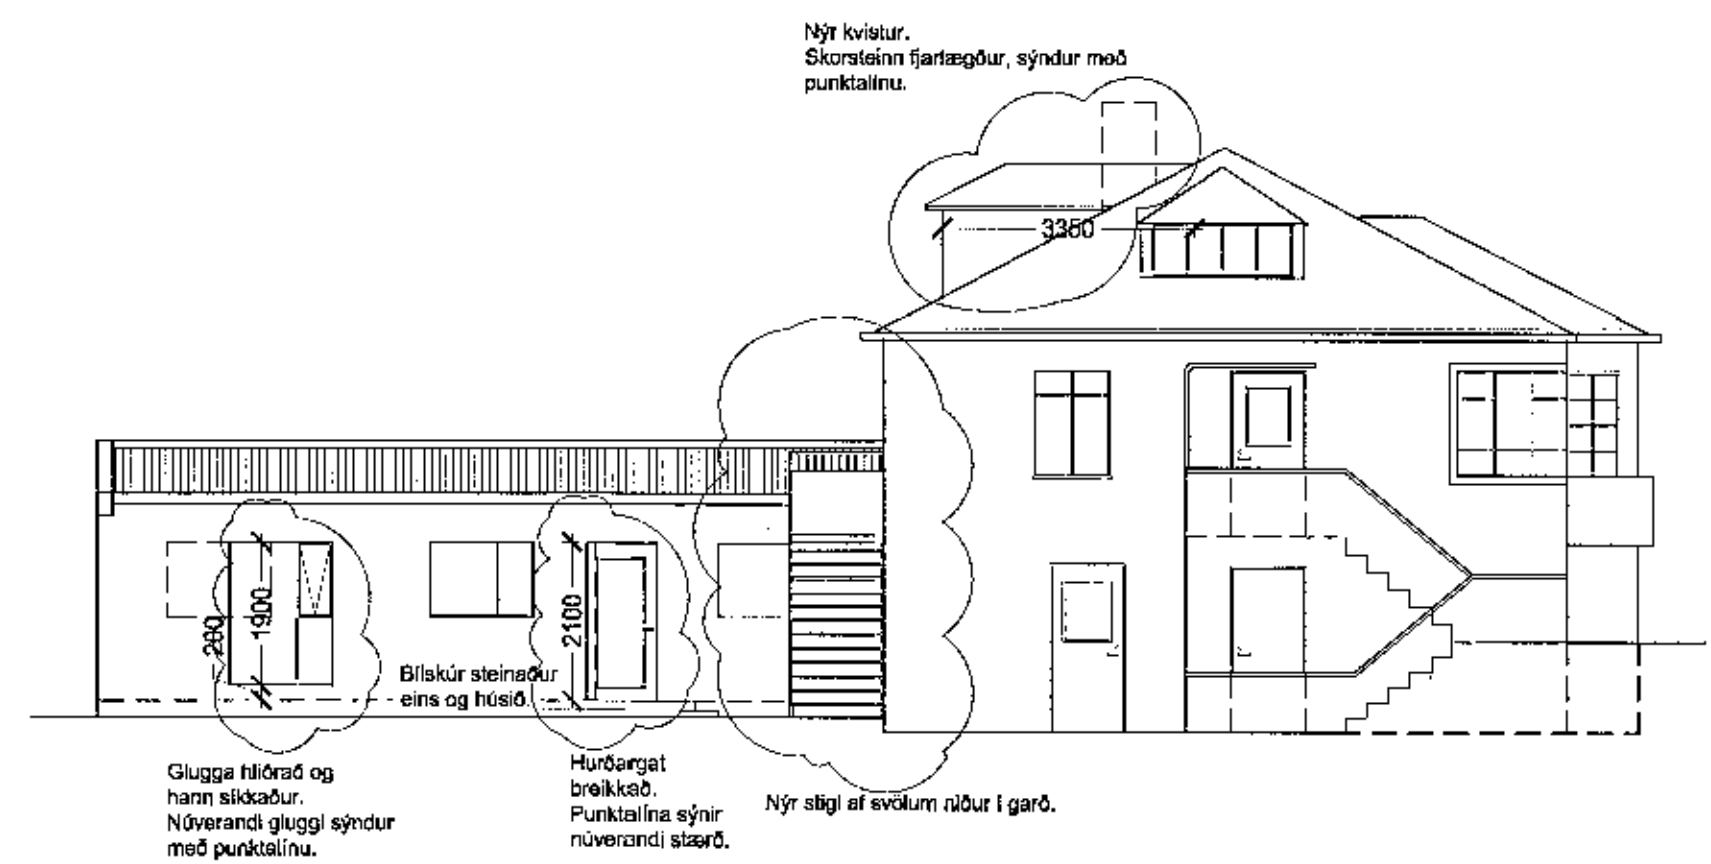


Ásýnd vestur - 1:100

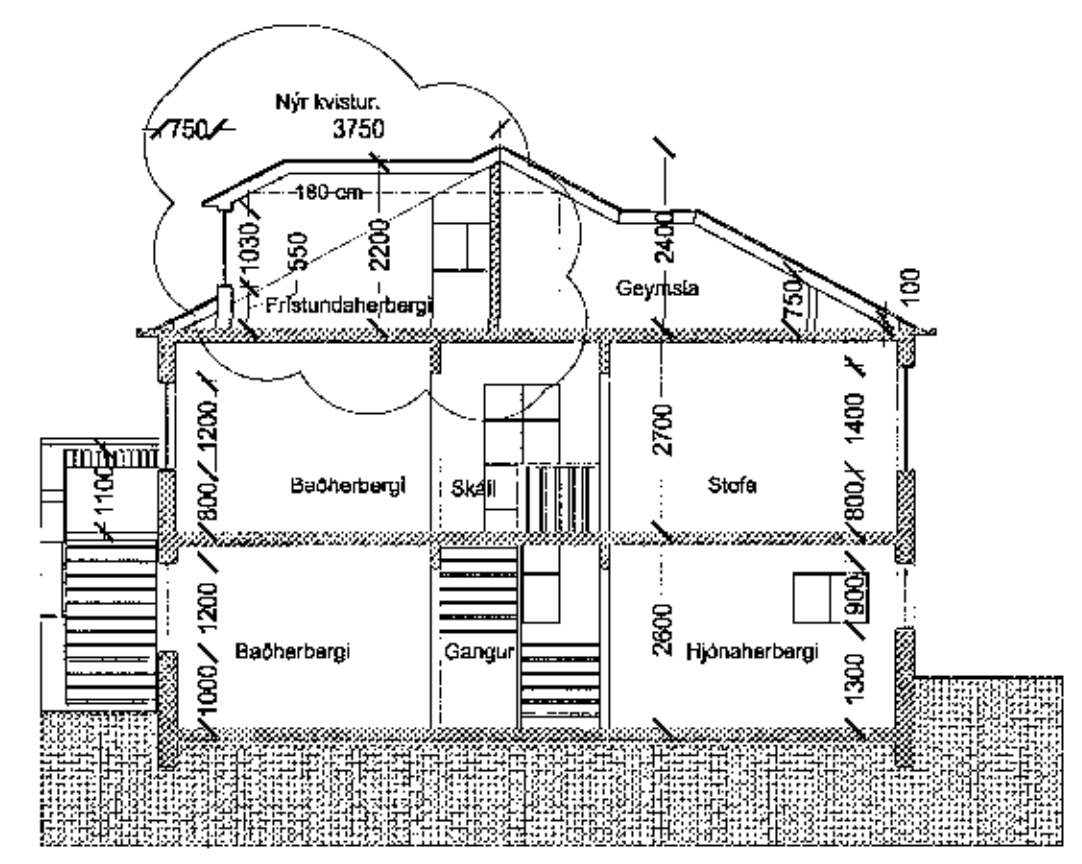

Snið A-A - 1:100

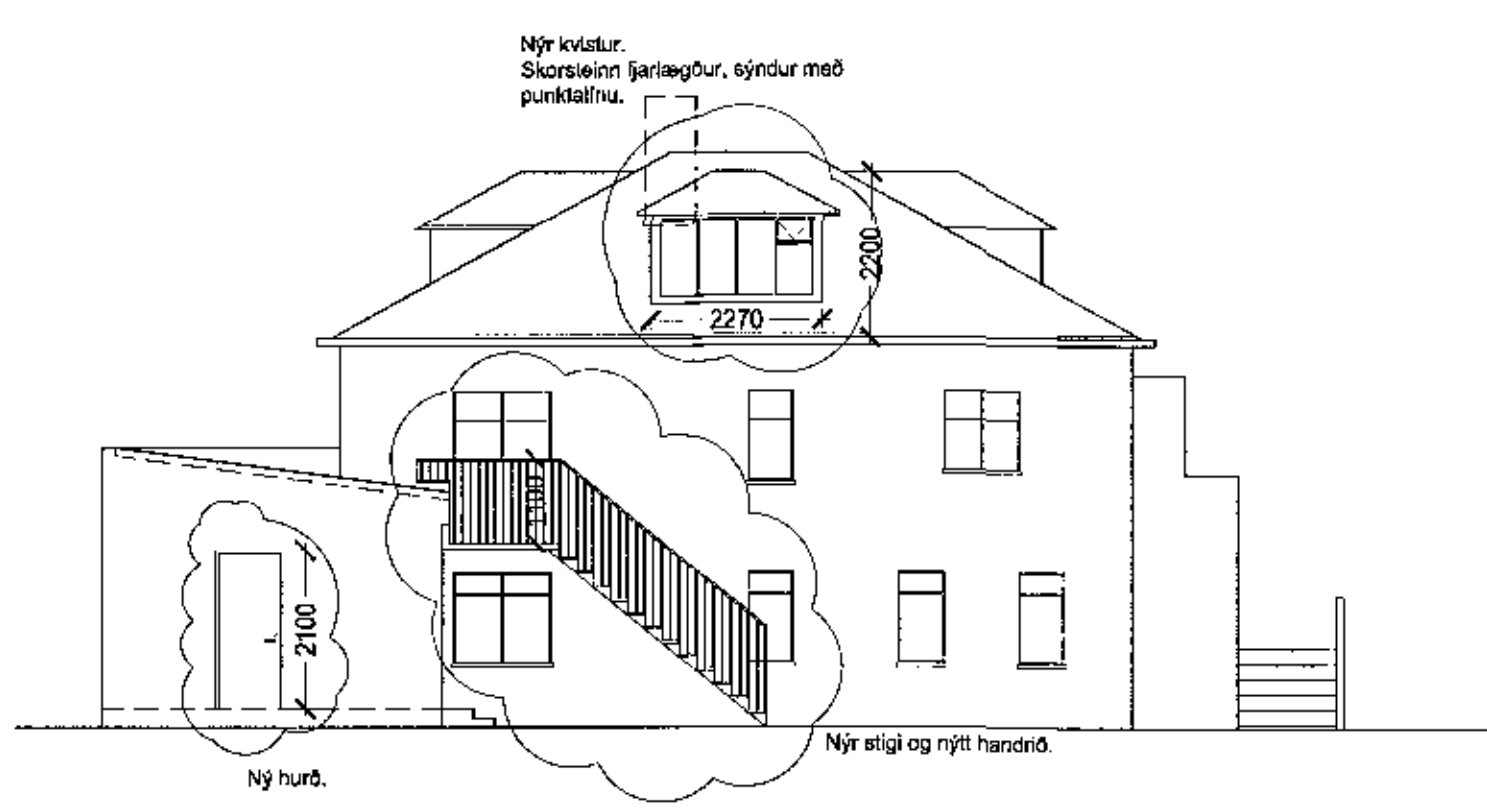

Ásýnd norður - 1:100

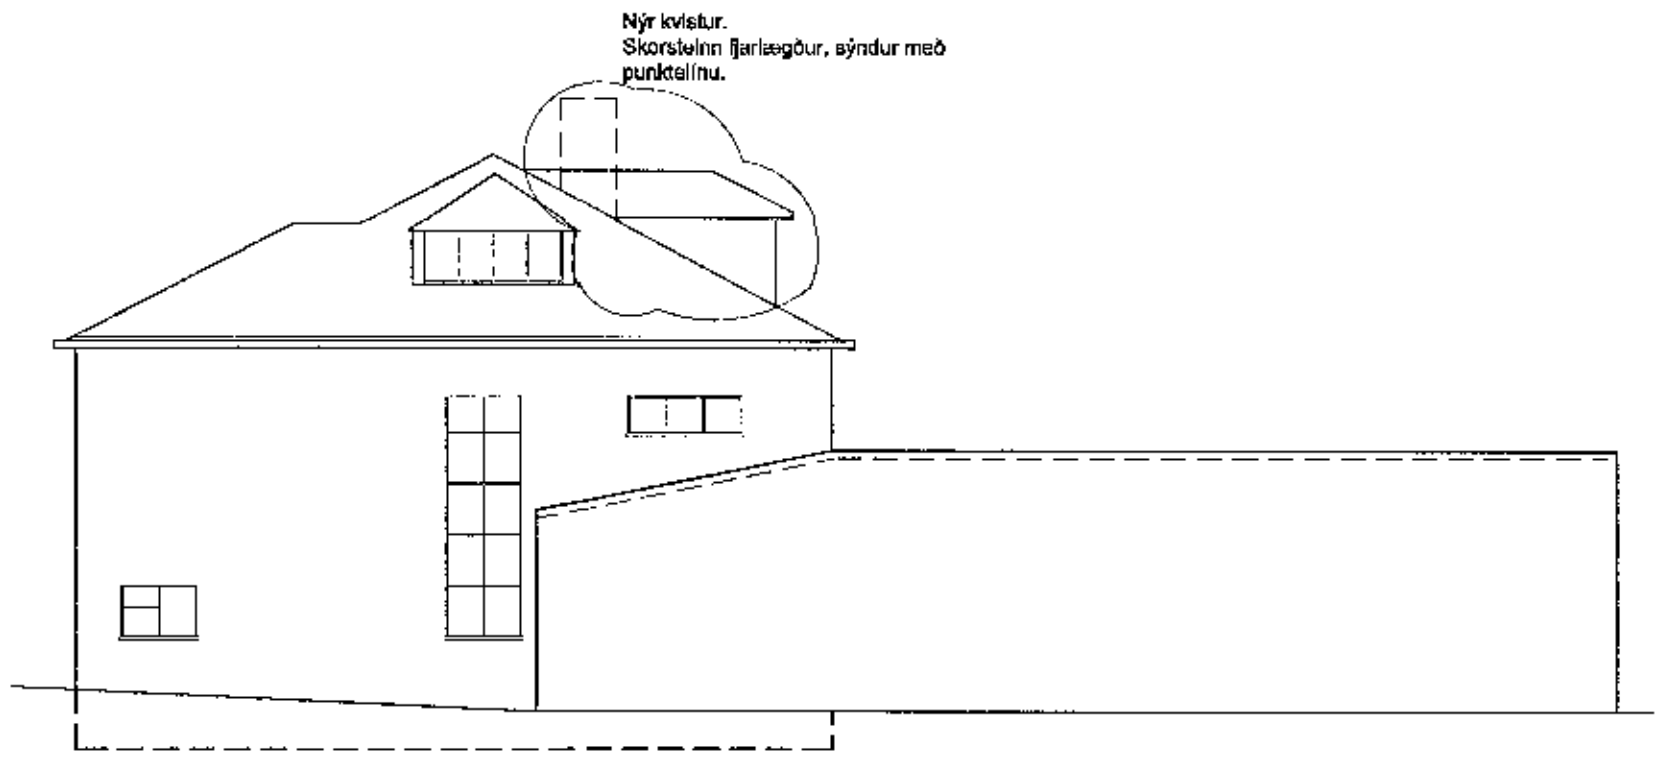

Ásýnd austur - 1:100

Dagsetning: 20.07.2017  
 Teikningar: Tjarnarbraut 25, Ásýndir, snið, afstöðum  
 Auðkenni TJ\_25,  
 Teikninganúmer: 201, 202, 203, 204, 301, 401,  
 Mælikvarði: 1:100 og 1:500  
 Hannað og teiknað: HHI  
 Yfirtarið: ÁP

**STÁSS**  
 arkitektar

Fiskislióð 24, 101 Reykjavík stass@stass.is  
 www.stass.is  
 Heiga Guðrún Vilmondardóttir, arkitekti, MAA  
 sími: 865 1330 netfang: helga@stass.is  
 Árný Þórarinsdóttir, arkitekt, MAA  
 sími: 868 4469 netfang: arny@stass.is

Samþykkt Helga G. Vilmondardóttir kt: 080379-4719  
 Árný Þórarinsdóttir 20179-5489  
 Samþykkt Árný Þórarinsdóttir kt: 200179-5489

Teikningarnar eru byggðar á samþykktum teikningum dags. 31. ágúst 2012 og samþykktum teikningum dags. 15. júní 1949.