ÖLDUGATA 6 HAFNARFIRÐI

Skráningartafla:	Öldugata 6					Skráningarfjald:	Erlendur Árni Hjálmarsson											
Landsnúmer:	123013					Kennitala:	100355-5239											
Mælt fjarðarmál:	02				Ugluhr 4.010	Dagsetn:	25.2.2008											
Upplýsingar:																		
		Kaldaðfjall			41,8	0,0	0,0	0,0	41,8	0,0			136,8	33,2	41,8		102.588
		Ekkert											5,9				
	01	1. hæð			41,8	0,0	0,0	0,0	41,8	0,0			126,8	33,2	41,8		
A	0101	Bílgeymsla	A	0101	41,8				41,8		2,75	3,44	126,8	33,2	41,8	3,00	102.588
Afbrigðaðfjald																	
Samþykkt samra																	
Eigendafjald																	
	Skráningarfjald	Nafnarfjald	Skráningarfjald	Skráningarfjald	Skráningarfjald												
	0101	Bílgeymsla	41,8	102.588	102.588												
		Alls	41,8	102.588	102.588												

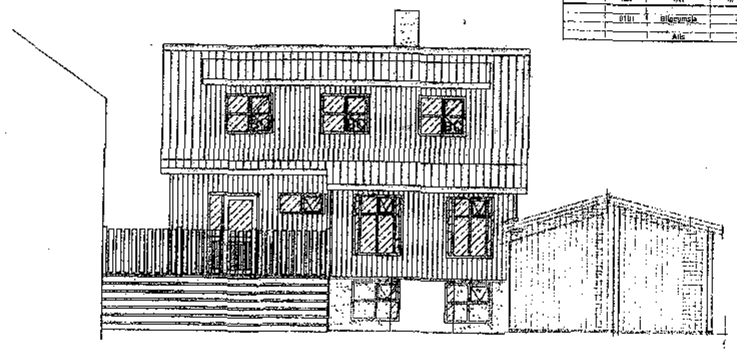

SUÐUR

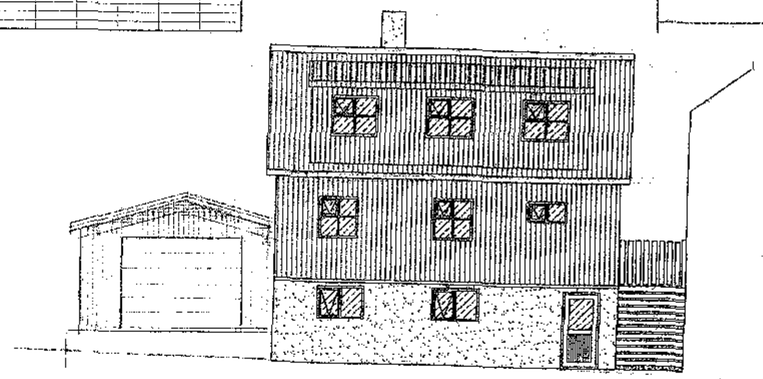

NORÐUR

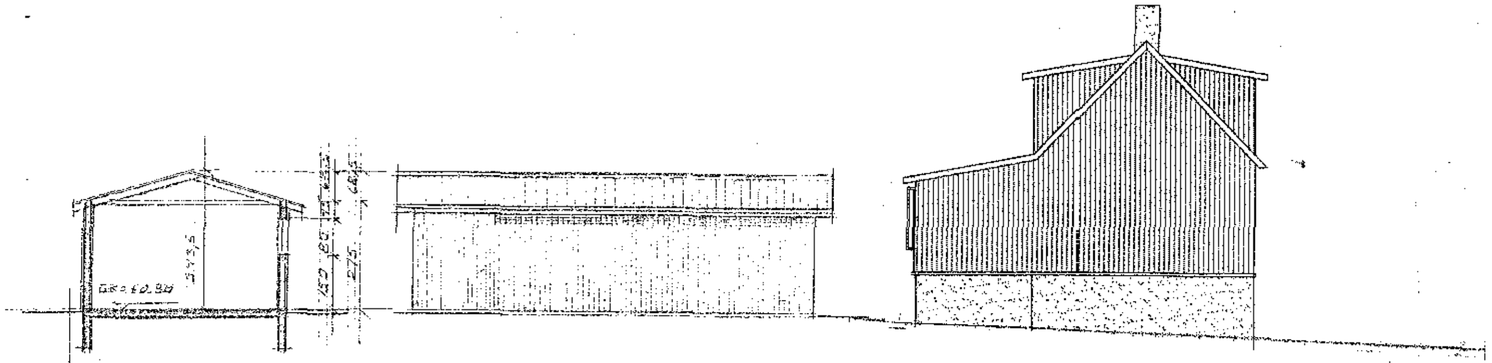

AUSTUR

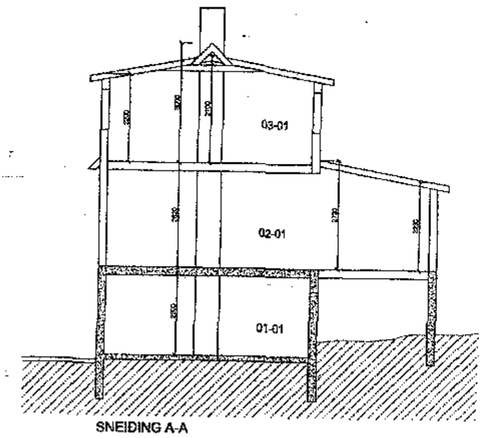

SNEIÐING A-A

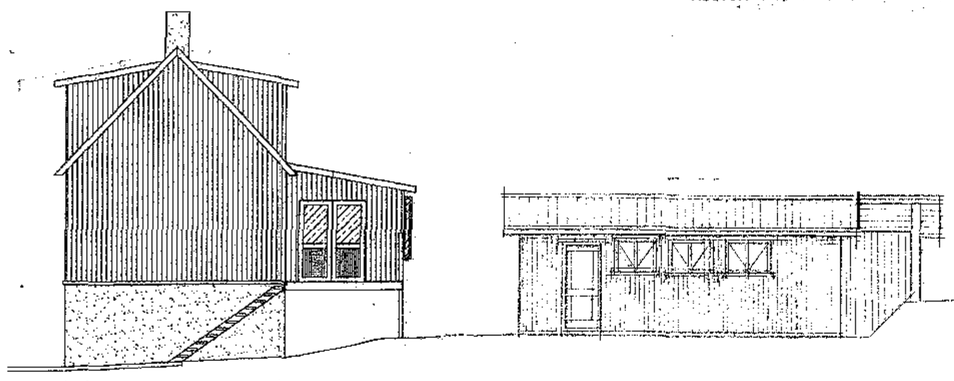

VESTUR

14.NOV.2013 GLUGGAFOG FARBREYTING BÍLG.

18.07.2010 STÆRÐETNING BÍLG. BEÐYTT.

LAND NR 123013 - MÁL 02

ÖLDUGATA 6 HAFNARF 002

ERNI

ÚTLIT, SNIÐ

DAGS 25.02.08

MÁL 1:100

ERLENDUR ÁRNI HJÁLMARSSON BFI ÞLÉBERGI 6 HAF

KT. 100355-5239 664 5639

Byggingafulltrúi Hafnarfjarðar
Afgreitt þann
27 JAN 2010
Sigurður Steinar Jónsson