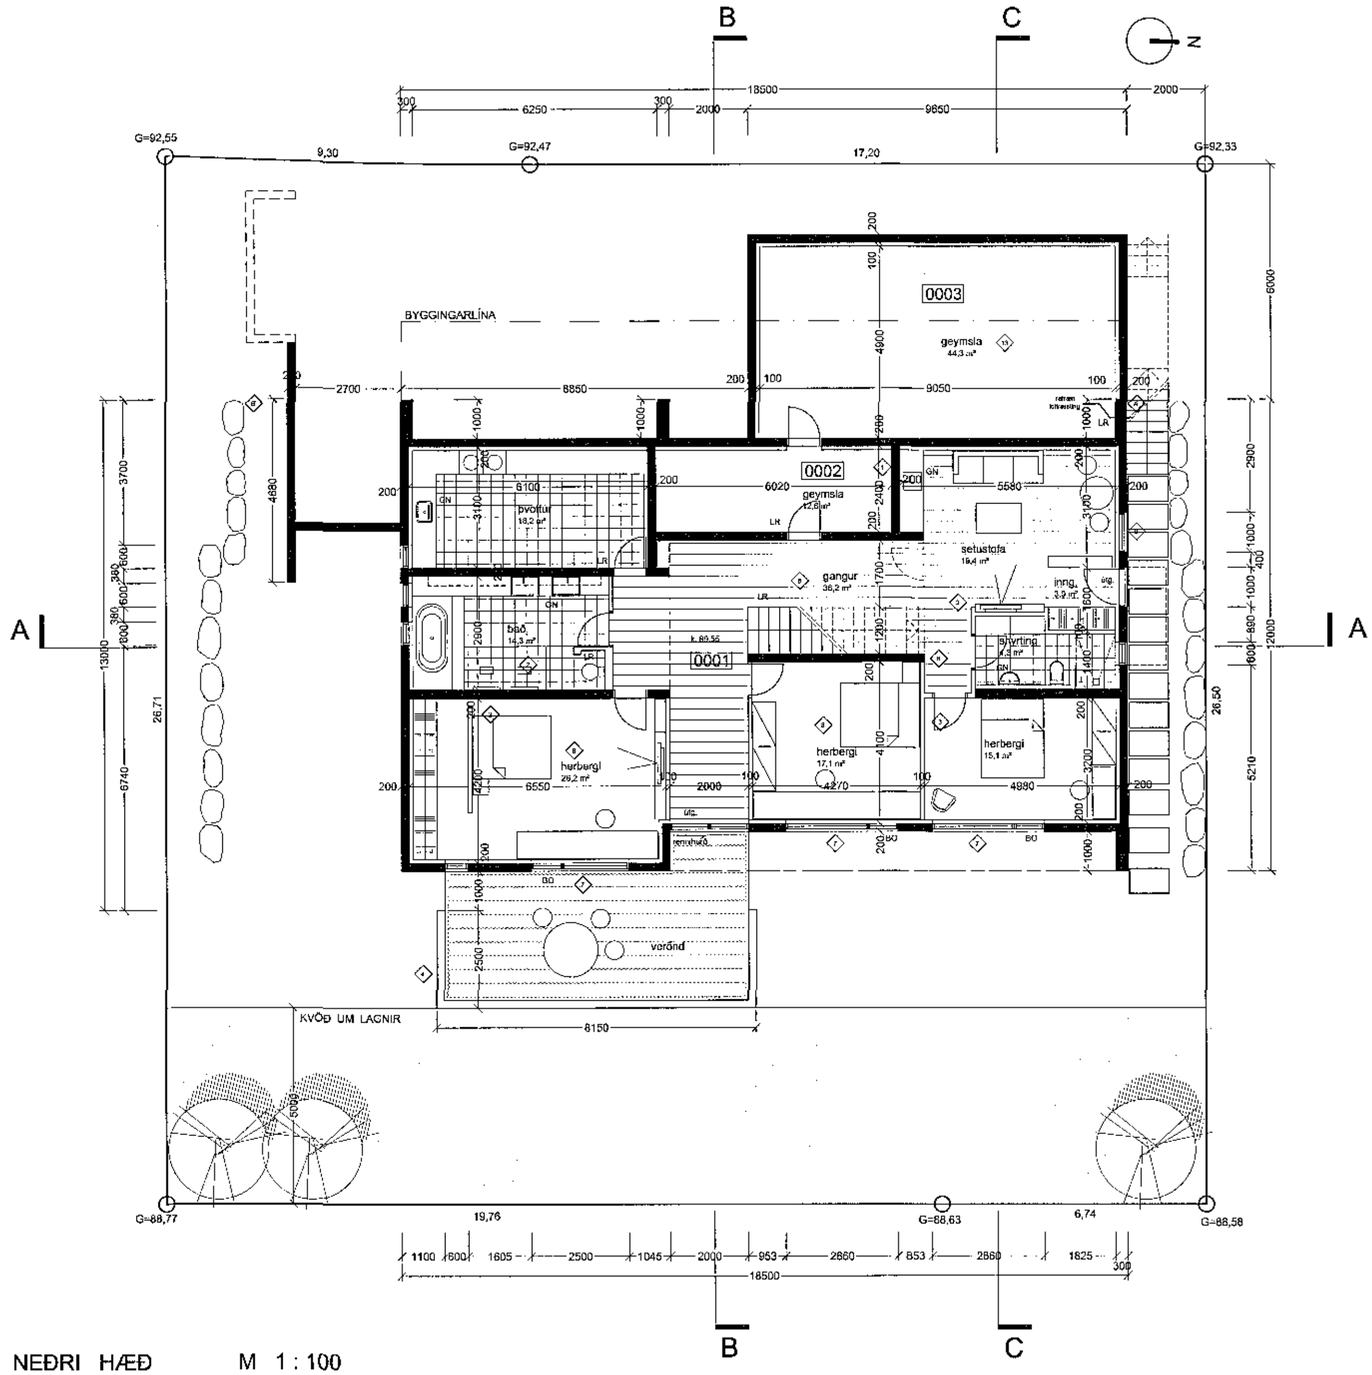

GRUNNMYND NEÐRI HÆÐ M 1 : 100

Samþykkt þann
01. nóv. 2017
Byggingafulltrúinn í Hafnarfirði

B	Stigi fjarlægður og veggur lengdur	13.10.17	
A	Stigi breyttur að utan	13.10.17	
13	Neðri hæð stækkuð (geymsla)	06.03.14	
12	Breyttir kótar - hús hækkar um 30 cm	10.01.14	
9	glugga við útg. á neðri hæð norðurhlið breytt	06.05.13	
8	Breyting á innra fyrirkomulagi	06.05.13	
7	breyting á gluggasetningu neðri hæðar austurhlið	11.09.08	
4	Verönd stækkuð	11.09.08	
3	Nýjar rennihurðir	22.08.08	
2	Breyting á fyrirkomulagi á baði og fatah.	22.08.08	
1	veggur færist, tæknirými minnkar	22.08.08	

Breyting | Fyrirtæki | Texti: | Dags: | Samþ:

Verkheiti:

Brekkuás 21, Hafnarfirði
Einbýlishús

Verkhluti: grunnmynd neðri hæð

Teikninúmer: 1.02

Mælikvarði: 1:100

Teiknað: RA

Yfirfarið:

Samþykkt:

Verknúmer: 07090

Útgáfudagur: 13.10.2017

Teiknistofa:

Útprentað:

ARKÞING
BOLHOLT 8 - 105 REYKJAVÍK
SÍMI: 570 5700 - FAX: 570 5701
arkthing@arkthing.is - www.arkthing.is

SIGURÐUR HALLGRÍMSSON,	170753-3139	ARKITEKT
HJÖRTUR PÁLSSON,	090152-4429	BYGG.FR.
GUÐRÚN INGVARSDÓTTIR	291272-6069	ARKITEKT
ÞÓRÐUR ÞORVALDSSON	210463-4619	ARKITEKT