



SNEIDING A - A M 1 : 100

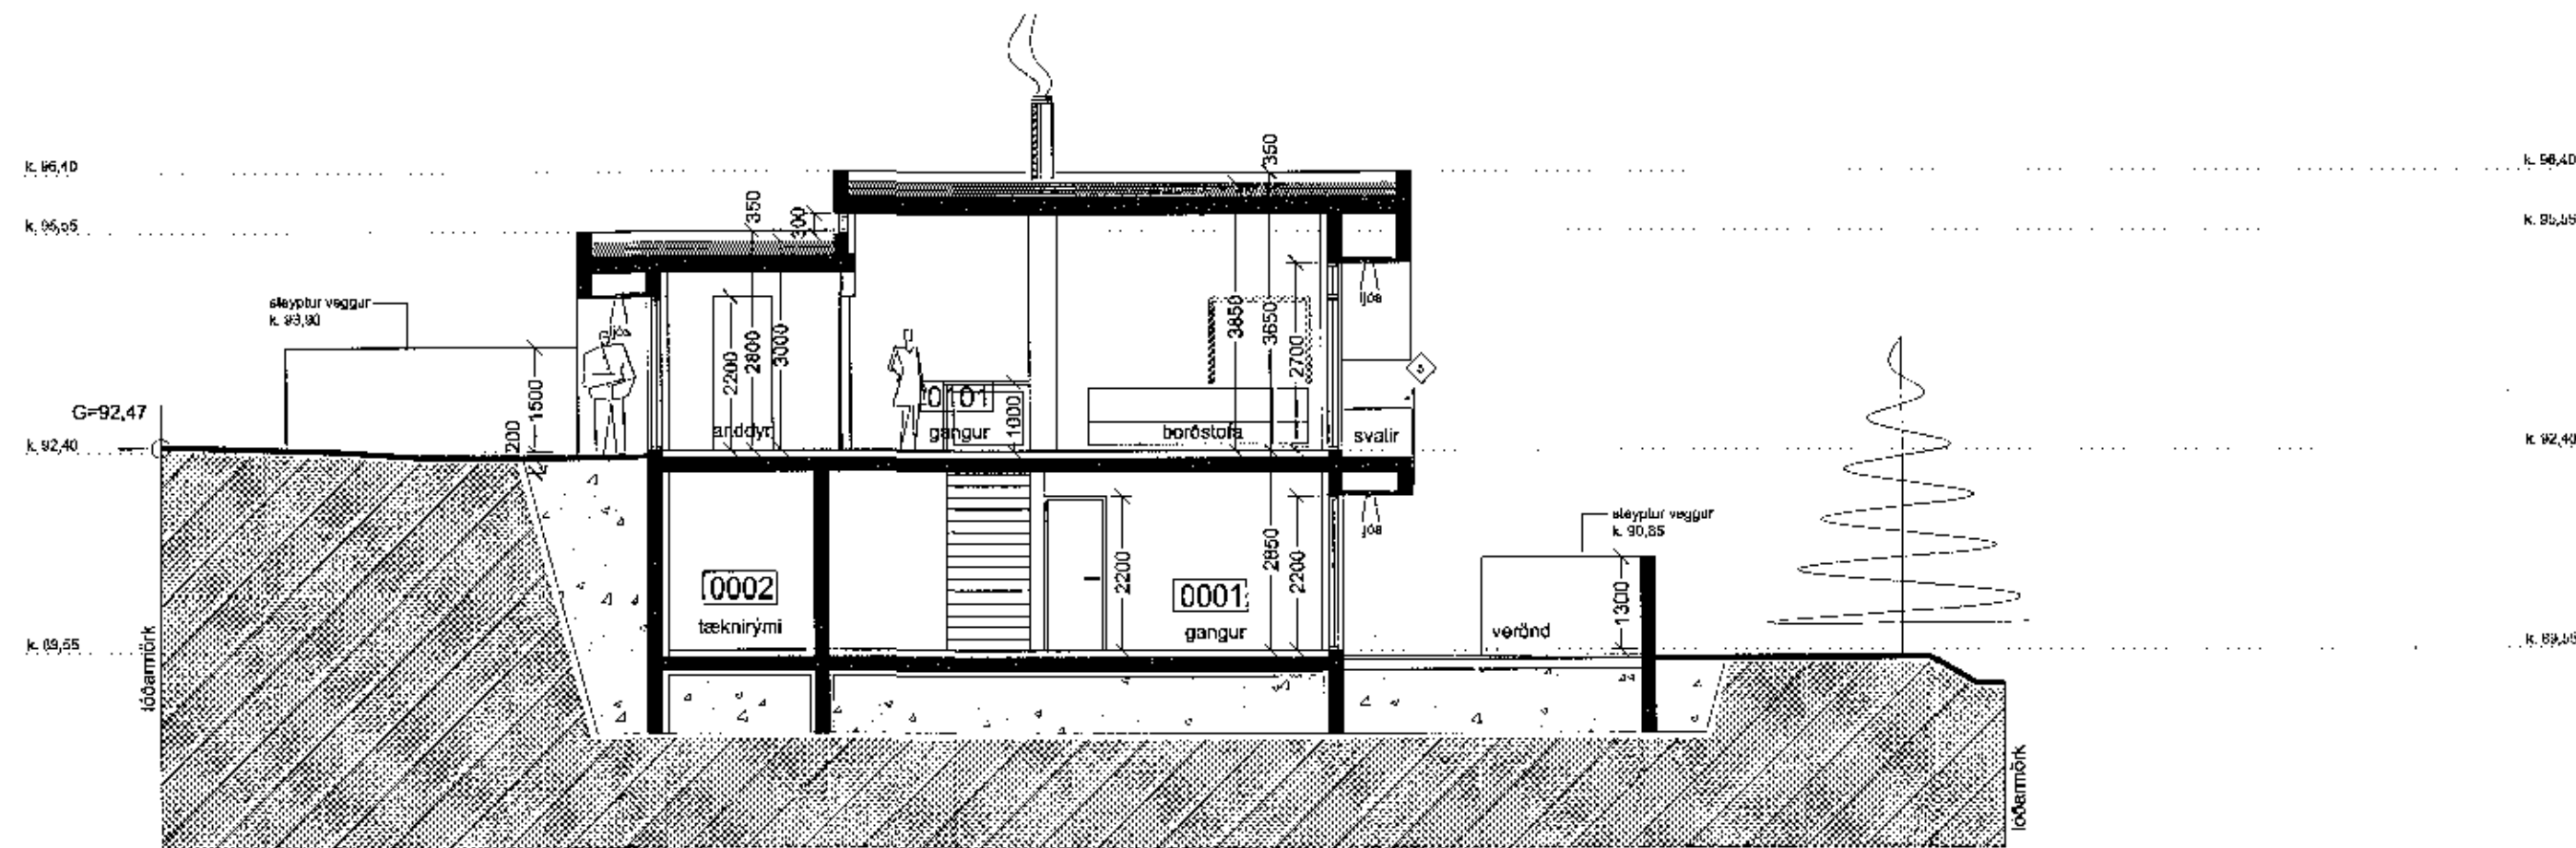

SNEIDING B - B M 1 : 100

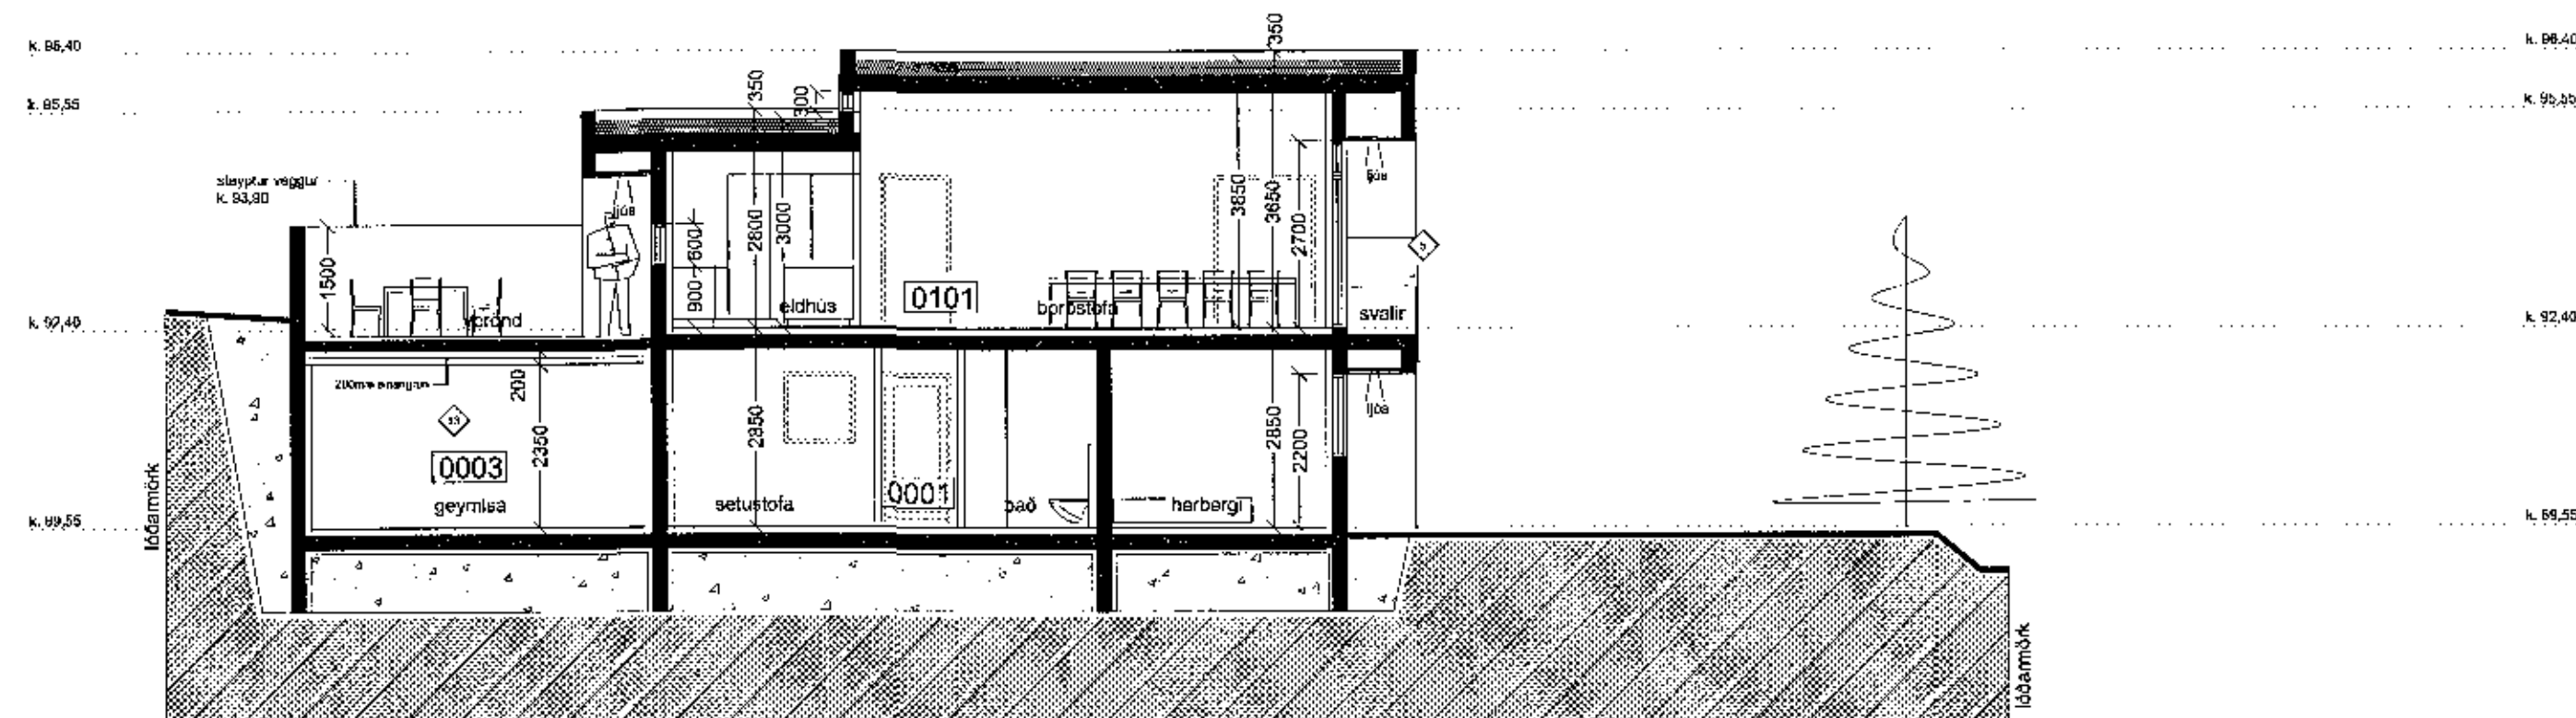

SNEIDING C - C M 1 : 100

◊	Stigi ljarlægður og veggur lengdur	13.10.17
◊	Stigi breyttur að utan	13.10.17
◊	Næði hæð staakkuð (göymsla)	06.03.14
◊	Breyttir kótar - húsa hækkar um 30 cm	10.01.14
◊	Op í vegg við svalir	11.09.08

Dröging: Fylgill Text: Daga: Samþ:

Vorkheiti:

**Brekkúás 21, Hafnarfirði**  
Einbýlishús

Verkhúit: sneiðingar

Teknínúmer: 1.04

Málkvæði: 1:100

Tekniúð: RA

Yfirfarir:

Samþykkt: Verknúmer: 07090

Útgáfudagur: 13. Ókt 2017

Teknislóð:

Útprintað:

**ARKÞING** BOLHOLT 8-105 REYKJAVÍK  
SÍMI: 570 5700 - FAX: 570 5701  
arkthing@arkthing.is - www.arkthing.is

SIGURÐUR HALLGRÍMSSON, 170753-3139 ARKITEKT  
HJÓRTUR PÁLSSON, 080152-4429 BYGG.FR.  
GUÐRÚN INGVARSDÓTTIR, 291272-6069 ARKITEKT  
ÞÓRÐUR ÞORVALDSSON, 210463-4619 ARKITEKT