


ÚTLIT VESTUR M 1:100

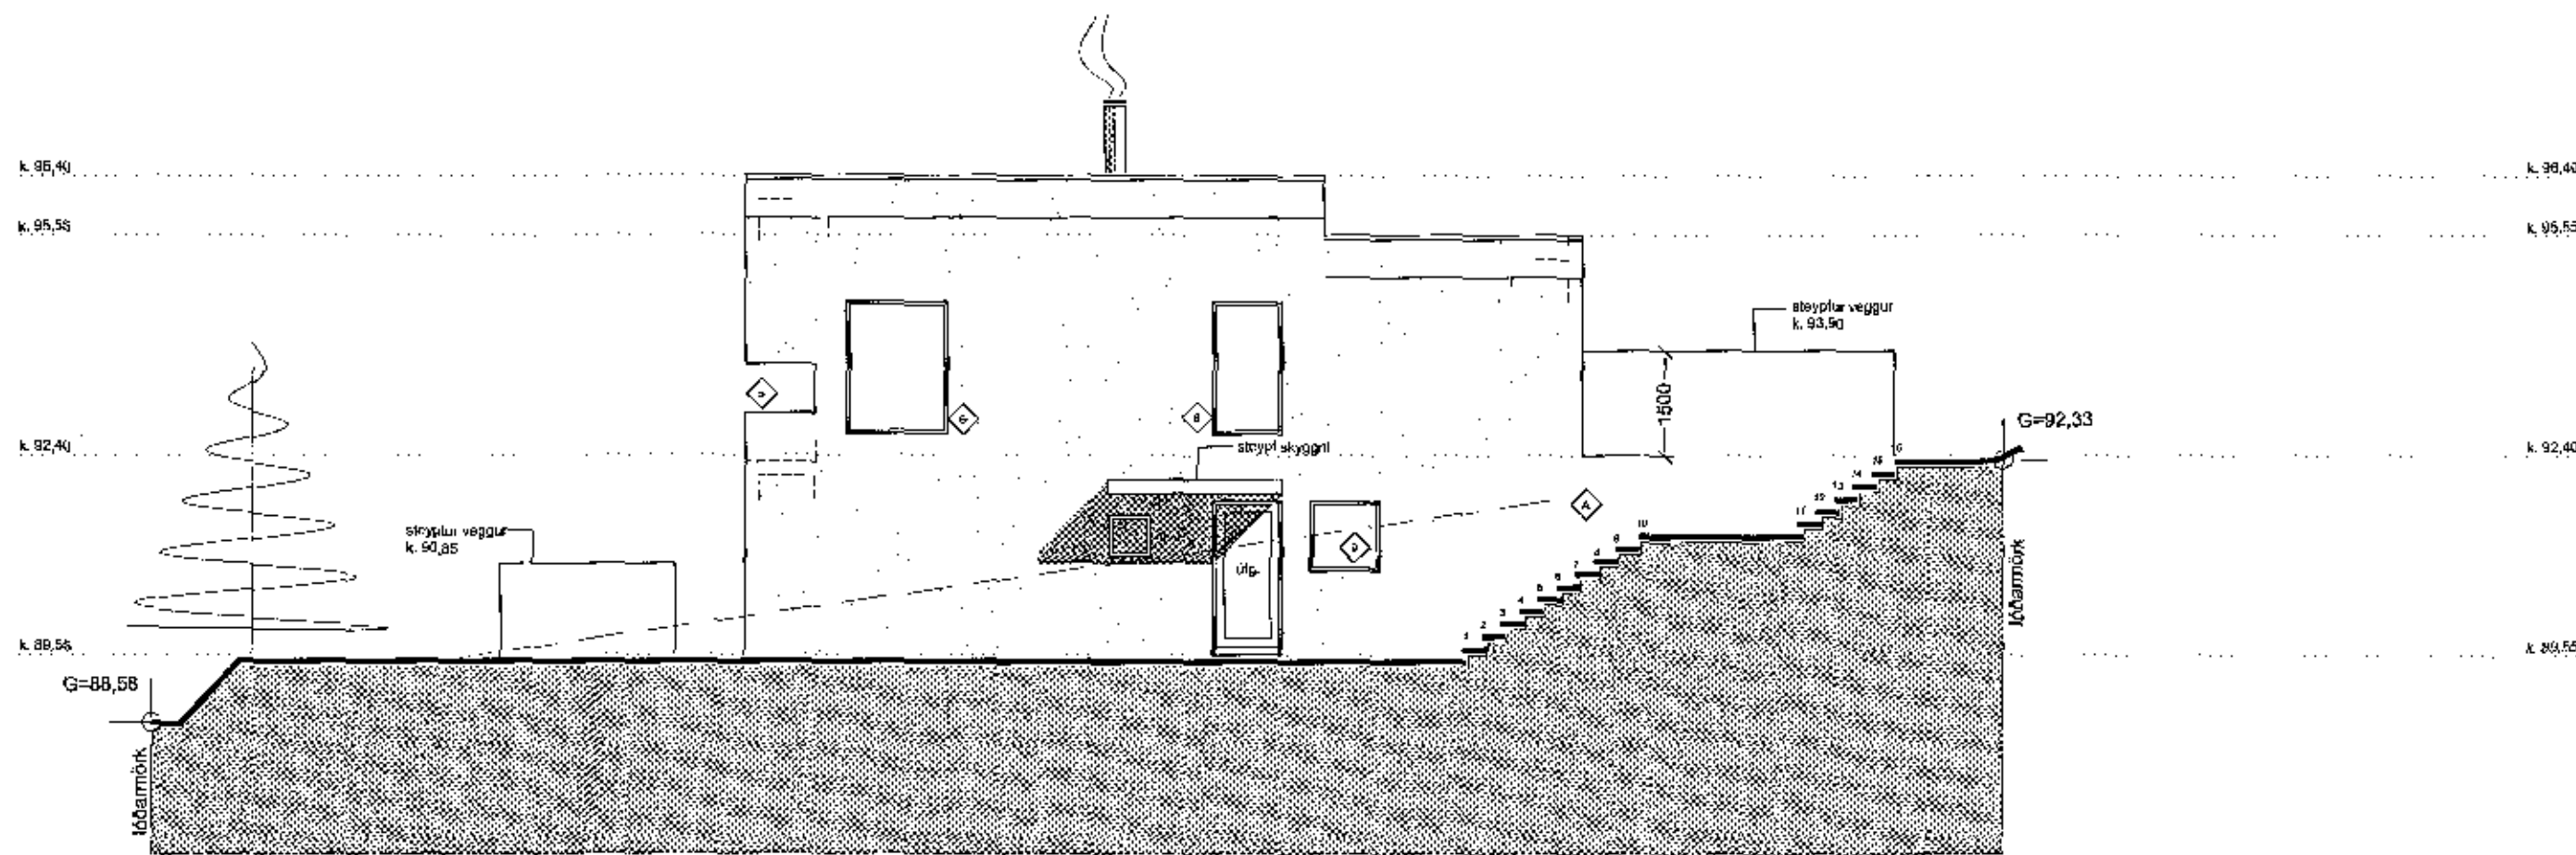

ÚTLIT NORDUR M 1:100

◊	Stigi fjarlægður	13.10.17
◊	Stigi breyttur að utan	13.10.17
◊	Breyttir kótar - hús hækkar um 30 cm	10.01.14
◊	glugga við útg. á neðri hæð norðurhlíð breytt, sjá útlit norður	06.05.13
◊	gluggar á efri hæð norðurhlíð hækkast, 30 cm undir glugga, sjá útlit norður	11.09.08
◊	Op í vegg við svalir	11.09.08

Breytingarframtíðir: Daga: Samb:

Verkhalli:

Brekkus 21, Hafnarfirði
Einbýlishús

Verkhalli:	Útlit:
Teiknínúmer:	1.05
Mælikvæði:	1:100
Teiknað:	RA
Yfirferð:	
Sampykki:	
Verkhalli:	07090
Útgáfudagur:	13. Ókt 2017
Teiknistöð:	
Úpgeitað:	

Sig. Hallgrímsson

ARKÞING BOLIHLT 6 - 105 REYKJAVÍK
SÍMI: 570 5700 - FAX: 570 5701
arkthing@arkthing.is - www.arkthing.is

SIGURDUR HALLGRÍMSSON,	170753-3139	ARKITEKT
HJÓRTUR PÁLSSON,	080152-4429	BYGGJFR.
GUDRÚN INGVARSDÓTTIR	291272-6069	ARKITEKT
ÞÓRDUR ÞORVALDSSON	210463-4619	ARKITEKT