


ÚTLIT AUSTUR M 1:100

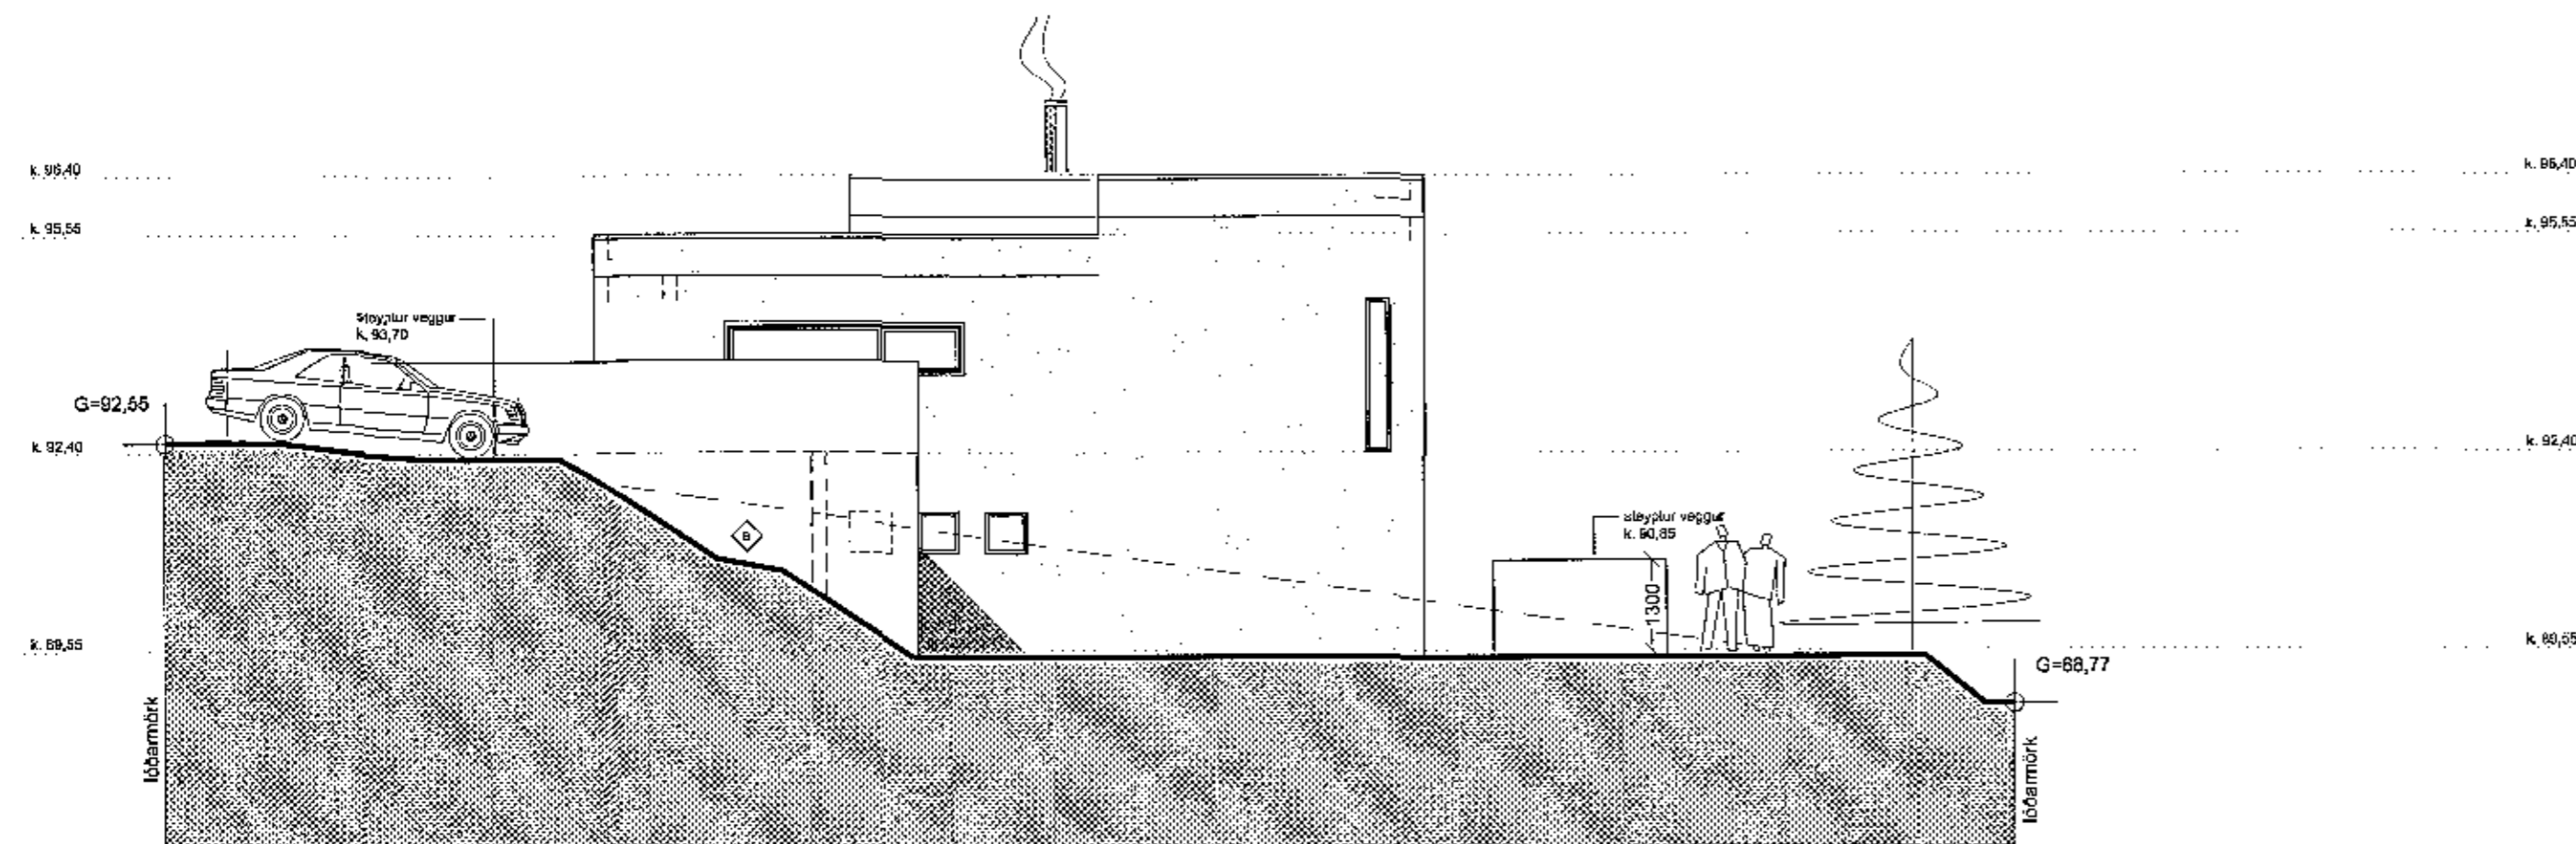

ÚTLIT SUÐUR M 1:100

1	Sági jarlægður	13.10.17
2	Stigi breyttur að utan	13.10.17
3	Breyttir kótar - hús hækkar um 30 cm	10.01.14
4	Breyting á gluggasetningu efri hæðar	06.05.13
5	áusturhlúð	
6	Breyting á gluggasetningu neðri hæðar	11.09.08
7	áusturhlúð	
8	Op í vegg við svalir	11.09.08

Bygging: Fylgitt. Í skil: [] Dagur: [] Svarþ: []

Vorkheiti:

Brekkuás 21, Hafnarfirði
Einbýlishús

Verkhúð: _____ útlit

Teknínúmer: _____ **1.06**

Mælikvæði: _____ 1:100

Teknað: _____ RA

Yfirfarið: _____

Samþykkt: _____

Verknúmer: _____ 07090

Útgáfudagur: _____ 13. Ókt 2017

Teknisiðað: _____

Útprintað: _____

Sig. Hallgrímsson

ARKÍÞING BOLHOLT 8 - 106 REYKJAVÍK
SÍMI: 570 5700 - FAX: 570 5701
arkthing@arkthing.is - www.arkthing.is

SIGURÐUR HALLGRÍMSSON, 170753-3139 ARKITEKT
HJÓRTUR PÁLSSON, 090152-4429 BYGG.FR.
GUÐRÚN INGVARSDÓTTIR, 291272-6069 ARKITEKT
ÞÓRÐUR ÞORVALDSSON, 210463-4619 ARKITEKT