


Teikningin gildir ekki fyrir þennan hluta hússins (bara einingar 108-115)

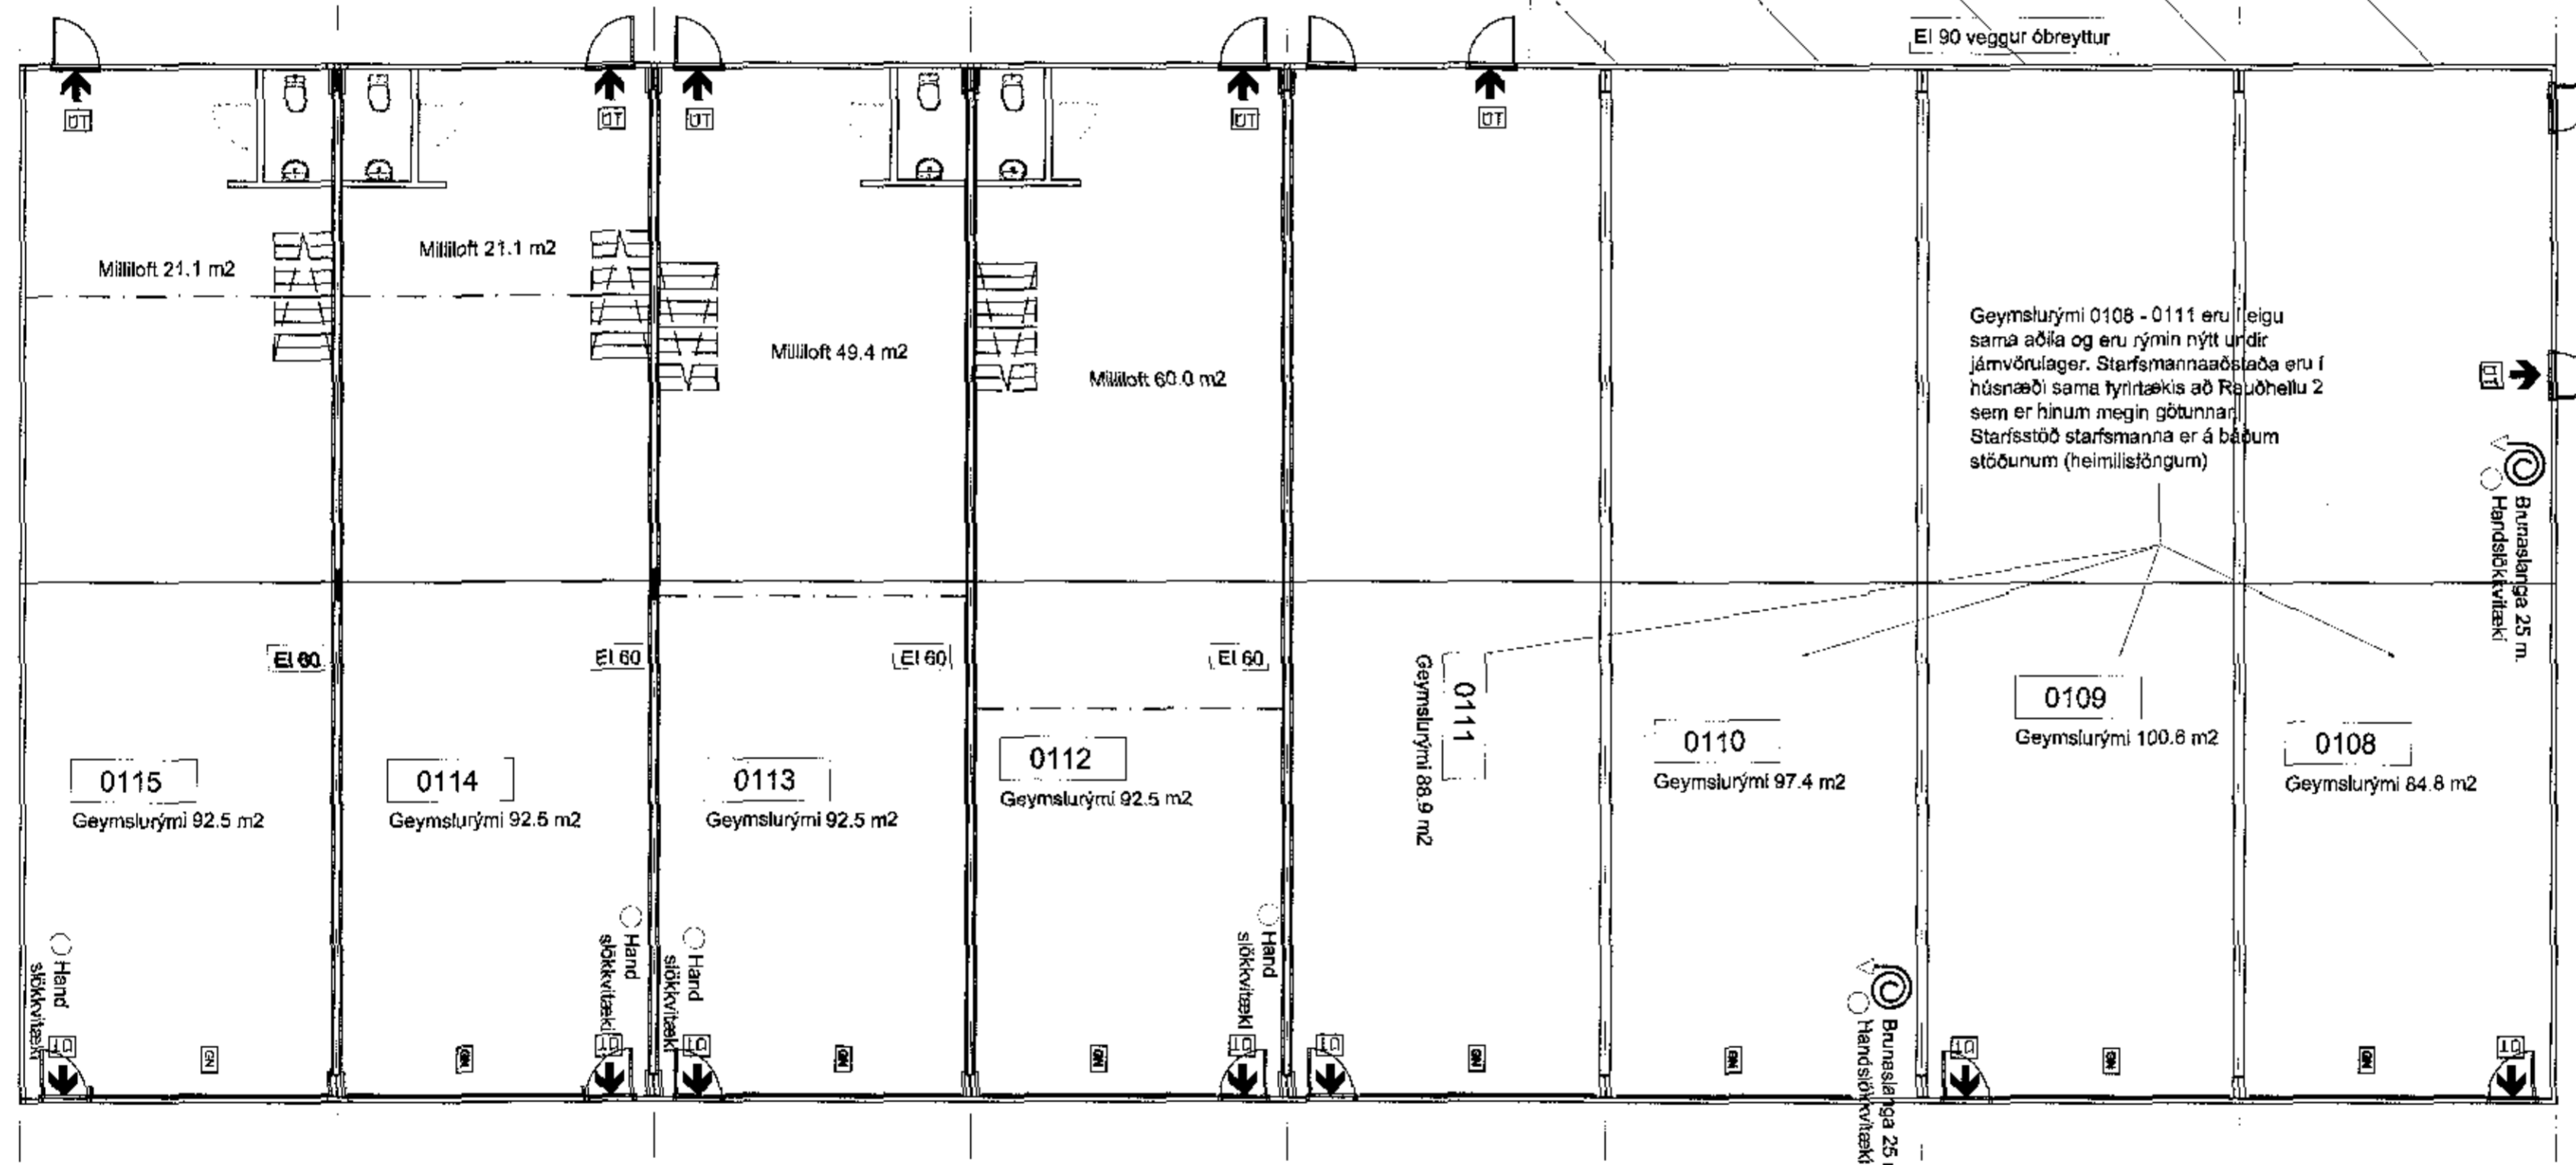

Skýringar:
Teikningin er reyndarteikning af brunavörum hússins. Eina breyting á þeim er að brunahólfun (milliveggir) milli eininga verður skilgreind sem Ei 60 í stað Ei 90 sbr. teikningu eftir Sigurð Þorvarðarson, dags. 22. mars 2013, samþykkt af byggingafulltrúa 26. apríl 2013.
Milliveggirnir eru gerðir úr 100 mm stáklæddum steinullareiningum sem eru festar í gólf og upp undir stálgrind með flásningum. Á stálbitana í þaki við Ei60 veggina eru settar steinullarplötur og blíkflásningar yfir, sjá sérteikningu.
Útlit, innréttingar og allt annað í húsinu er óbreytt

Skráningartafla og byggingarlýsing eftir Sigurð Þorvarðarson, dags. 22. mars 2013, samþykkt af byggingafulltrúa 26. apríl 2013 er óbreytt.

Verk. 808 - 01 Móhella 2, Hafnarfirði
Einlingar 108 - 115

Teikning: Reyndarteikning af brunavörum

Mál: 1:100
Dags: 17. janúar 2017

[Signature]

Guðmundur Gunnarsson
byggingaverkfræðingur
Langagerði 15
108 Reykjavík
sími 5886786
GSM 8245161
kt. 010754-5939
netfang noinoi@simnet.is

