

GREINARGERÐ


Staðsetning og lýsing

Um er að ræða lóð við Miklaholt 1. Húsið var byggt 1994 og var hannað af Páll Gunnlaugssyni arkitekt. Í húsinu eru leikskóli, sóli er um að fá reyndartekningar samþykktar, innanhúsbreytingar hula oróð, líffærsla á hurðum og þess háttar engar ofrabreytingar verða. engar útlisbreytingar


Samþykkt þan...

15. nóv. 2017

Byggingafulltrúinn *H.Bj.*

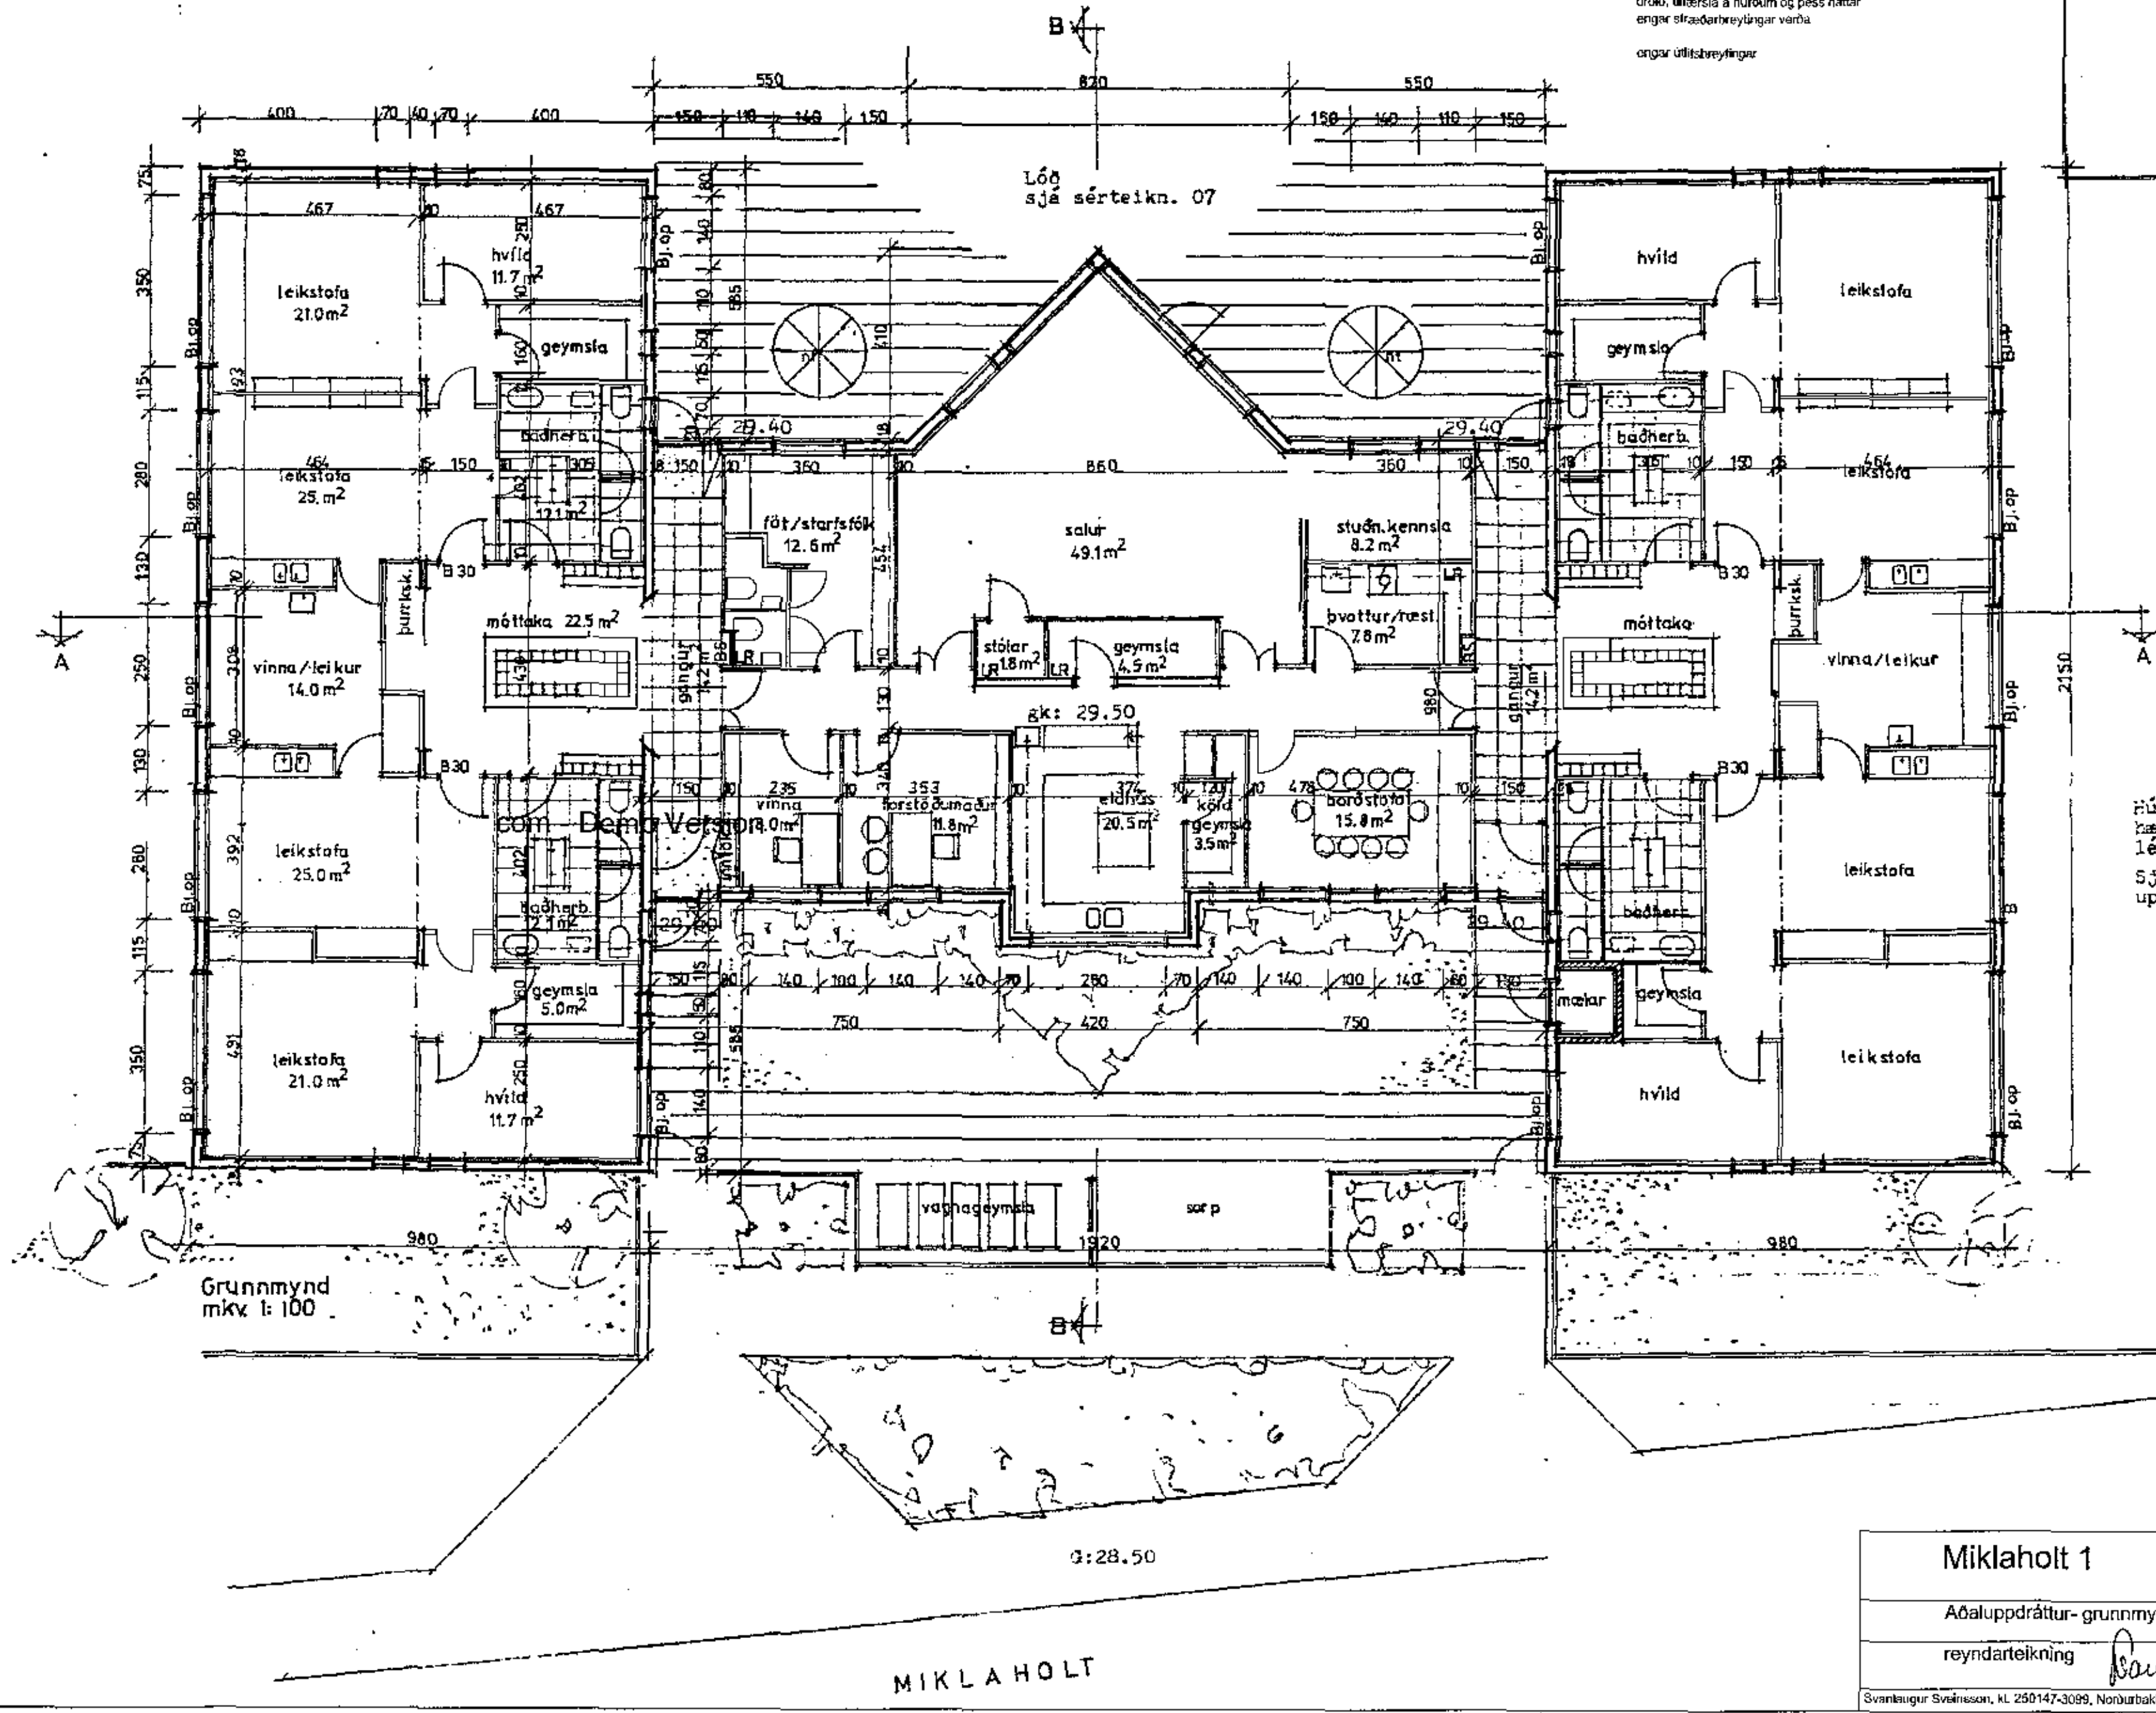

Húsið er steinsteypt á einni hæð. Allar klæðningar og léttir veggir eru í flokki 1. Sjá sérstakan brunavarna-upprátt teikn. 06

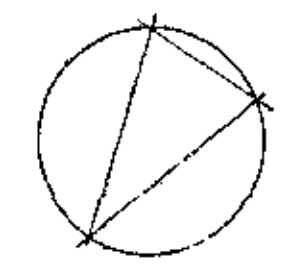

Bláset A2	
Miklaholt 1	
Aðaluppdráttur- grunnmynd,	
reyndartekning <i>Paul Rensar</i>	Dagsetn: 25.10.2017
	Málkvarði: 1/100
Svanlaugur Sveinsson, KL 250147-3099, Norðurbakkí 21, 220 Hafnarvík, sími 555-4032, svsw@ritunet.is	