



NORÐAUSTURHLIÐ 1:100

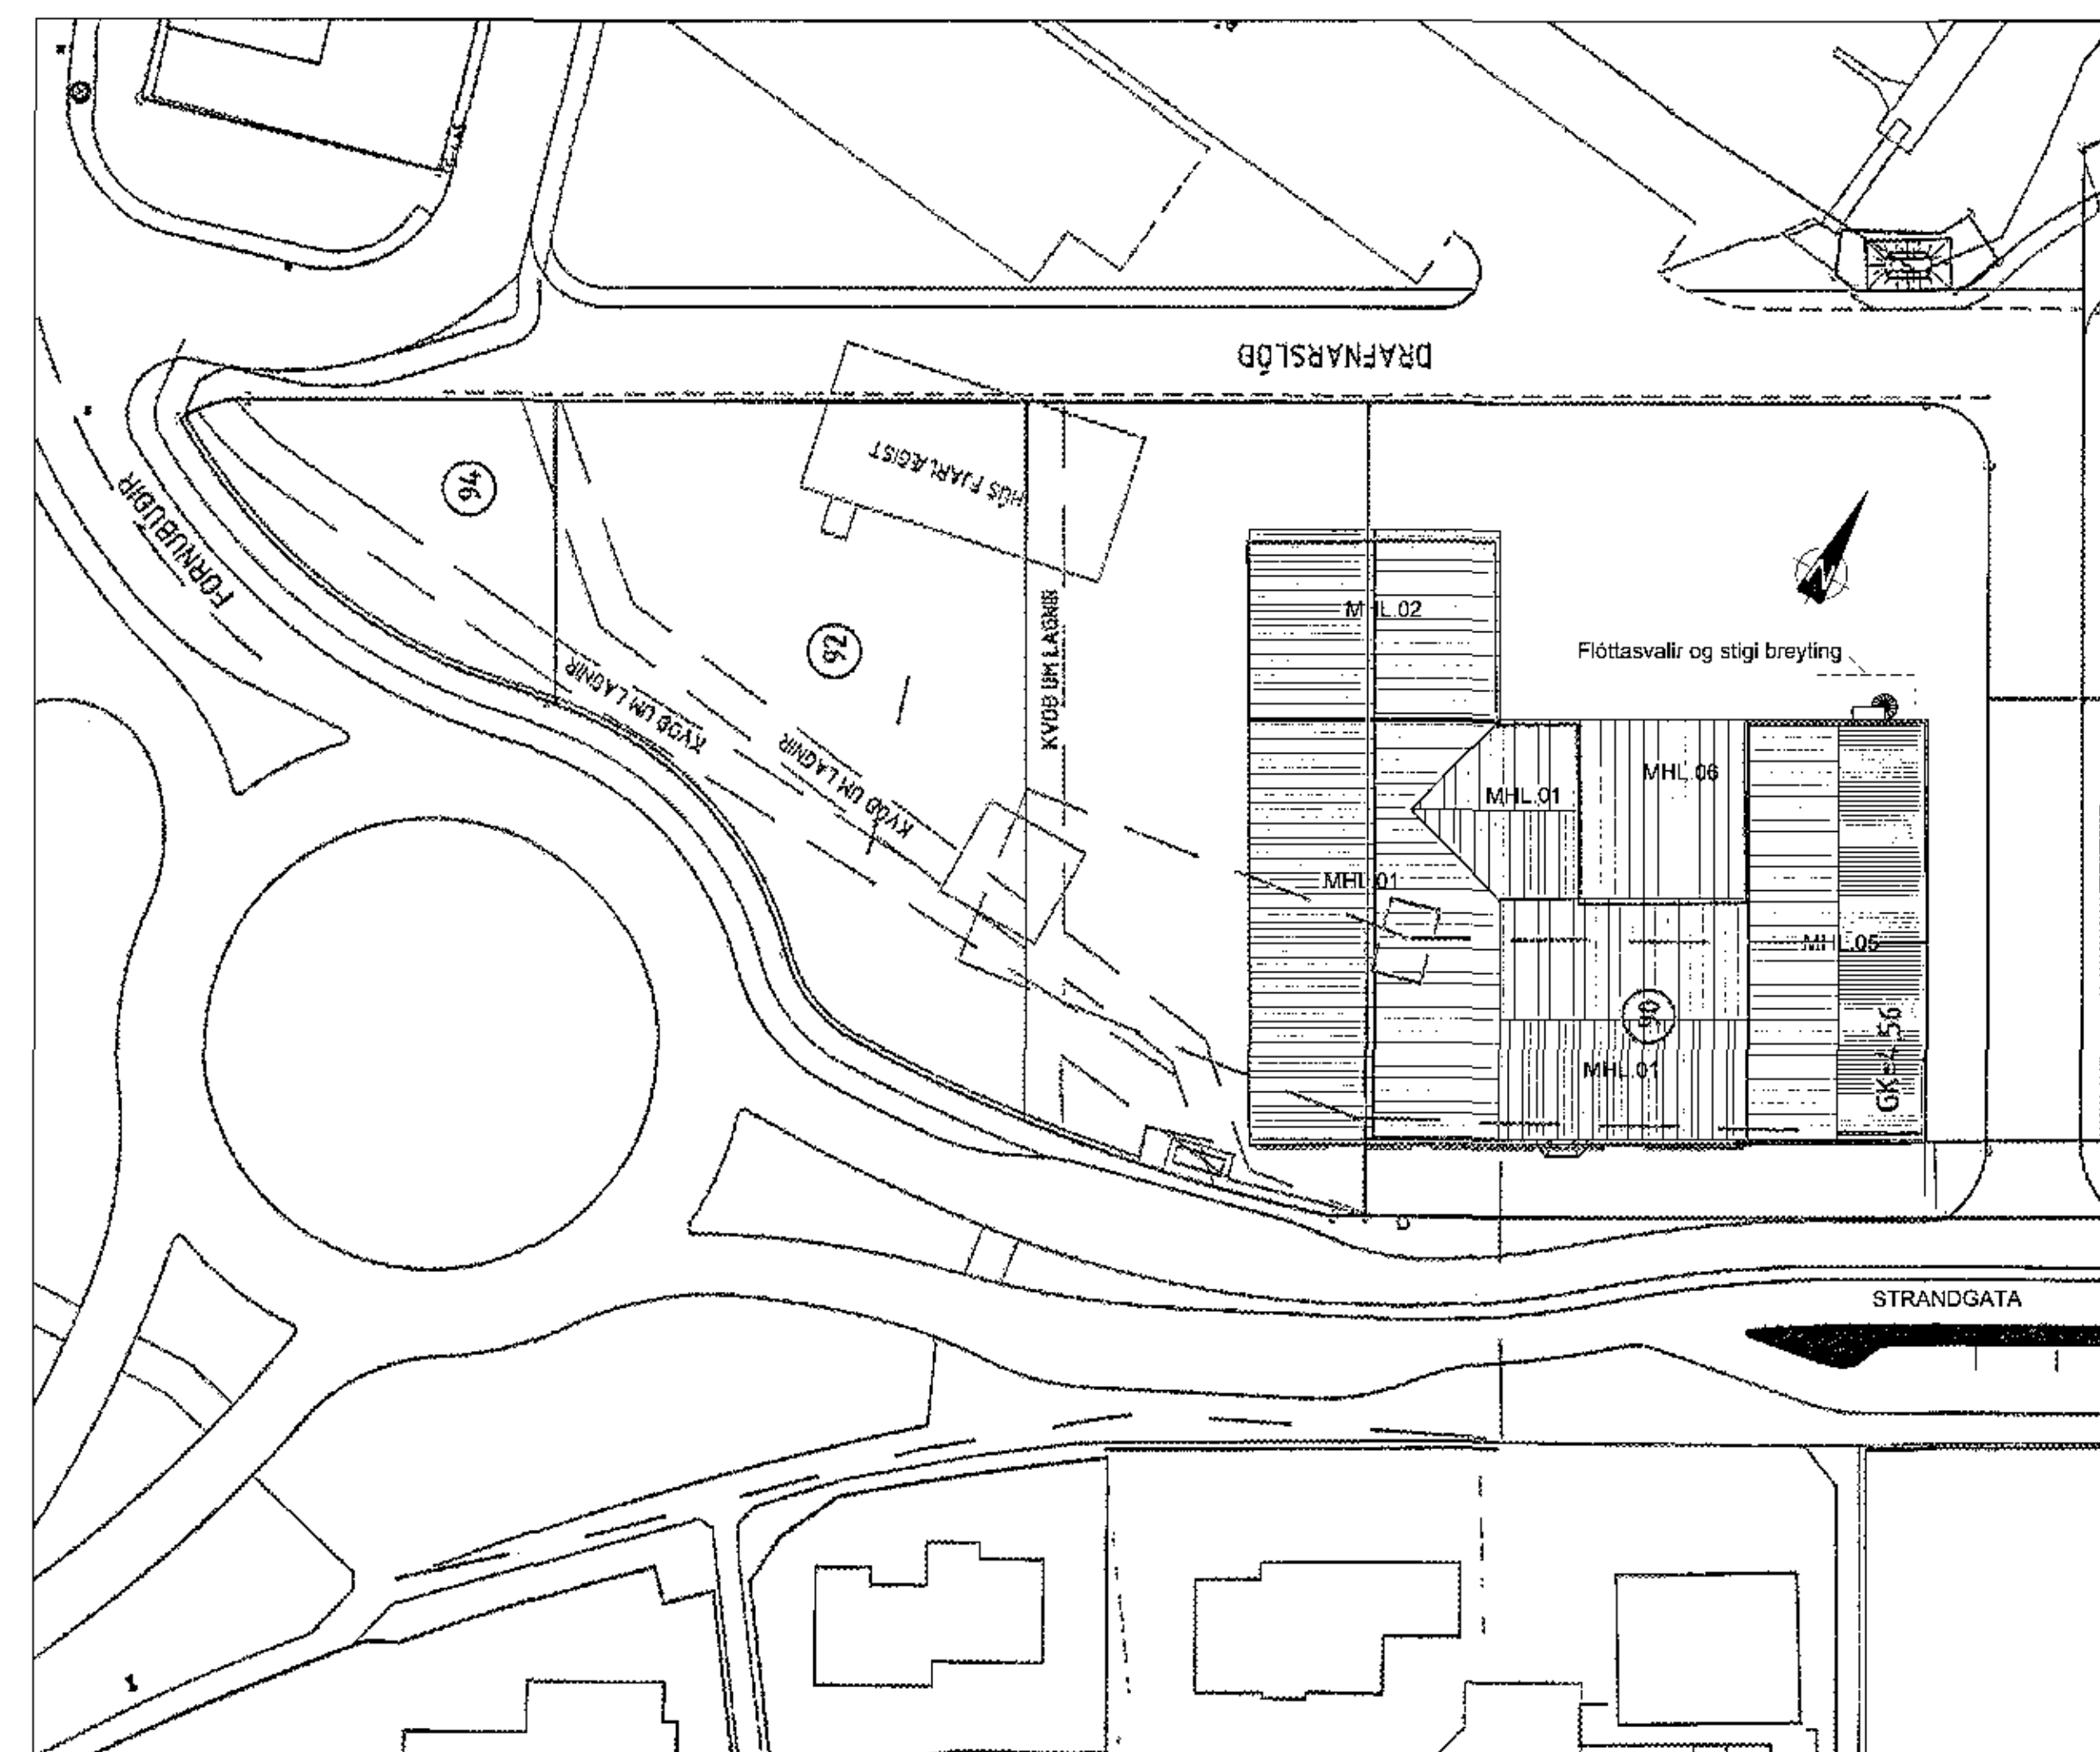

AFSTÖÐUMYND 1:500

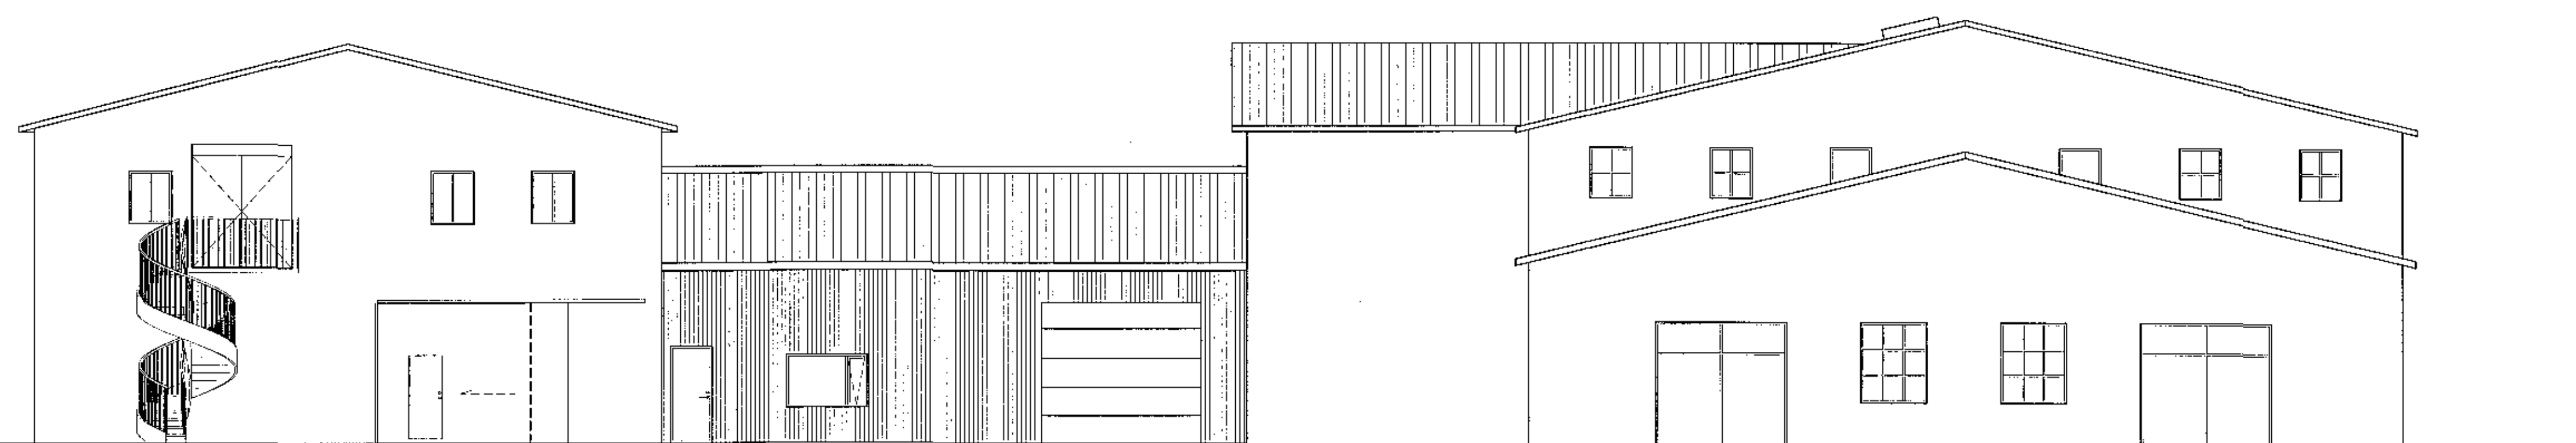

NORÐVESTURHLIÐ 1:100

**STRANDGATA 90, HAFNARFIRÐI**

Afstöðumynd og útlit

MKV: 1:100/500  
ÚTGÁFA DAGS: 09.03.17  
STOFN DAGS: 20.03.17  
TEKNAÐ: HS  
YFRIFARÐ: HS

**A103**

Hjörleifur Sigurbórsson  
Byggingafræðingur BSc

S: 863-2939  
hjollisig@simnet.is

*Hjörleifur Sigurbórsson*  
Vánabú og samneym KT: 221072-5029

