




ÁSYND TIL VESTURS

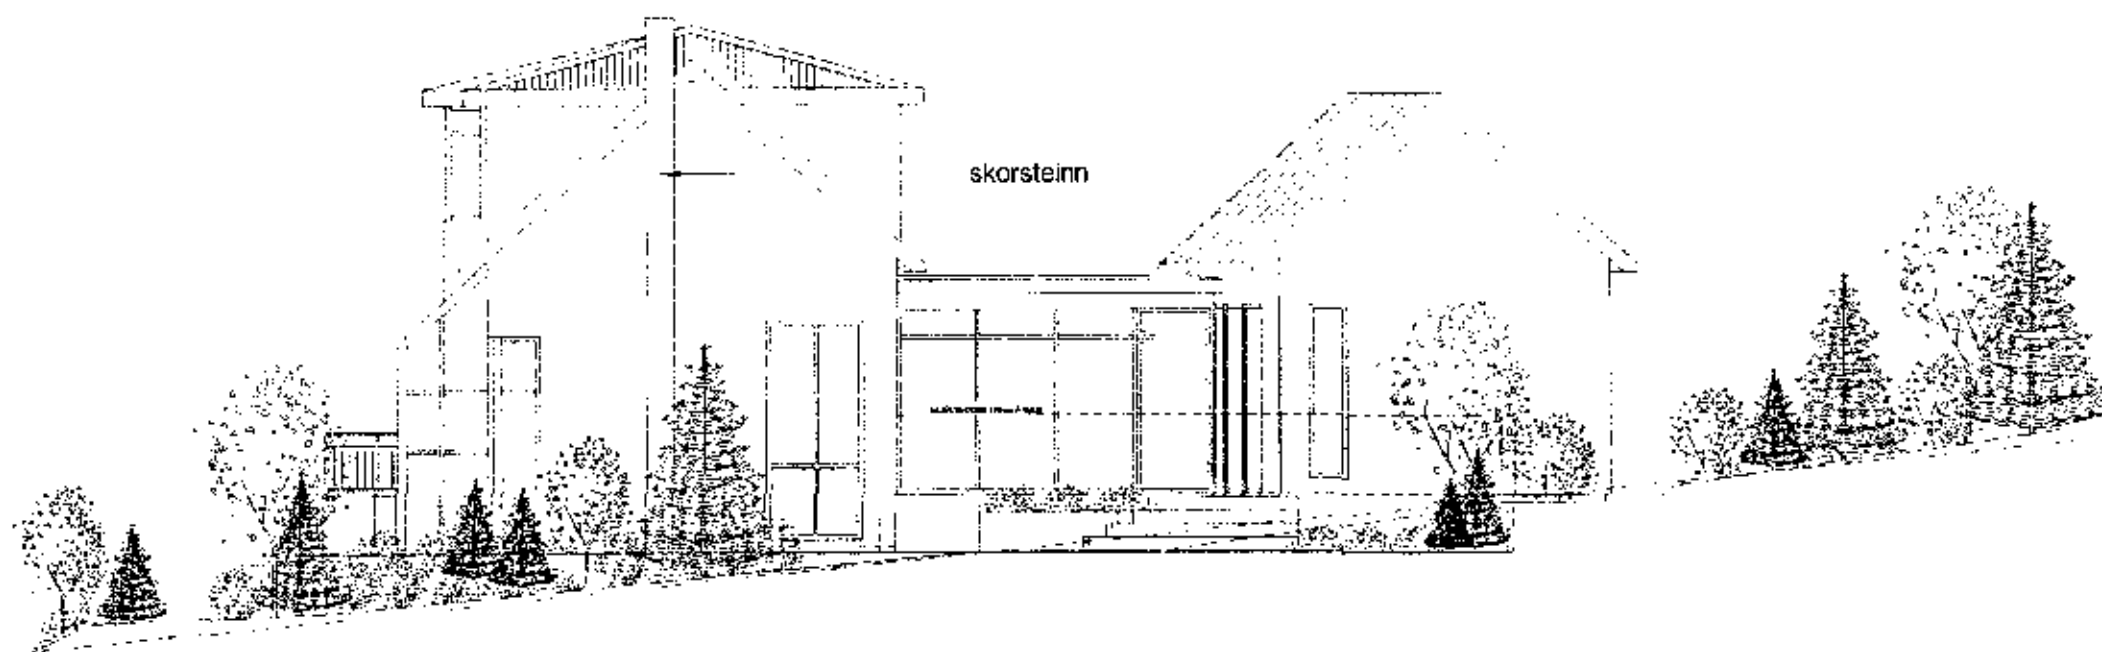

ÁSYND TIL SUÐURS

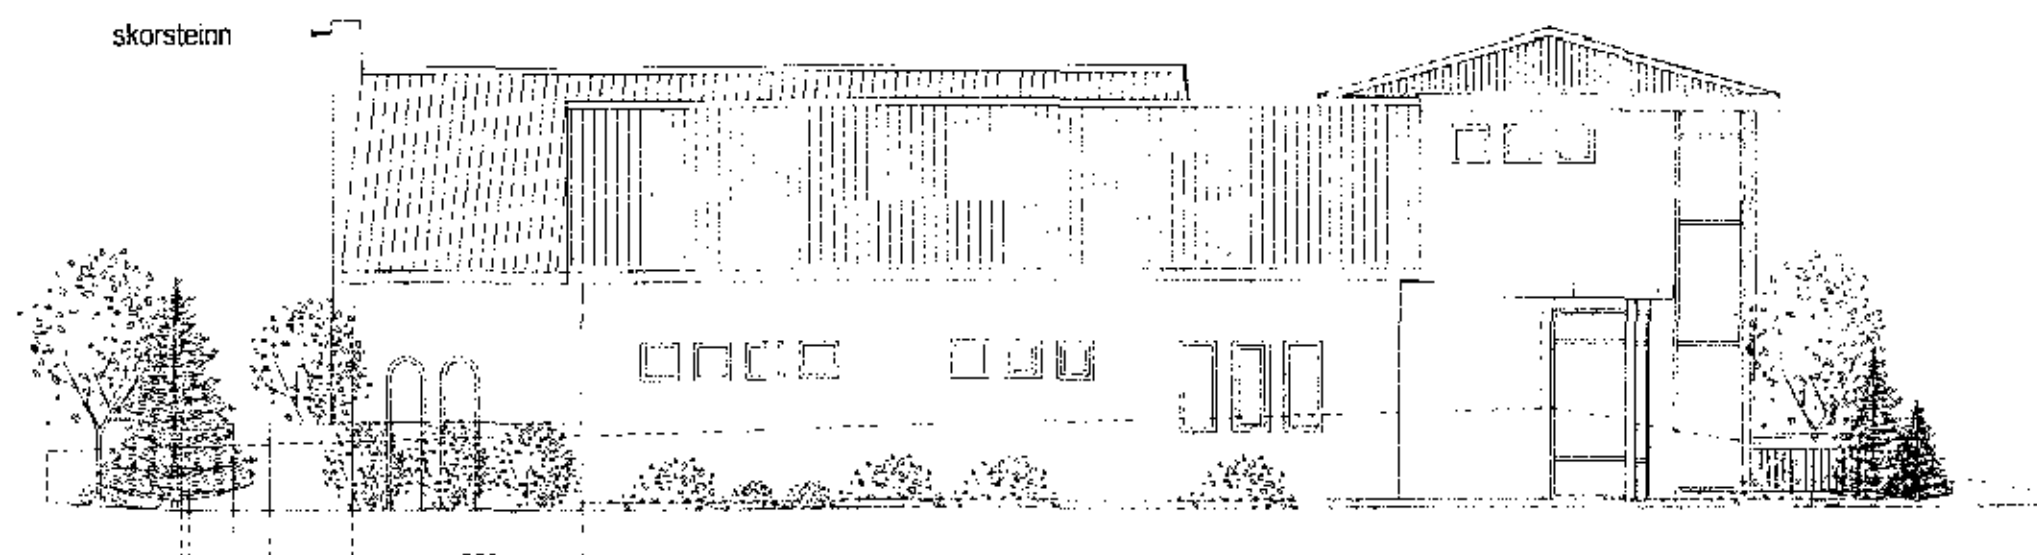

ÁSYND TIL AUSTURS

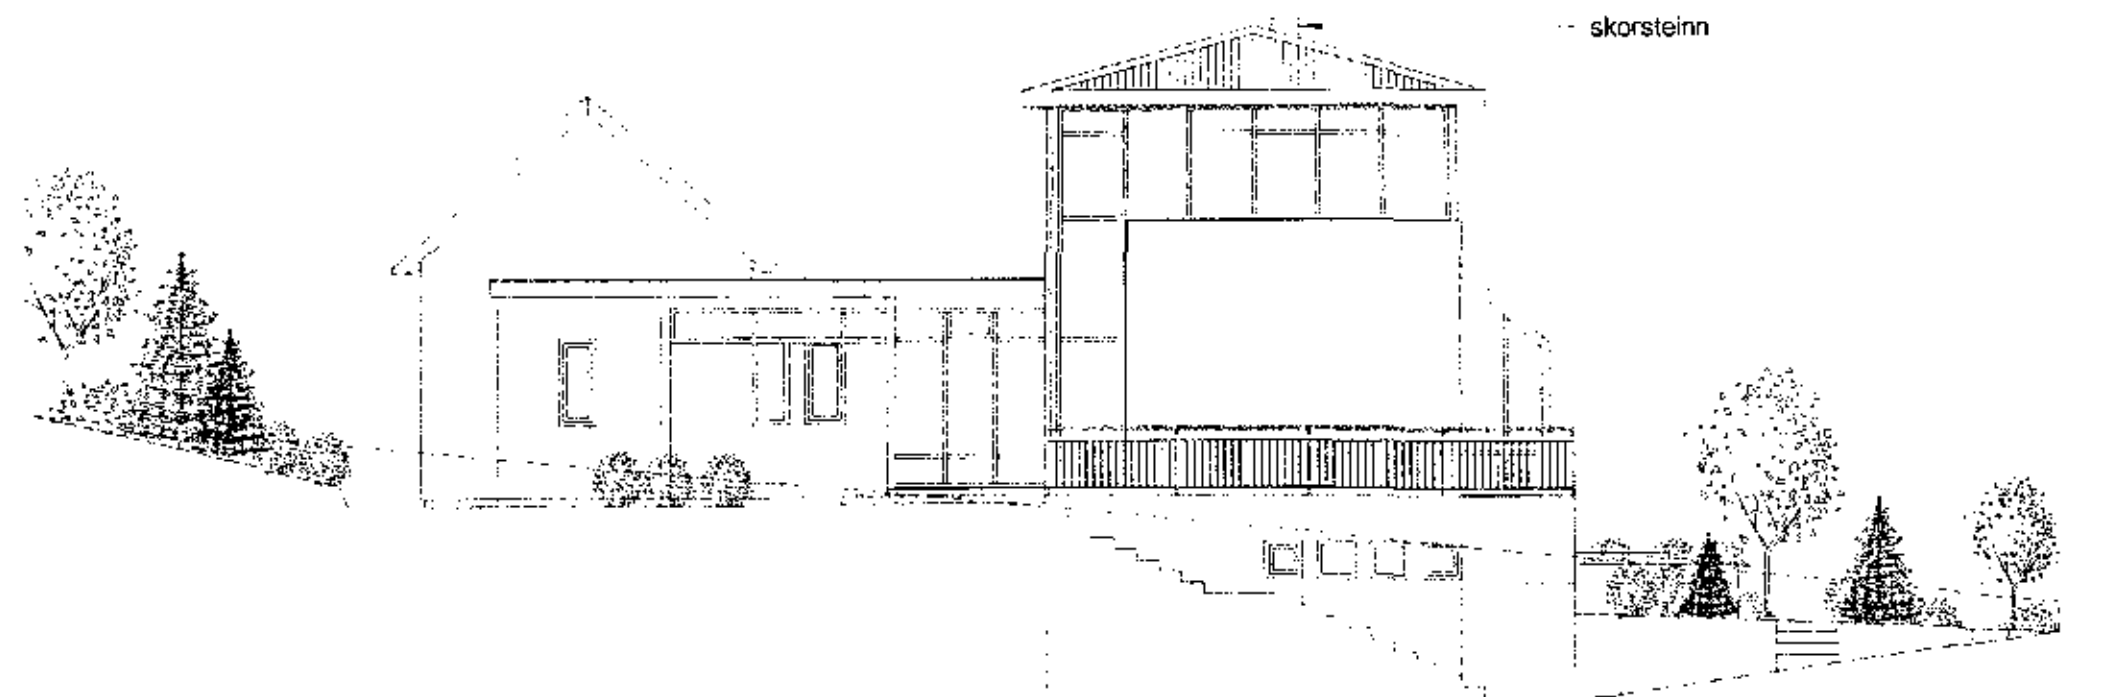

ÁSYND TIL NORÐURS

Samþykkt þann
08. nóv. 2017
Byggingatillittrúnn KB

Útg. Dags. Skýring Er af

Gríma arkitektar

Laugavegi 178 - 105 Reykjavík
S: 511-6777 / 897-3790
www.grimaark.is

Undirskrift hönnuðar

Sigríður Ólafsdóttir

Aðalhönnuður: Sigríður Ólafsdóttir arkitekt FAI - kt. 071070-6069
netfang: sigga@grimaark.is

Verkheit:

Erluás 21

Sveitarfélag:

Hafnarfjörður

Landnúmer: 186986

Staðgreinir: 1400-1-21300210

Aðaluppdráttur

Breyting - arinn og skorsteinn

Hannað af: SÓ

Matsliuti: 01

Teiknað af: SÓ

Mælikvarði: 1 : 100

Yfirfarið af: SÓ

Dagsetning: 31.10.2017

2017-10-14 A_1_Á_01

Verknúmer

Teikninganúmer

Els.

Útgáf

HÖNNUÐUR AÐKILUR SÉR ALLAN RÉTT Í TEIKNINGUM - FJÓLFÖLDUN CR / VD SKRIFLEGGU SAMÞYKKT

Vísuð: 31.10.2017 14:18:07
Útgáfunúmer: 1033117

Skra:

Gríma arkitektar