



MHL 01
1:100

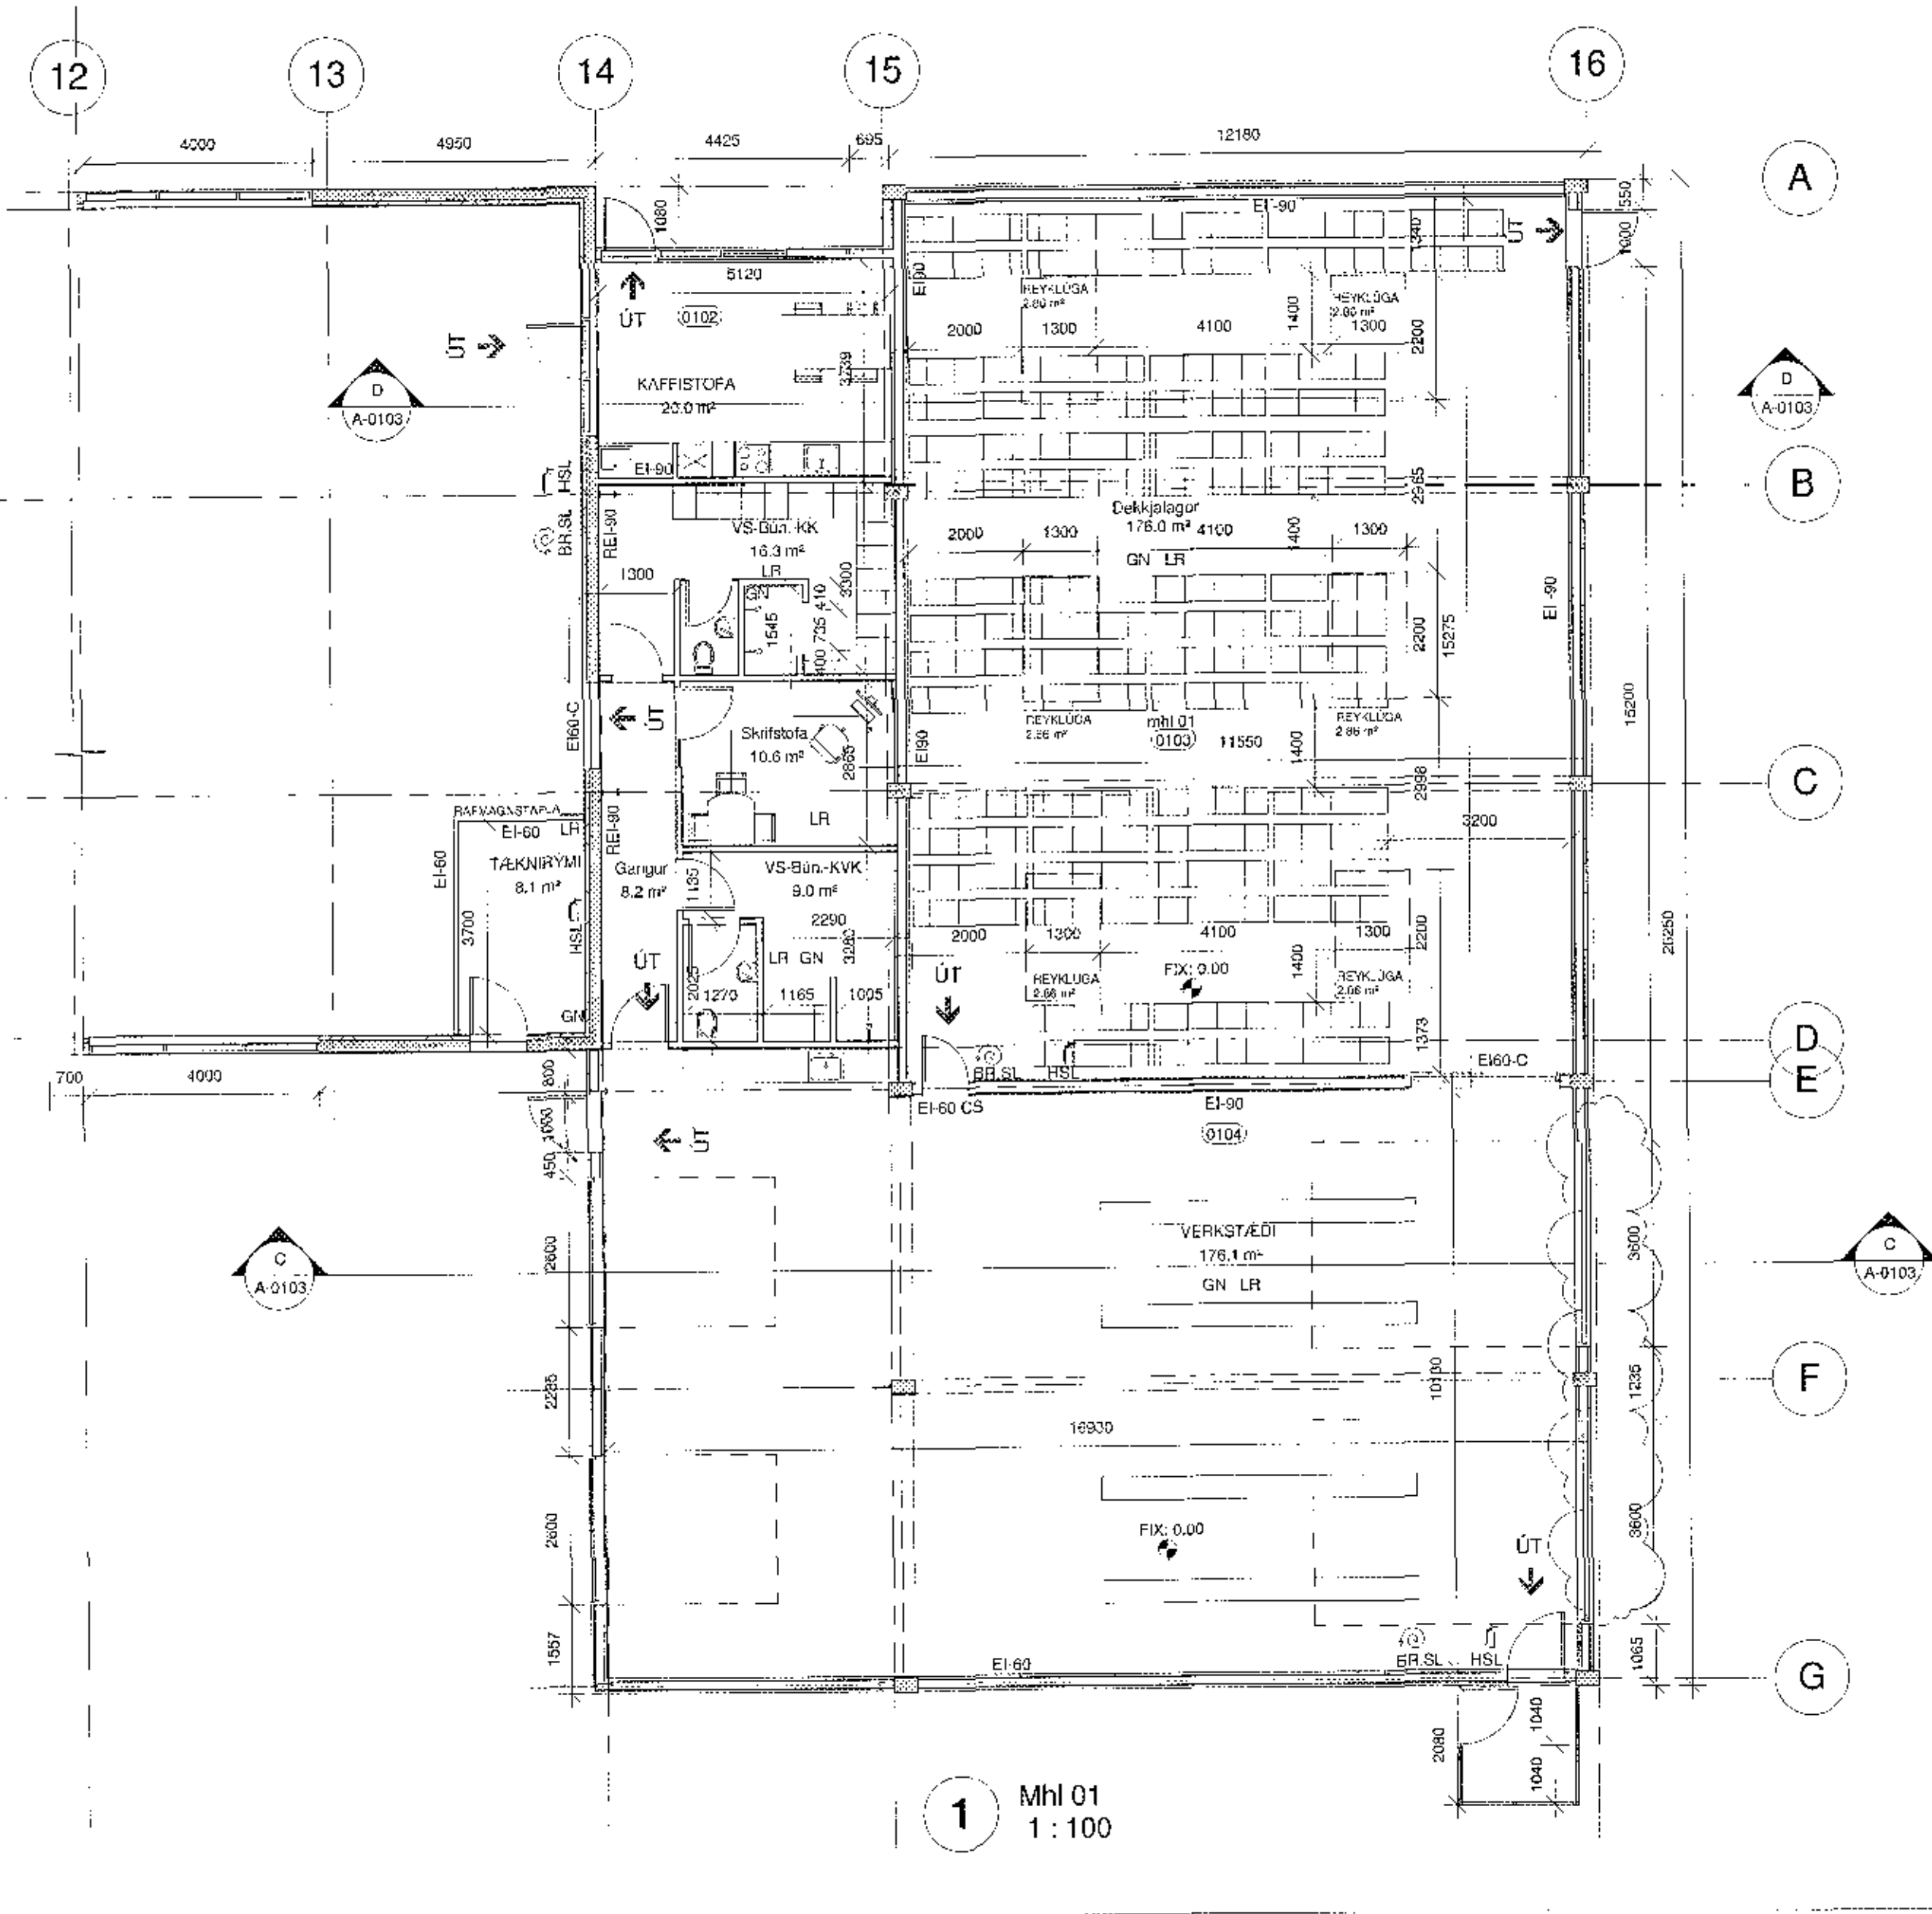

1 MHL 01
1:100

- Breytingar 24.02.2016:
- 1) Mhl 01: Milliöft fjærlægt og innra skipulagi breytt
 - 2) Staðsetningu salernis í móttöku breytt
- Breytingar 15.08.2017
- 1) Bætt við tveim lönaðarhurðum inná verkstæði 0104
 - 2) Mhl 01 klæddur að utan með bárustálslæðningu

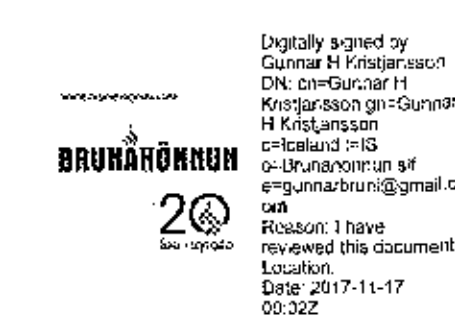

mansard
teiknistofa ehf
Suðurlandsbraut 30 - 108 Reykjavík
www.mansard.is / jonhrai@mansard.is
Kt.: 570394-2079 - s:862-7102

Verkhættí Dalshraun 5 - 220 Hafnarfirði

Efnik: Aðaluppdrættir mhl 01 Grunnmyndir	
Verkhúmer: A-15-03-02	Mkv.: 1:100
Tekn. nr.: A-0101	Dags: 15.06.2014
Hannað: JHH	Teiknað: JHH
Jón Hrafn Hlödversson byggingafræðingur BFI	
Kt.: 260562-6519	
Samþykkt:	

7.11.2017 14:15:41