




2 Norður
1:100

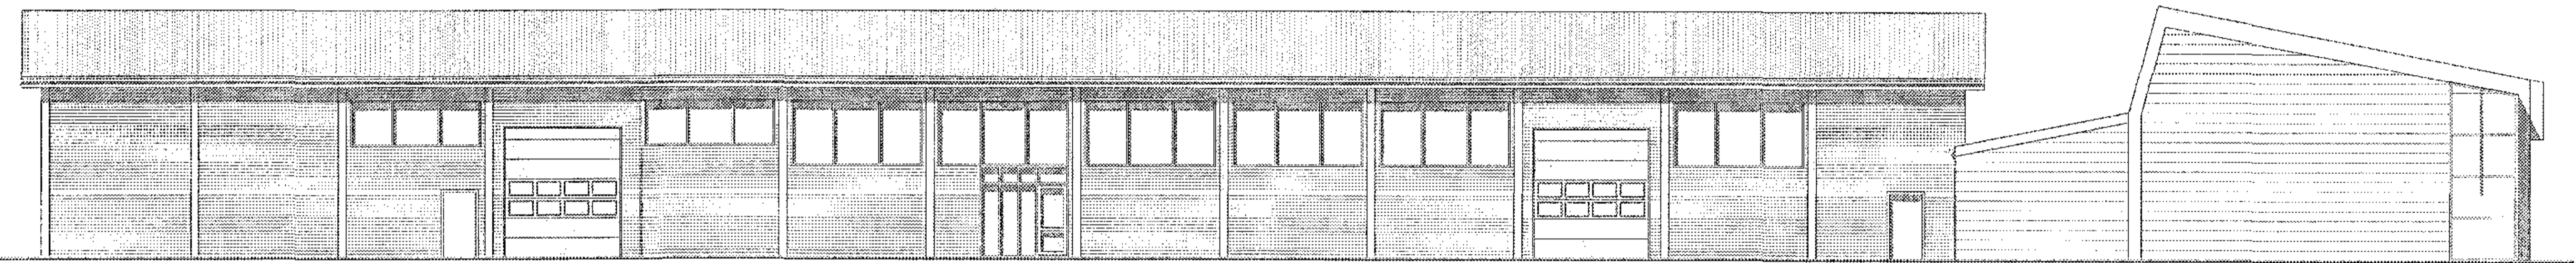

3 Suður
1:100

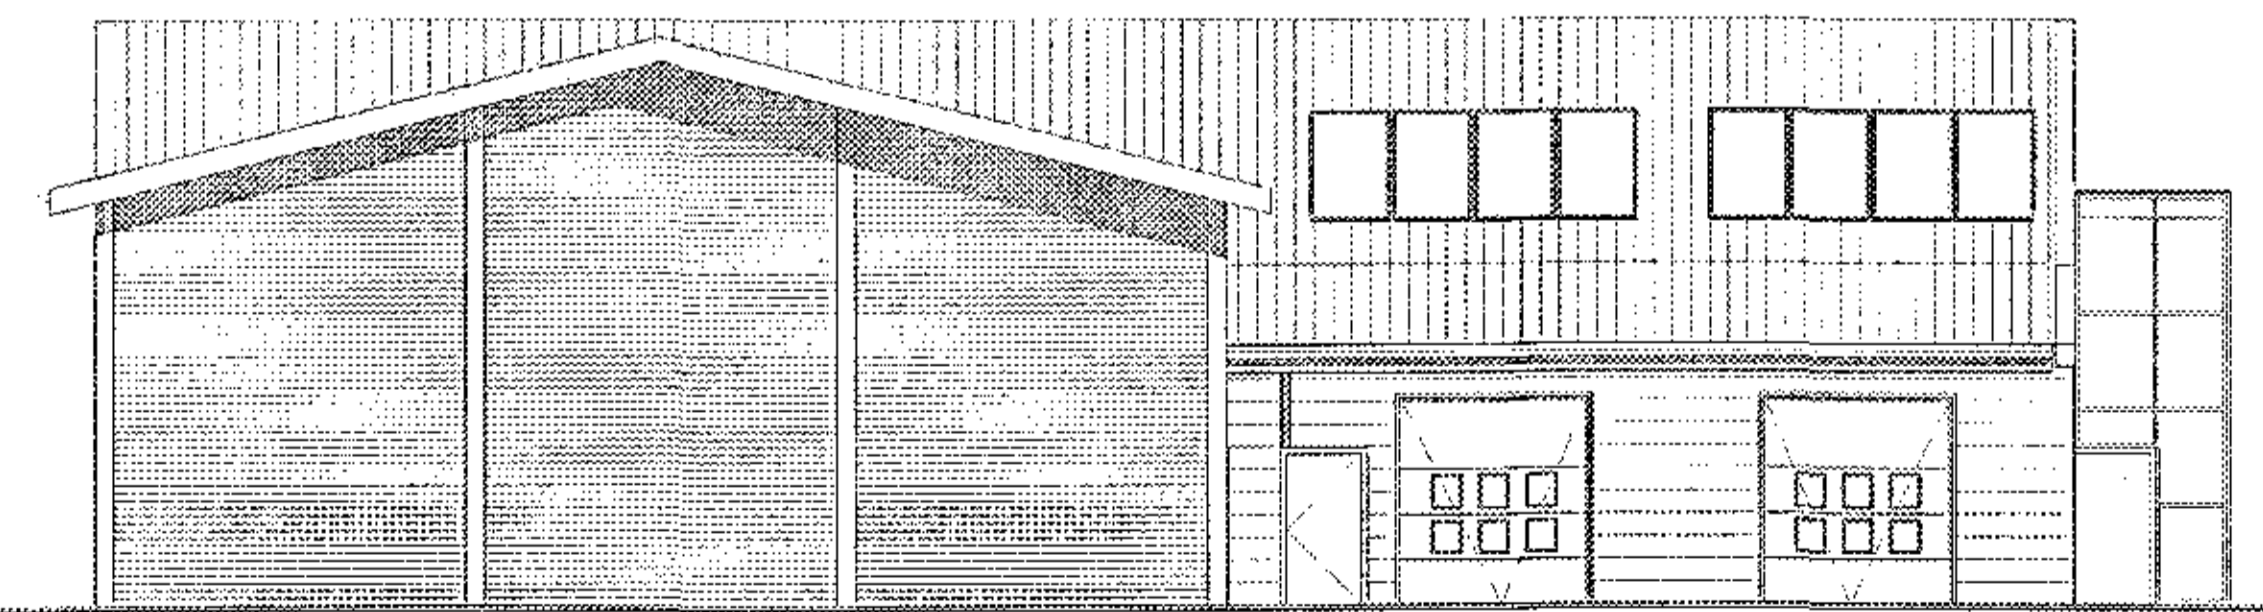

4 Vestur
1:100

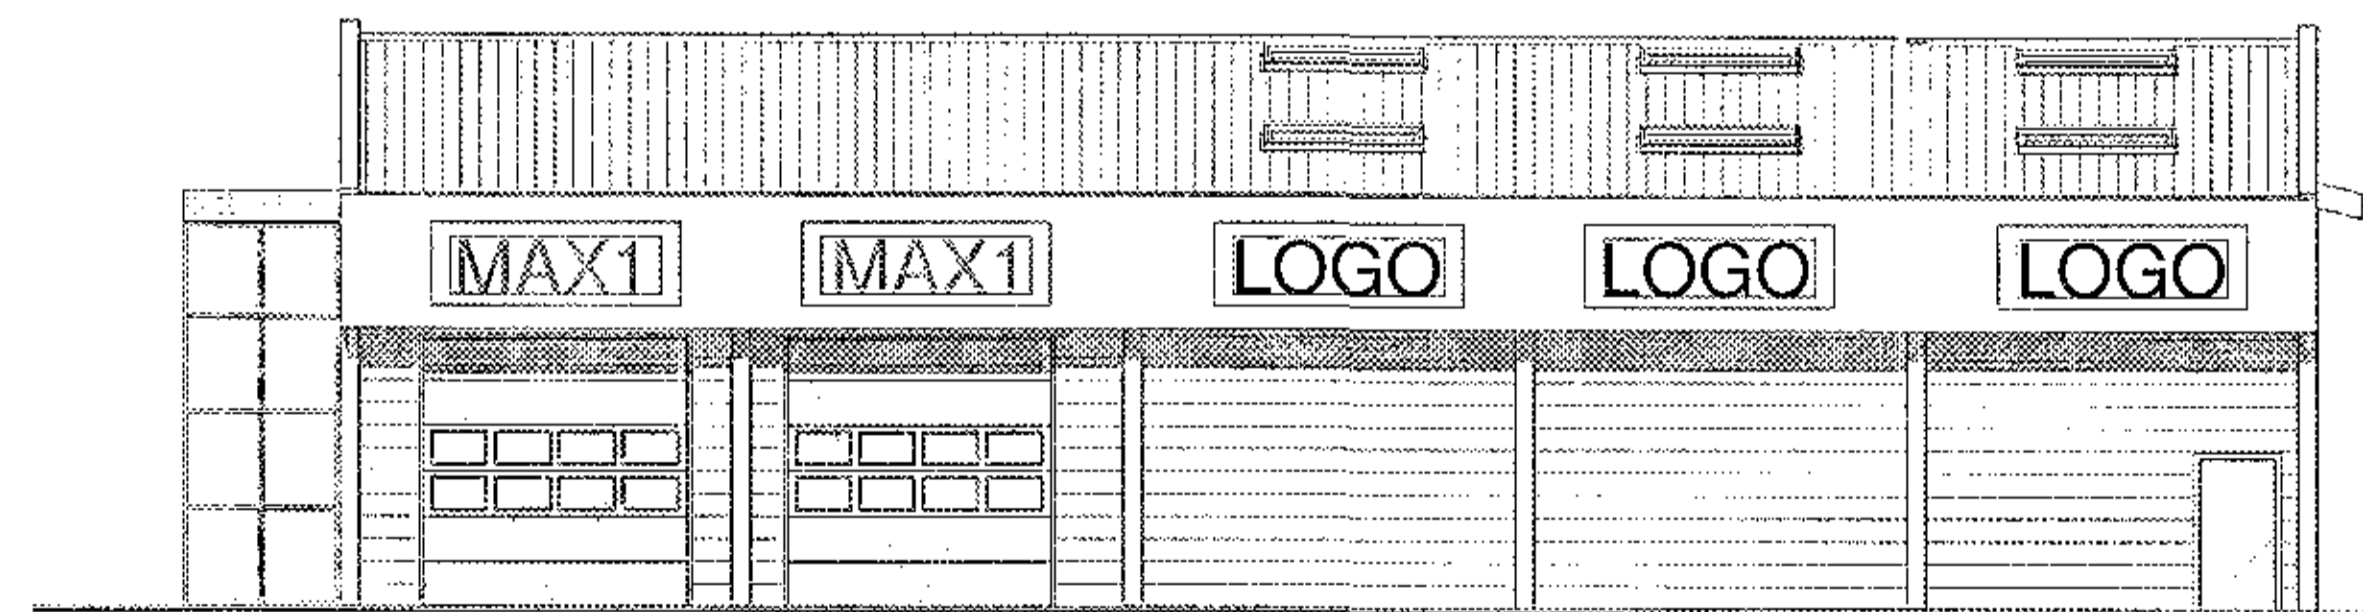

1 Austur
1:100

- Breytingar 24.02.2016:
- 1) mhl 01: Milliloft fjærlæggt og innra skipulagi breytt
 - 2) mhl 03: Staðsetningu salernis í mótiðku breytt
 - 3) Lóð: Komid fyrir bílastæðum við vestur enda mhl 03
- Breytingar 15.08.2017:
- 1) Bætt við tveim iðnaðarhurðum inná verkstaði 0104
 - 2) Gluggaskipan breytt
 - 3) Pakkantur austurhlíðar breikkaður / auglýsingaskilti.
 - 4) mhl 01 klæddur að utan með bærustálsklæðningu

mansard
teiknistofa ehf
Suðurlandsbraut 30 - 108 Reykjavík
www.mansard.is / jonhrafni@mansard.is
Kt.: 570394-2079 - s.882-7102

Verkheldi Dalshraun 5 - 220 Hafnarfirði

Ehli: Aðaluppdrættir mhl 01
Útli:

Verknúmer: A-15-03-02 Mkv.: 1:100

Teikn. nr.: A-0102 Dags.: 15.06.2014

Hannaab JHH Teiknaði JHH

Jón Hrafn Hlöðversson byggingarfræðingur BFI
Kt.: 260682-6519
Samþykkt:



Digitally signed by
Gunnar H. Kristjánsson
DN: cn=Gunnar H.
Kristjánsson, o=Kjartan
H. Kristjánsson, ou=Kjartan
H. Kristjánsson, email=
g.h.kristjan@kjartan.is, c
is

DRUNAHÖNNUN
20
Einn. I have reviewed
this document
Locally.
Date: 2017-11-17
08:22