


G= 79,90

G= 79,95

G= 79,94

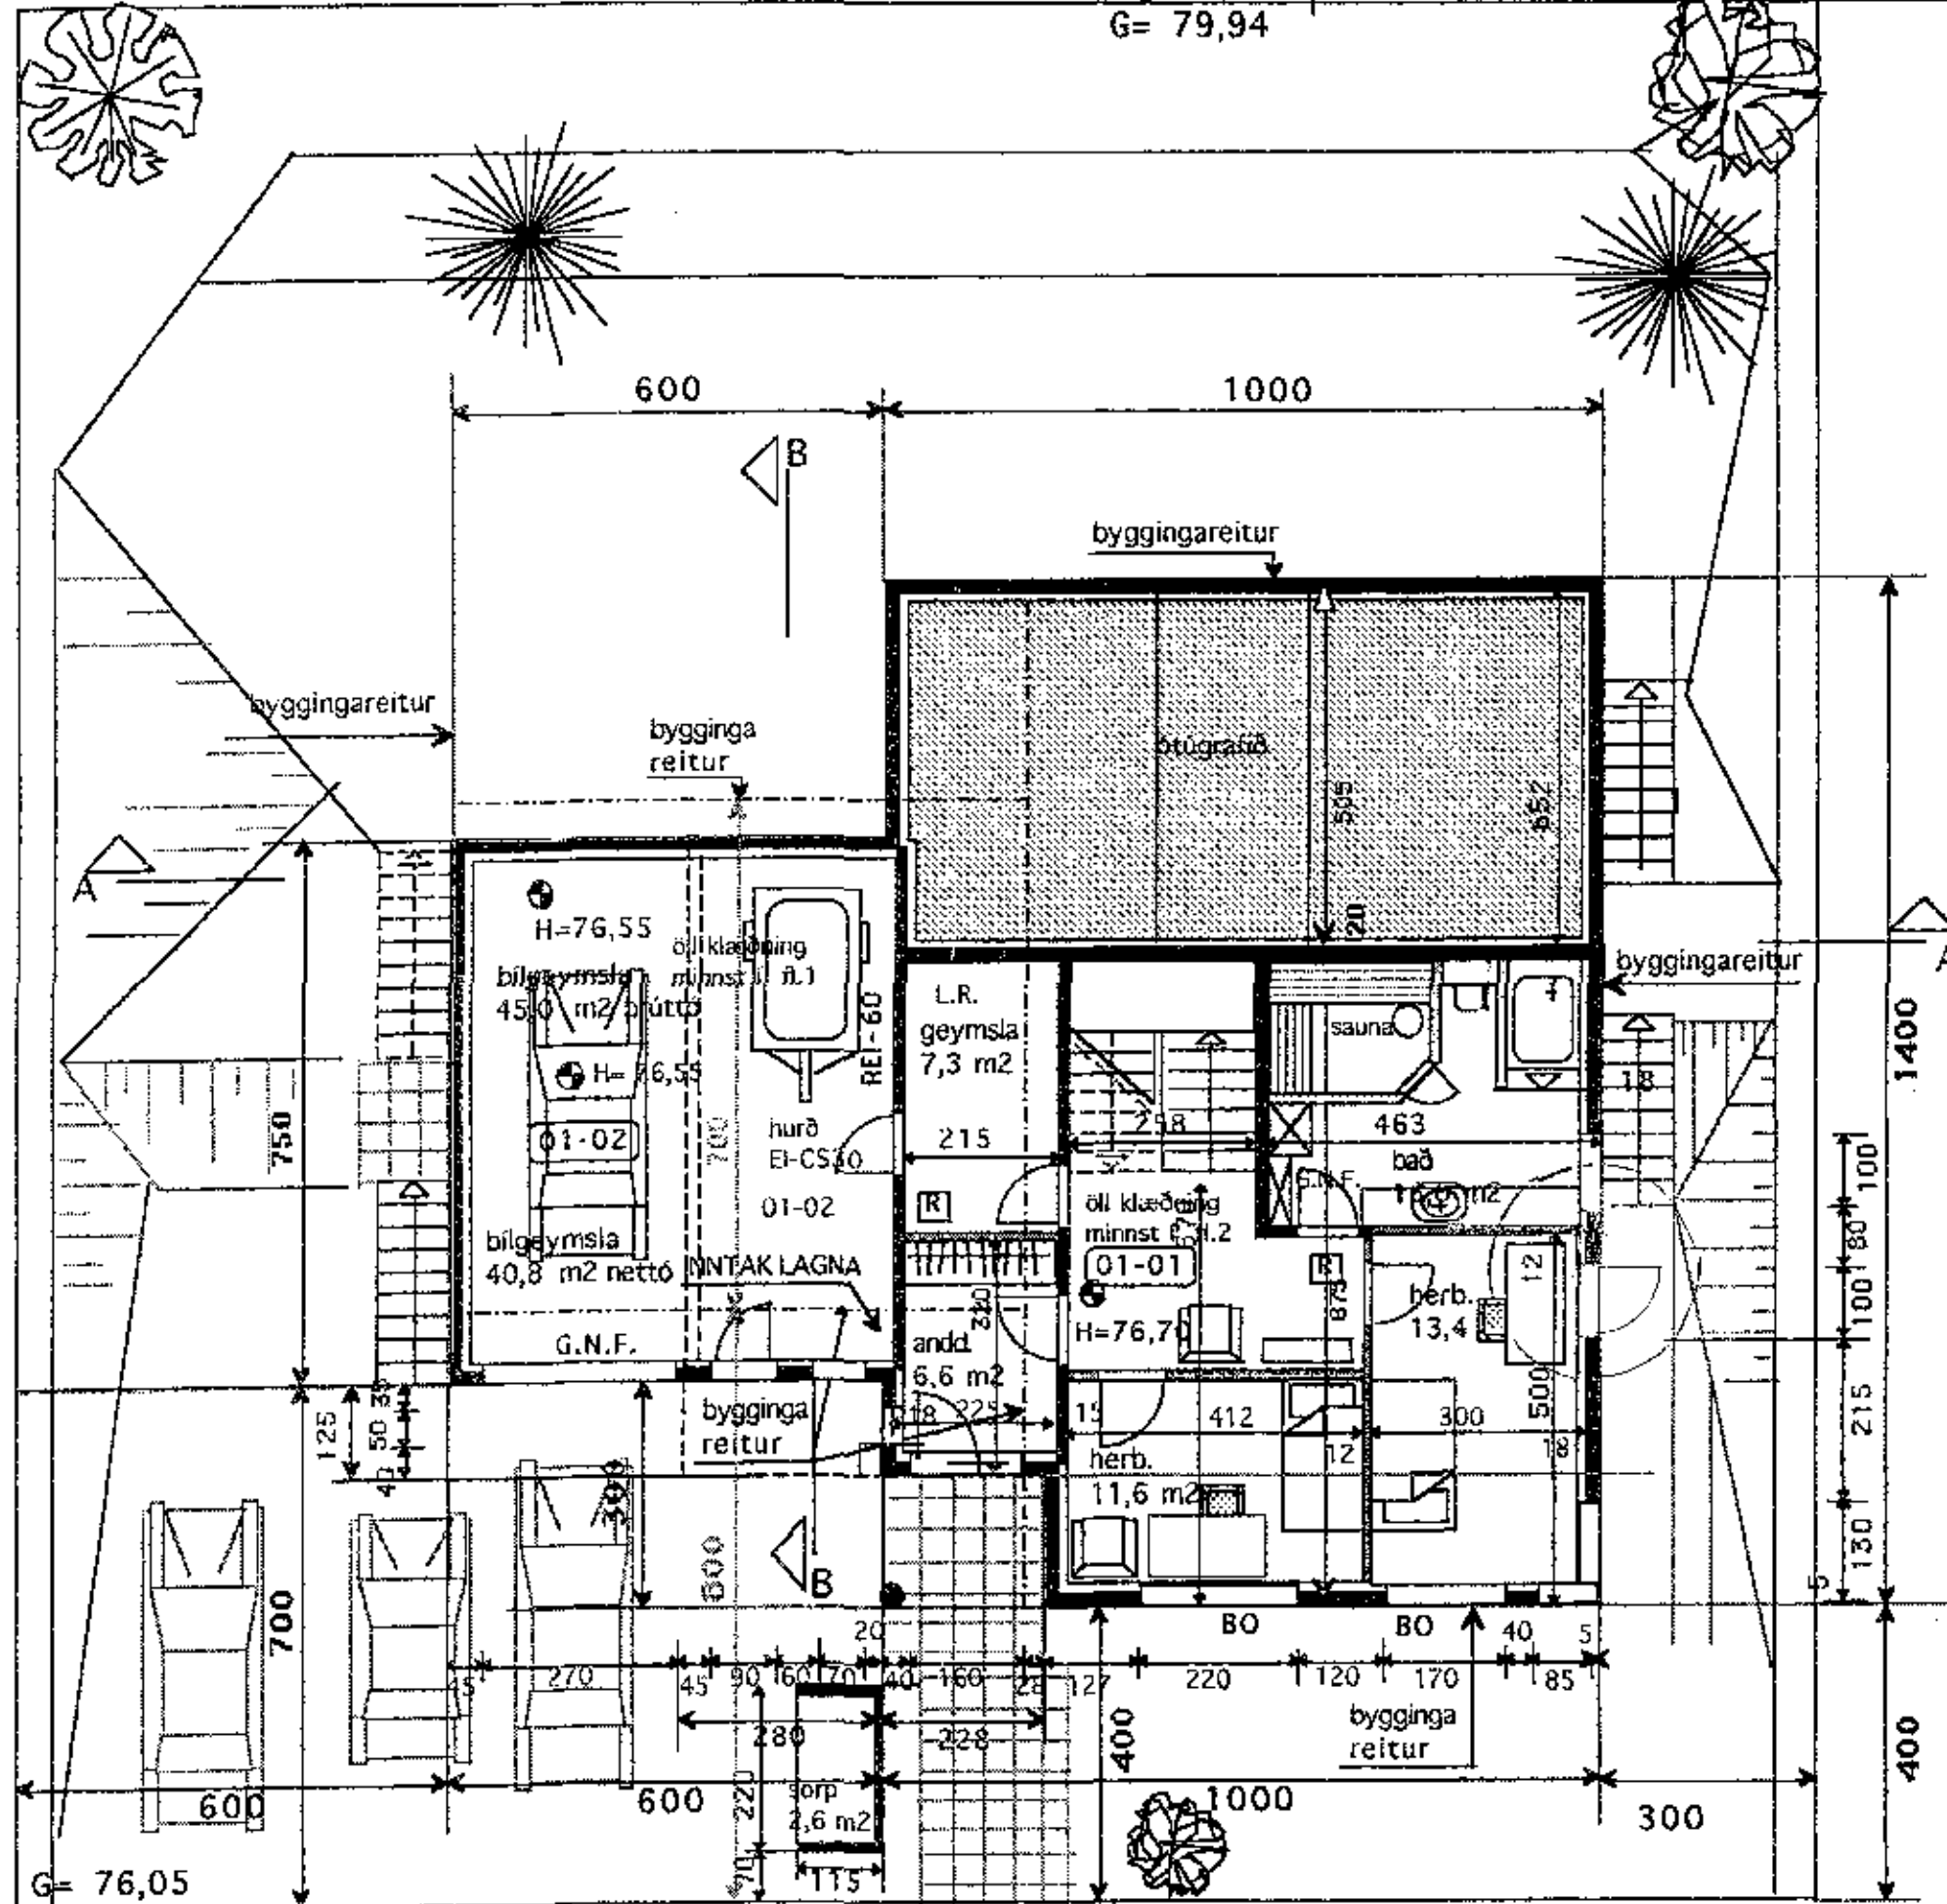


GRUNNMYND 1:100

Nánari málsetning sjá teikn V-1, V-2, V-3 1:50

G= 76,30


SVALARGÓLF

Steinsteyptar hellur 40 x40x 7 cm
 Sandur
 Frauðplasteinangrun .
 Glerfílt „Pakdúkur.Glerfílt.
 Þakeinangrun 50mm frauðplasteinangrun.
 Þakeinangrun 100mm frauðplasteinangrun.
 Rakavörn.Polypropýfílt. Staðsteypt loftplata.

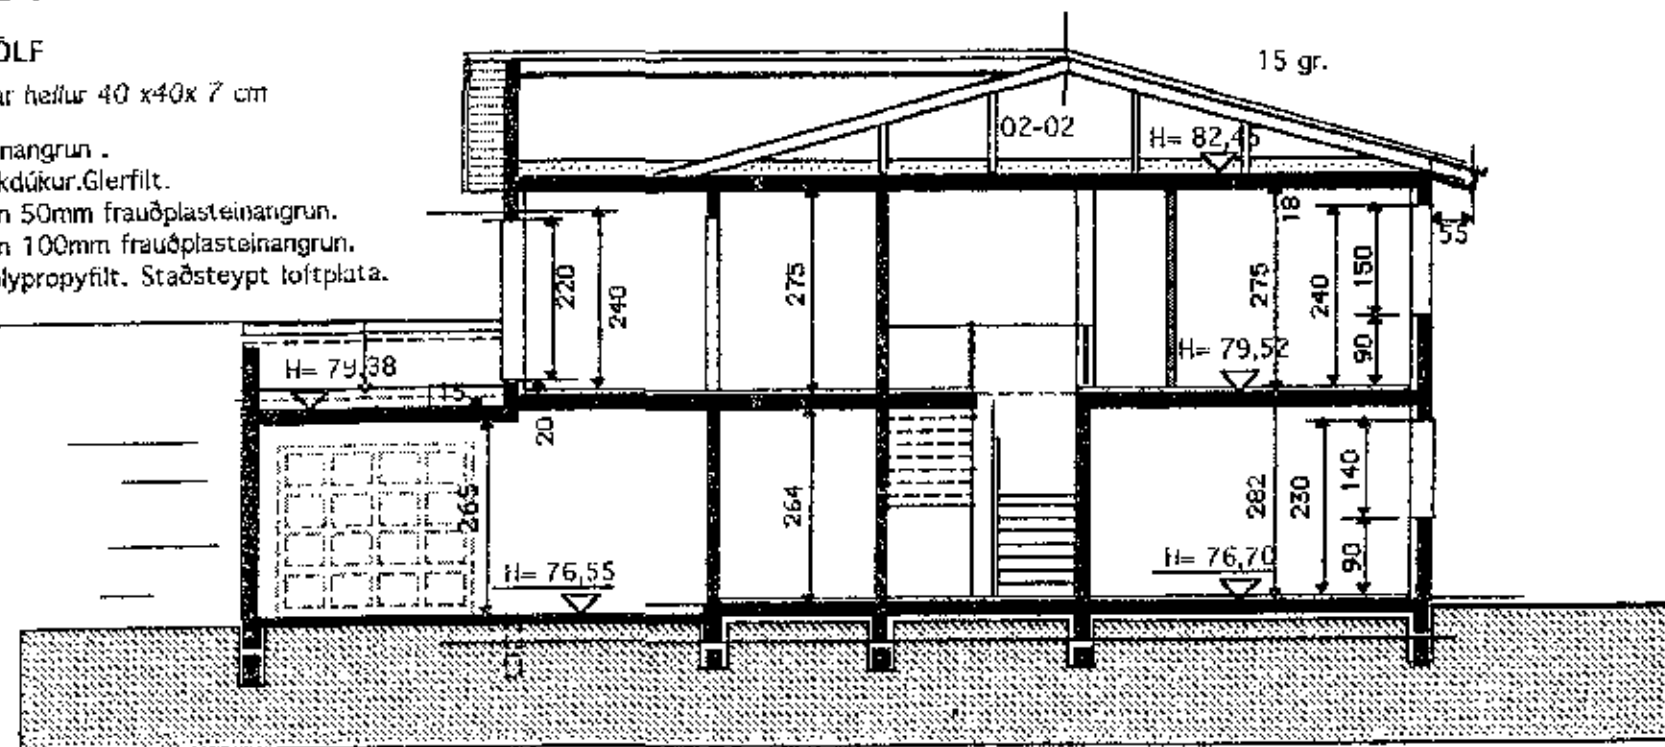

SNID A-A

15 tanx5.0 =134 cm+21 = 155 cm

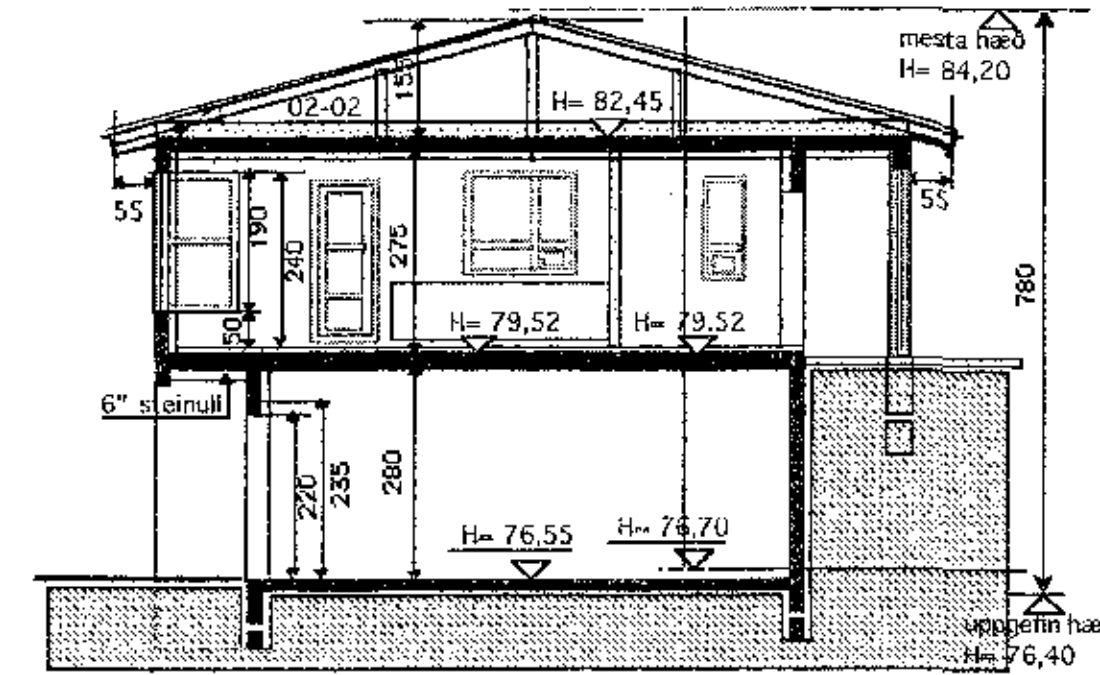

SNID B-B

Sambærkt plan

6. des. 2017

Byggingaráhrann

Byggingarlýsing

Sökkjar og gólfplata eru staðsteypt.
 Einangrun undir gólfplötu 3^o plasteinangrun.
 Úteggir eru staðsteyptir, einangraðir á hefðbundinn hátt með 4^o plasteinangrun að innan og múrhúðaðir. Að utan múrhúðað og að hluta hraunað.
 Öll loft efri hæðar eru staðsteypt 8" einangrun ofan á plötu. Stólað pak ofan á plötu, málmklæðning á paki.
 Öll klæðning innanhús minnst í fl. 2 og í bilgeymslu í fl. 1.
 Innveggir: málmstöðir klæddar með 12 mm spónarpl og gíspötum beggja megin. Rakapólið í votum rýmum. Vatnseld efni borin á vegg í votum rýmum. Gluggar eru úr timbir, gegnum fúavarðir. ALLT GLER ER K-GLER
 Gólfniðurfóli í votum rýmum með vask, vatn renni örugglega og óhindrað að niðurfalli.
 Litaval að utan í samráði við hönnuð.

Stærðir.

GRUNNFLÖTUR HÚSS M. BILG BRÚTTÓ 287,6 m².
 PAR AF BILGEYMSLA BRÚTTÓ 45,0 m²

Nýtingarhlutfall

LÖÐ NR. 41 = 650 m²
 GRUNNFLÖTUR HÚSA = 287,6 m²
 NÝTINGARHLUTFALL= 0,44

Könunartölur

U-gildi(W/m² K) T_i = > 18 C^o

Pak	0,2
Úteggir	0,4
léttir úteggir	
einangraðir í grind	0,3
Gluggar(karmar, gler, vegið m.t K-gler	2,0
Hurðir	3,0
Gólf á fyllingu	0,3
Úteggir vegið meðaltal	0,85
Allt gler er K-gler	

Breytt: 27. nóv. 2017
 Glugga á norð-vestur hlið 1. hæðar breytt í hurð.

TEIKNISTOFAN



Verkefni
 FURUÁS 41
 HAFNARFIRÐI

Heiti
 GRUNNMYND 1.HÆÐ-
 SKÝRINGAR -SNID

kvarði 1:100

verk.nr. 2017-G-121

dags. 6. MAÍ .2007

dags. 27. nóv. 2017

hönnun G. G.

teikn nr

teikn G. G.

A-1

Hringbraut 17 220 Hafnarfjörð
 s. 555-2020 FAX 555-2021
 Gísli G. Gunnarsson BHI kt. 020649-2409
 kvardi@kvardi.is

Gísli Gunnarsson