



SNEIÐING




SUVESTUR

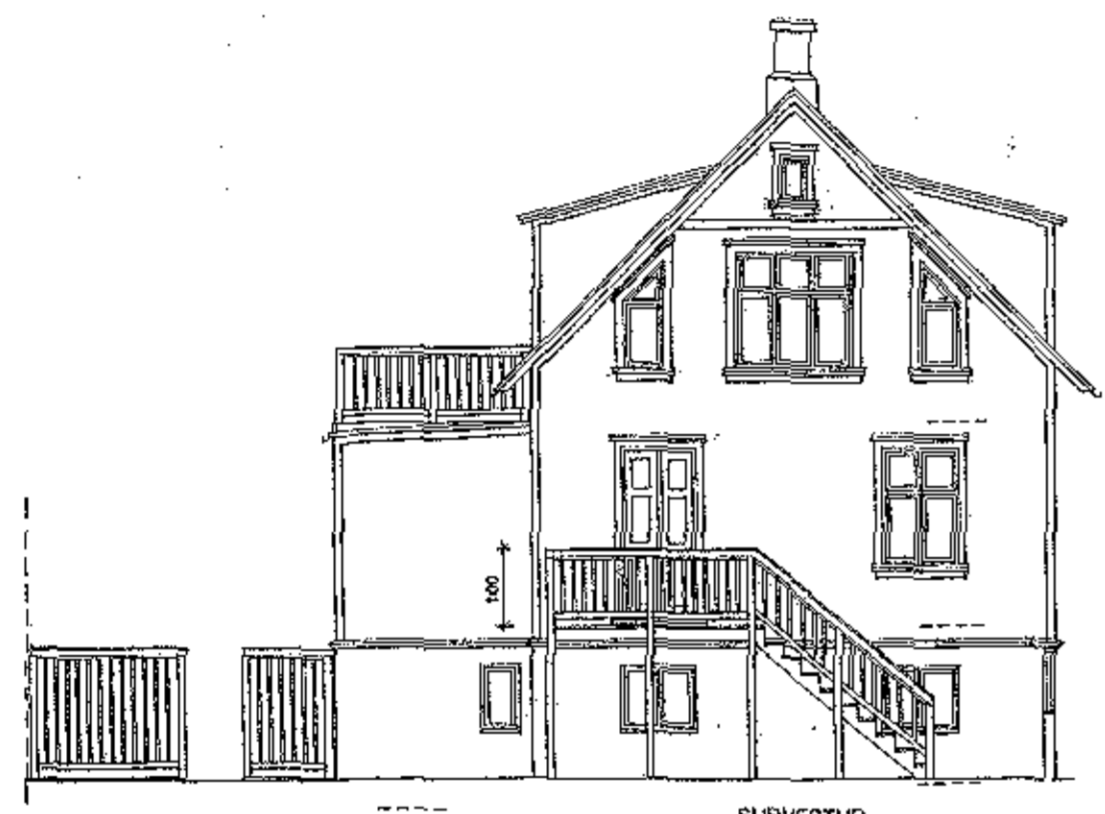

NORÐVESTUR

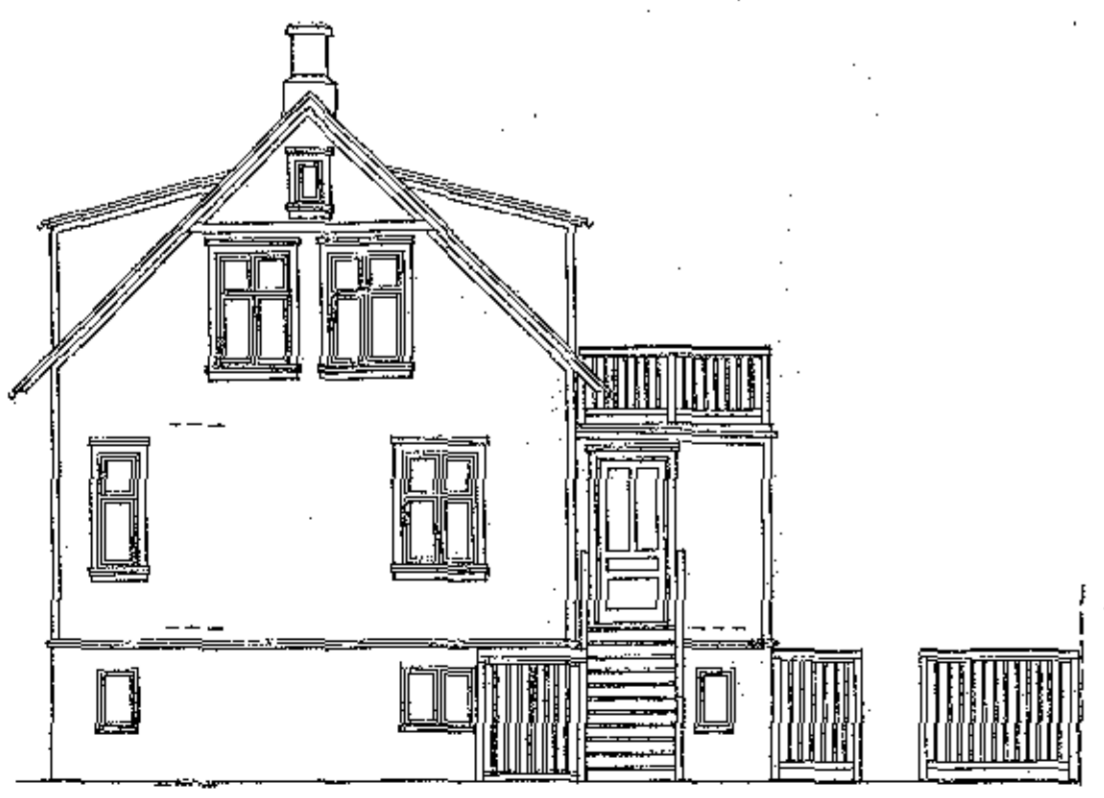

NORÐAUSTUR

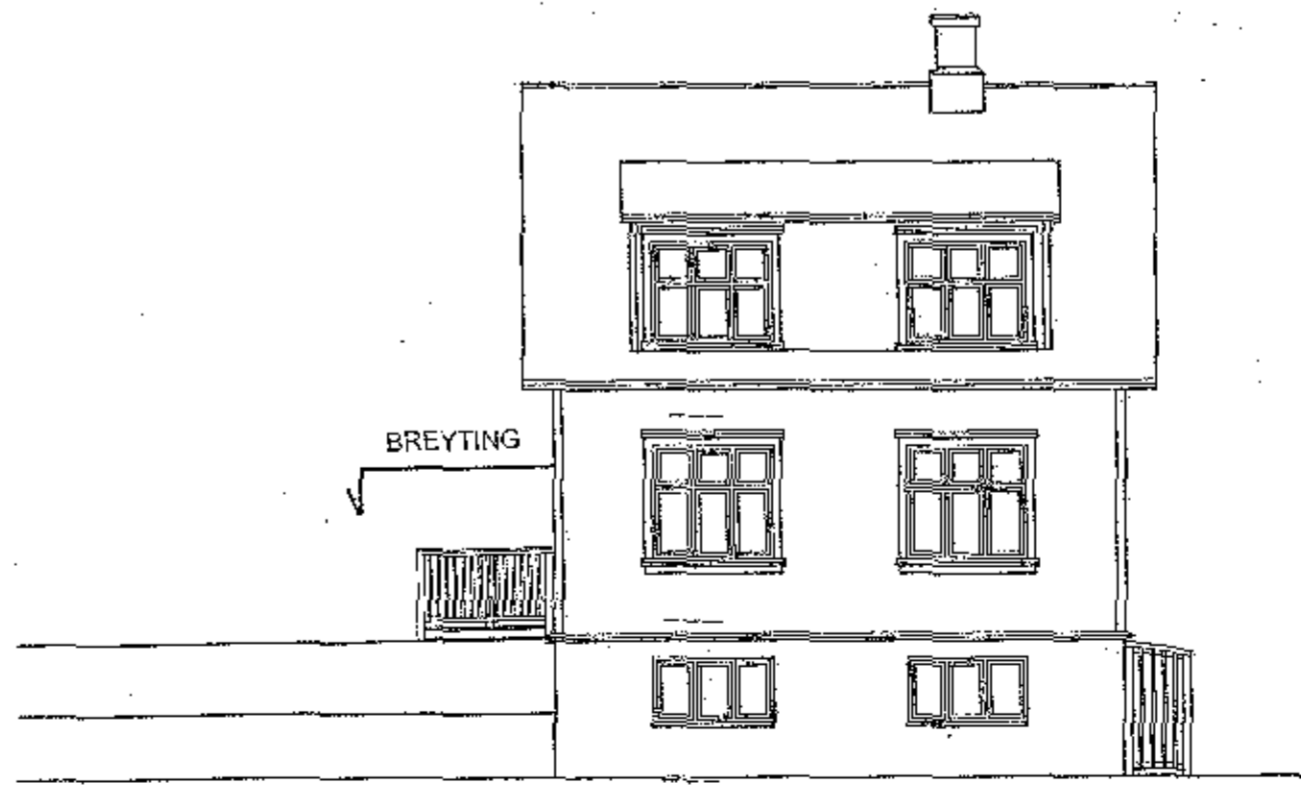

SUDAUSTUR

REYNDARTEIKNING

- B Útistigi teiknaður inn 04.06.17
- A Breyting á útistiga 14.08.11

**NORÐURBRAUT 1, HAFNARFIRÐI**  
 Viðbygging og endurbætur 25.08.11  
 Sneiðing og útlit 1:100

*Olof Flygenring*



Olof Flygenring ark. fai  
 kt. 1100955-4669  
 sími 552 7873 / 845 7873  
 tolo.flygenring@gmail.com