


Samþykkt þann
29. nóv. 2017
Byggingisfulltréinn í VVFirði

Úr Gildi

C = 33.10

G = 34.13

F = 1052,2 m²

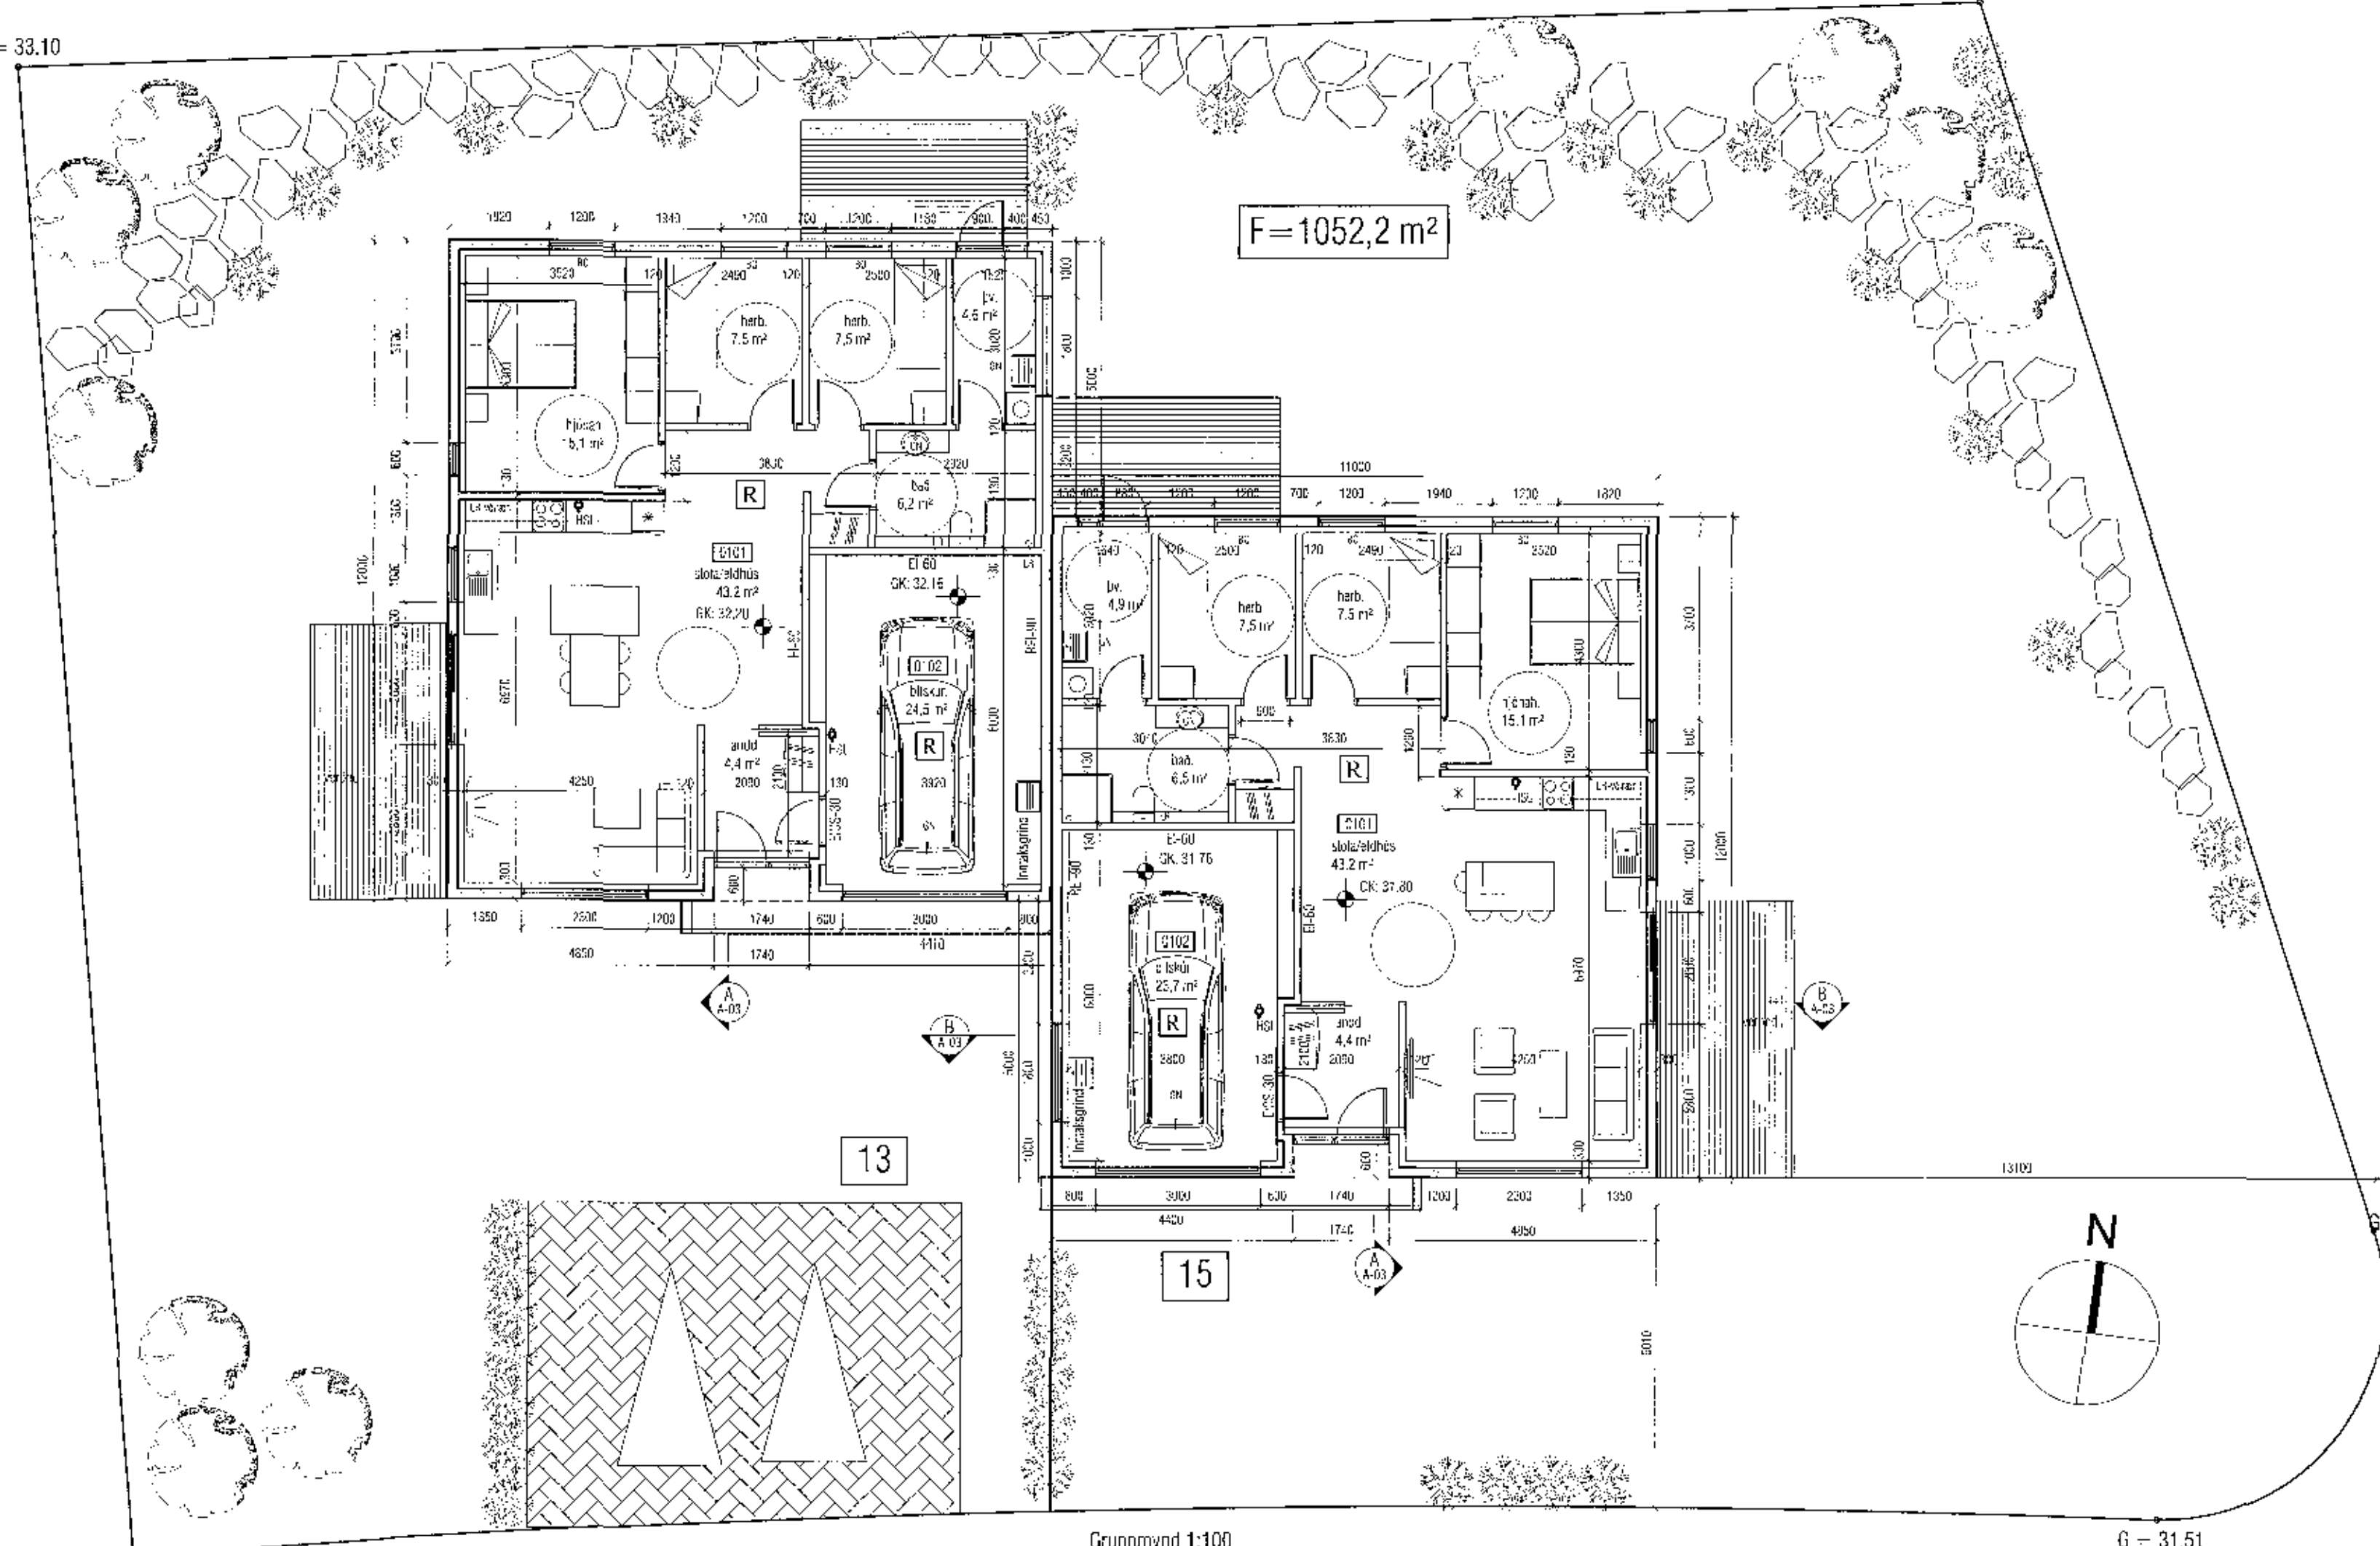

G = 31.72

Grunnmynd 1:100

G = 31.51

Breyting 08.12.2017
LR sett í bílskúr hús 13 og eldhús.

VEKTOR - hönnun og ráðgjöf - Síðumúla 3, 108 Rvk. s: 554-6650 / 897-5363		Sigurður Halsteinnsson byggingstæknifræðingur NÚ 330658-7749 email: sigurdur@vektor.is	Malarskarð 13-15, HAFNARFIRÐI GRUNNMYND
Tölur: SH Capstung: 24.11.2017	Tölur: MA Málkerandi: 1/100 Fjöldi: A-02	Br: _____ Lýsing: _____ Br: _____ Lýsing: _____	Tölur: _____ Capstung: _____