

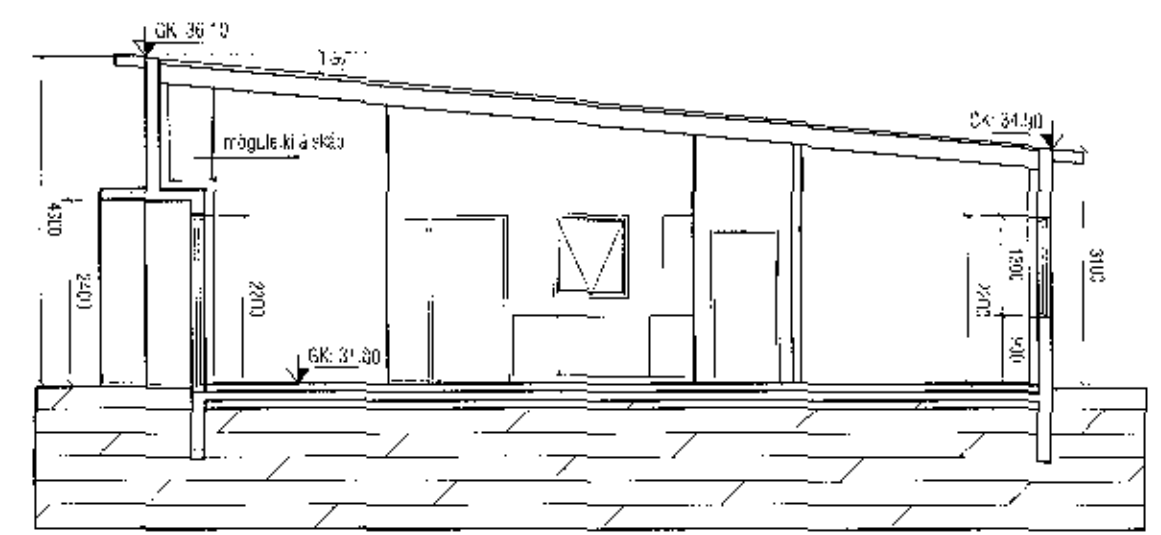
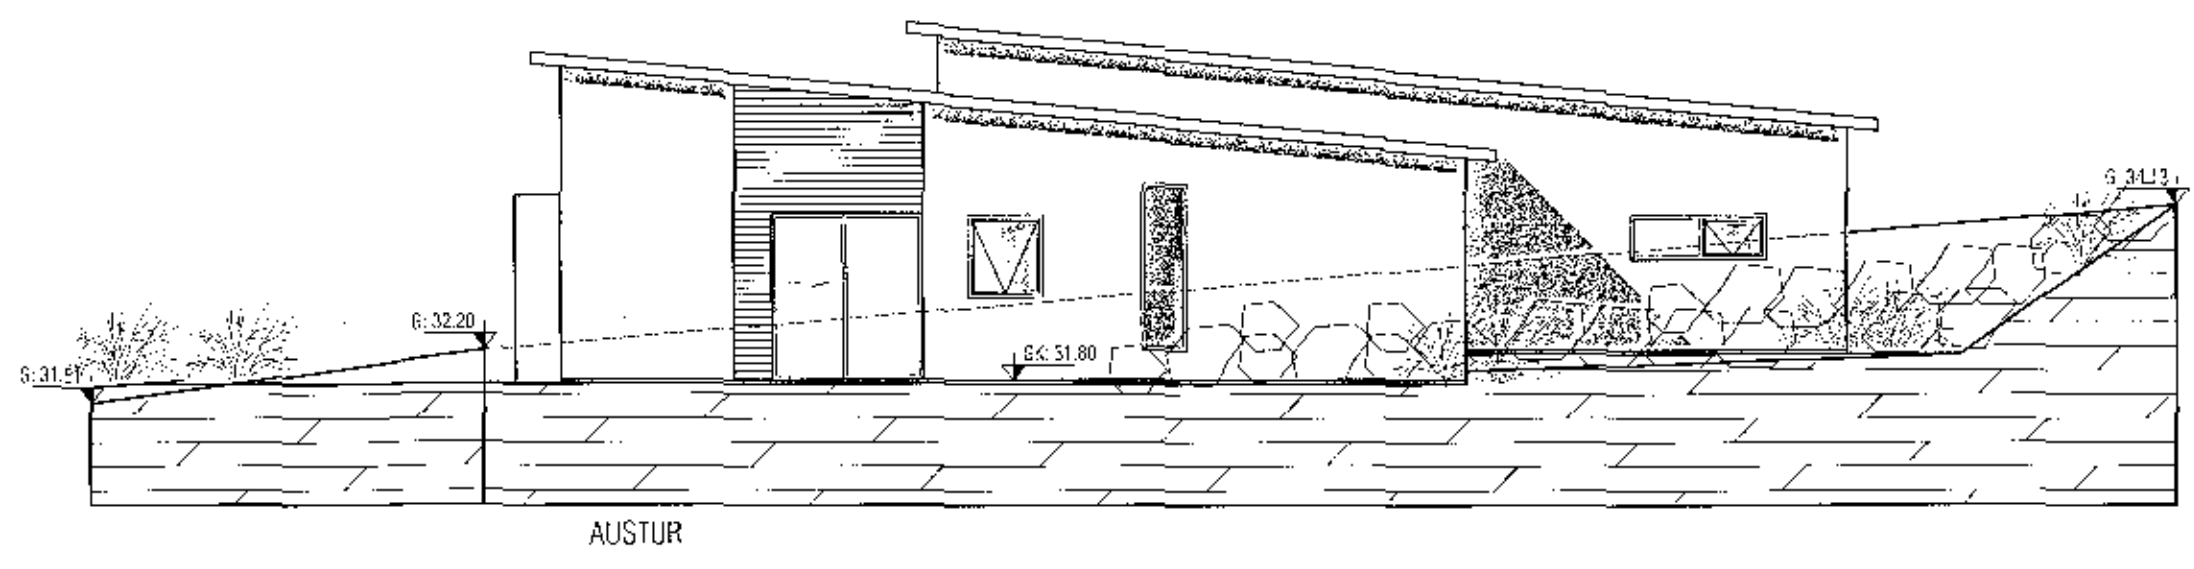
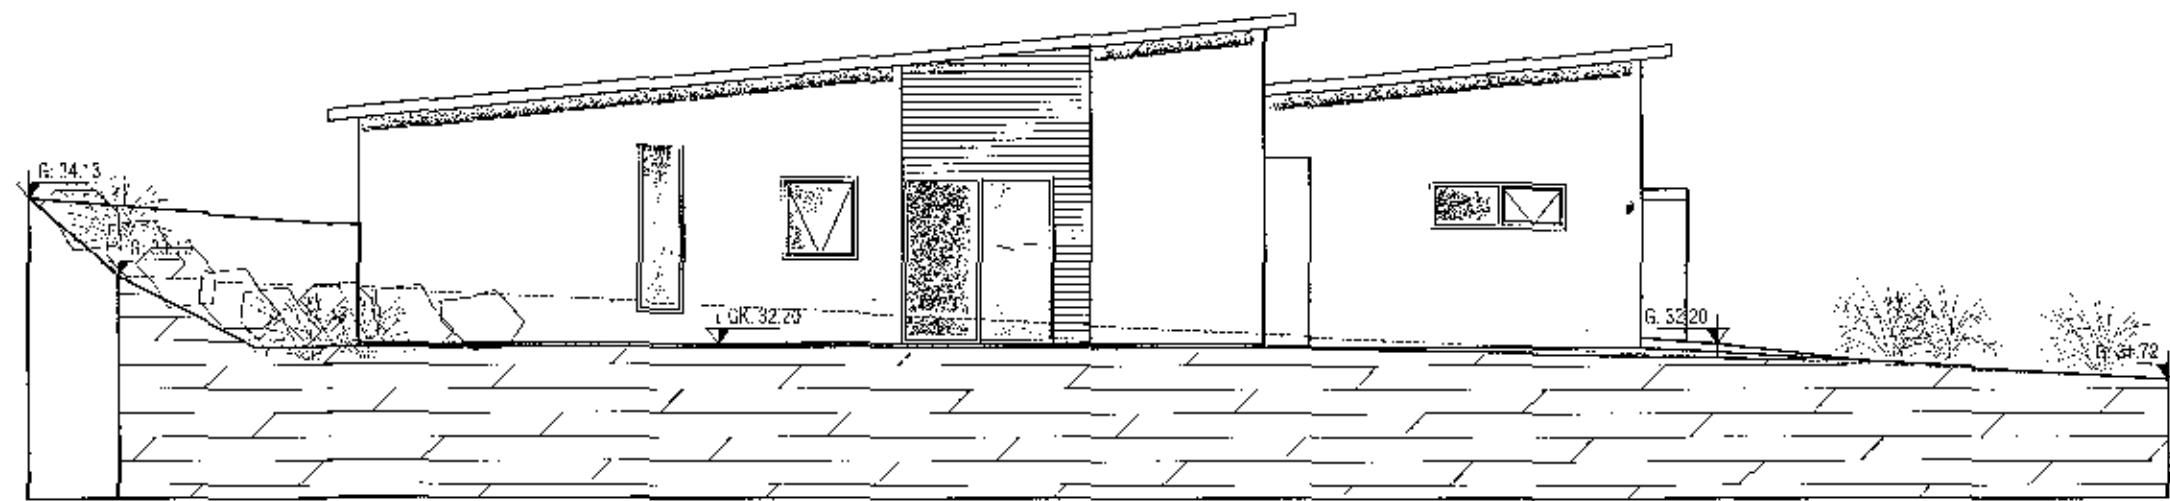
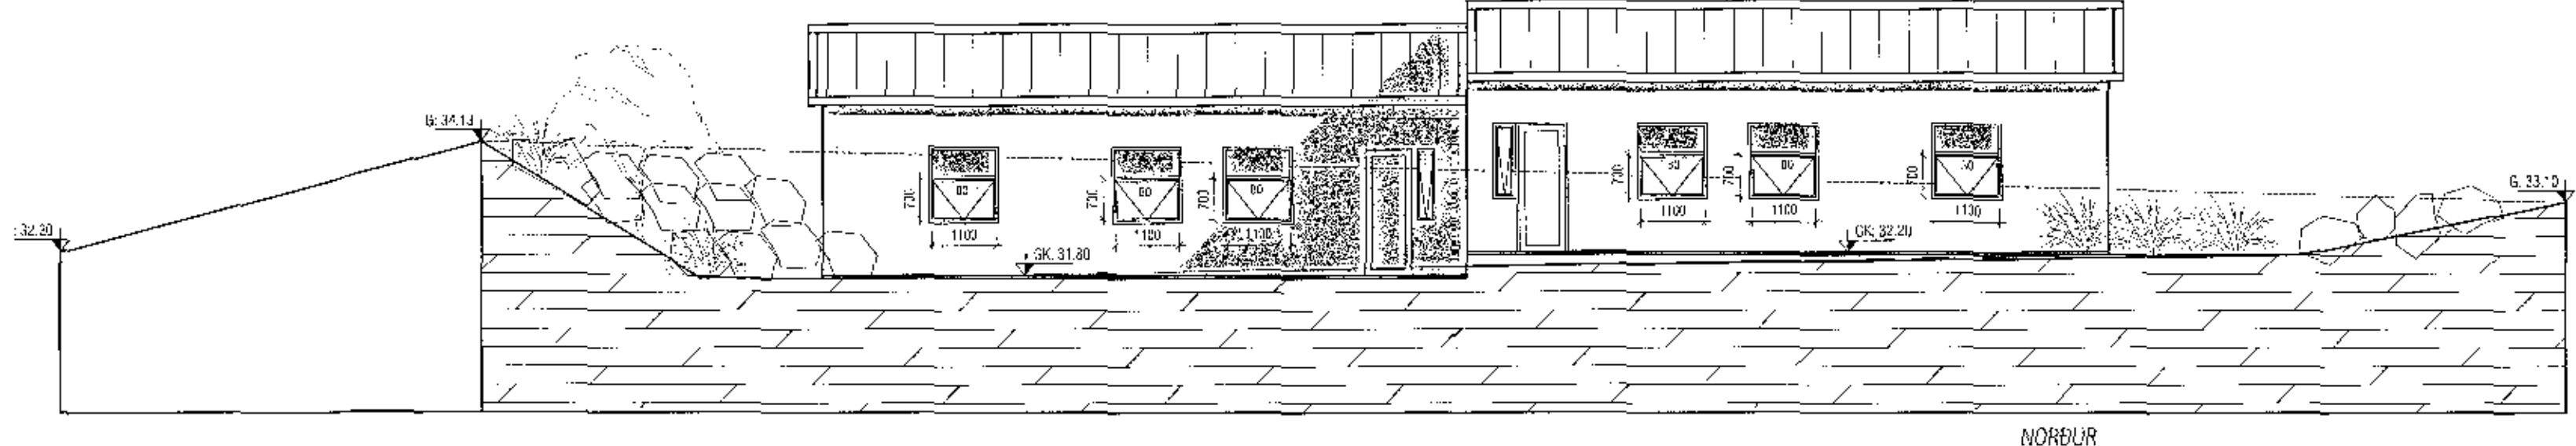


Samþykkt þann  
 29. nóv. 2017  
 Byggingafulltrúinn í L.A. *[Signature]*

Úr Gildi

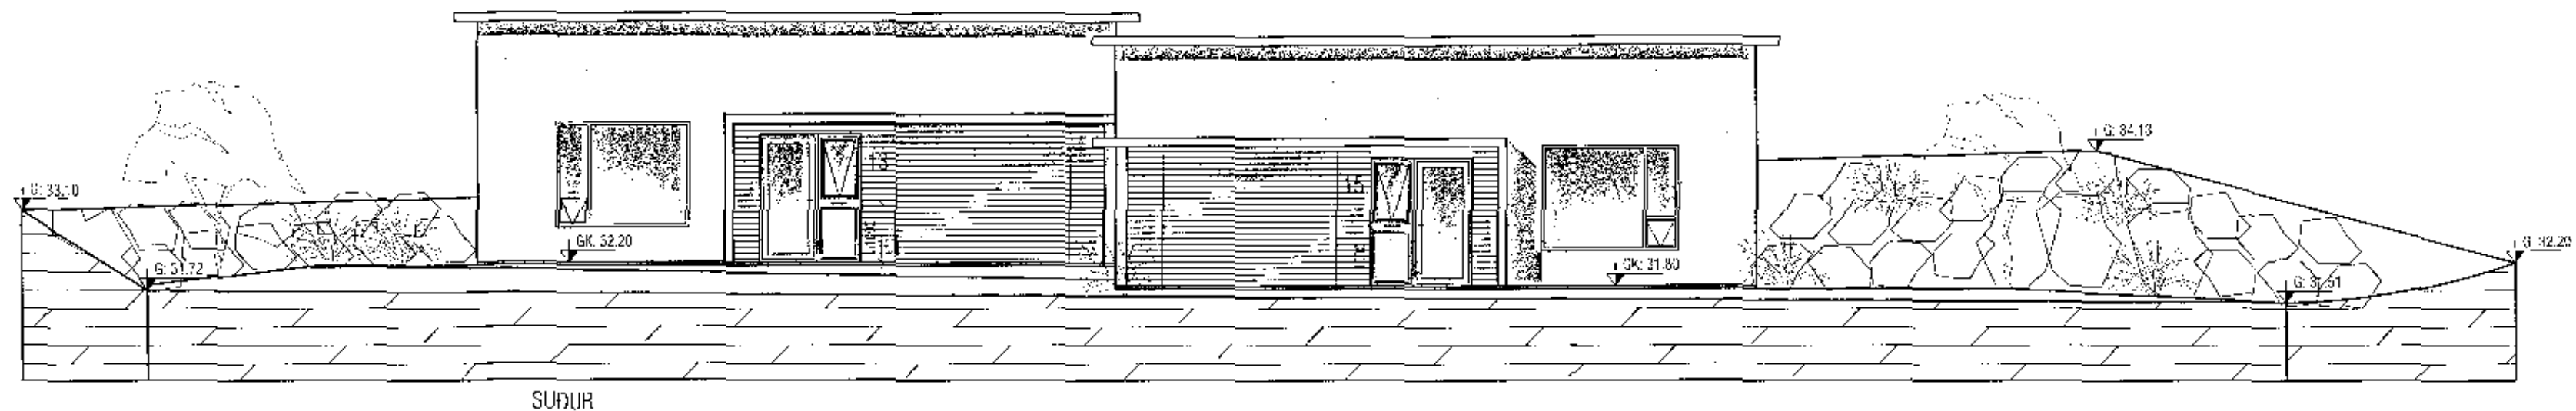

Snið A-A

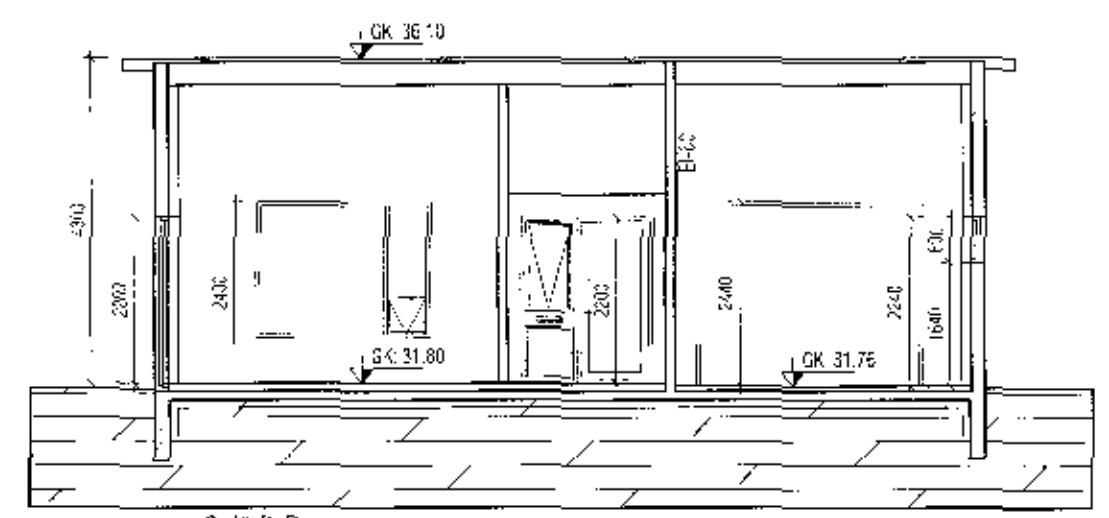

Snið B-B

Breyting 08.12.2017  
 Bætt við málsetningu á B0 og hæð á póstlúgu.

<b>VEKTOR</b> - hönnun og ráðgjöf - Síðumúla 3, 108 Rvk, s: 554-6650 / 897-5363		Sigurður Hafsteinsson byggingaarkitektabengur NÚ 250859-7749 email: sigurdur@vektor.is	Matarskarð 13-15 ÚTLIT OG SNIÐ
Heiti: ar. Samþykkt	Tíðni: 1 Dags:	Fl. númer: SH Dagssetning: 24.11.2017	Teikn. númer: MM Mál. númer: 1/100 Teikn. númer: A-03