


ÚTLIT 1:100
Norð-austurhlíð

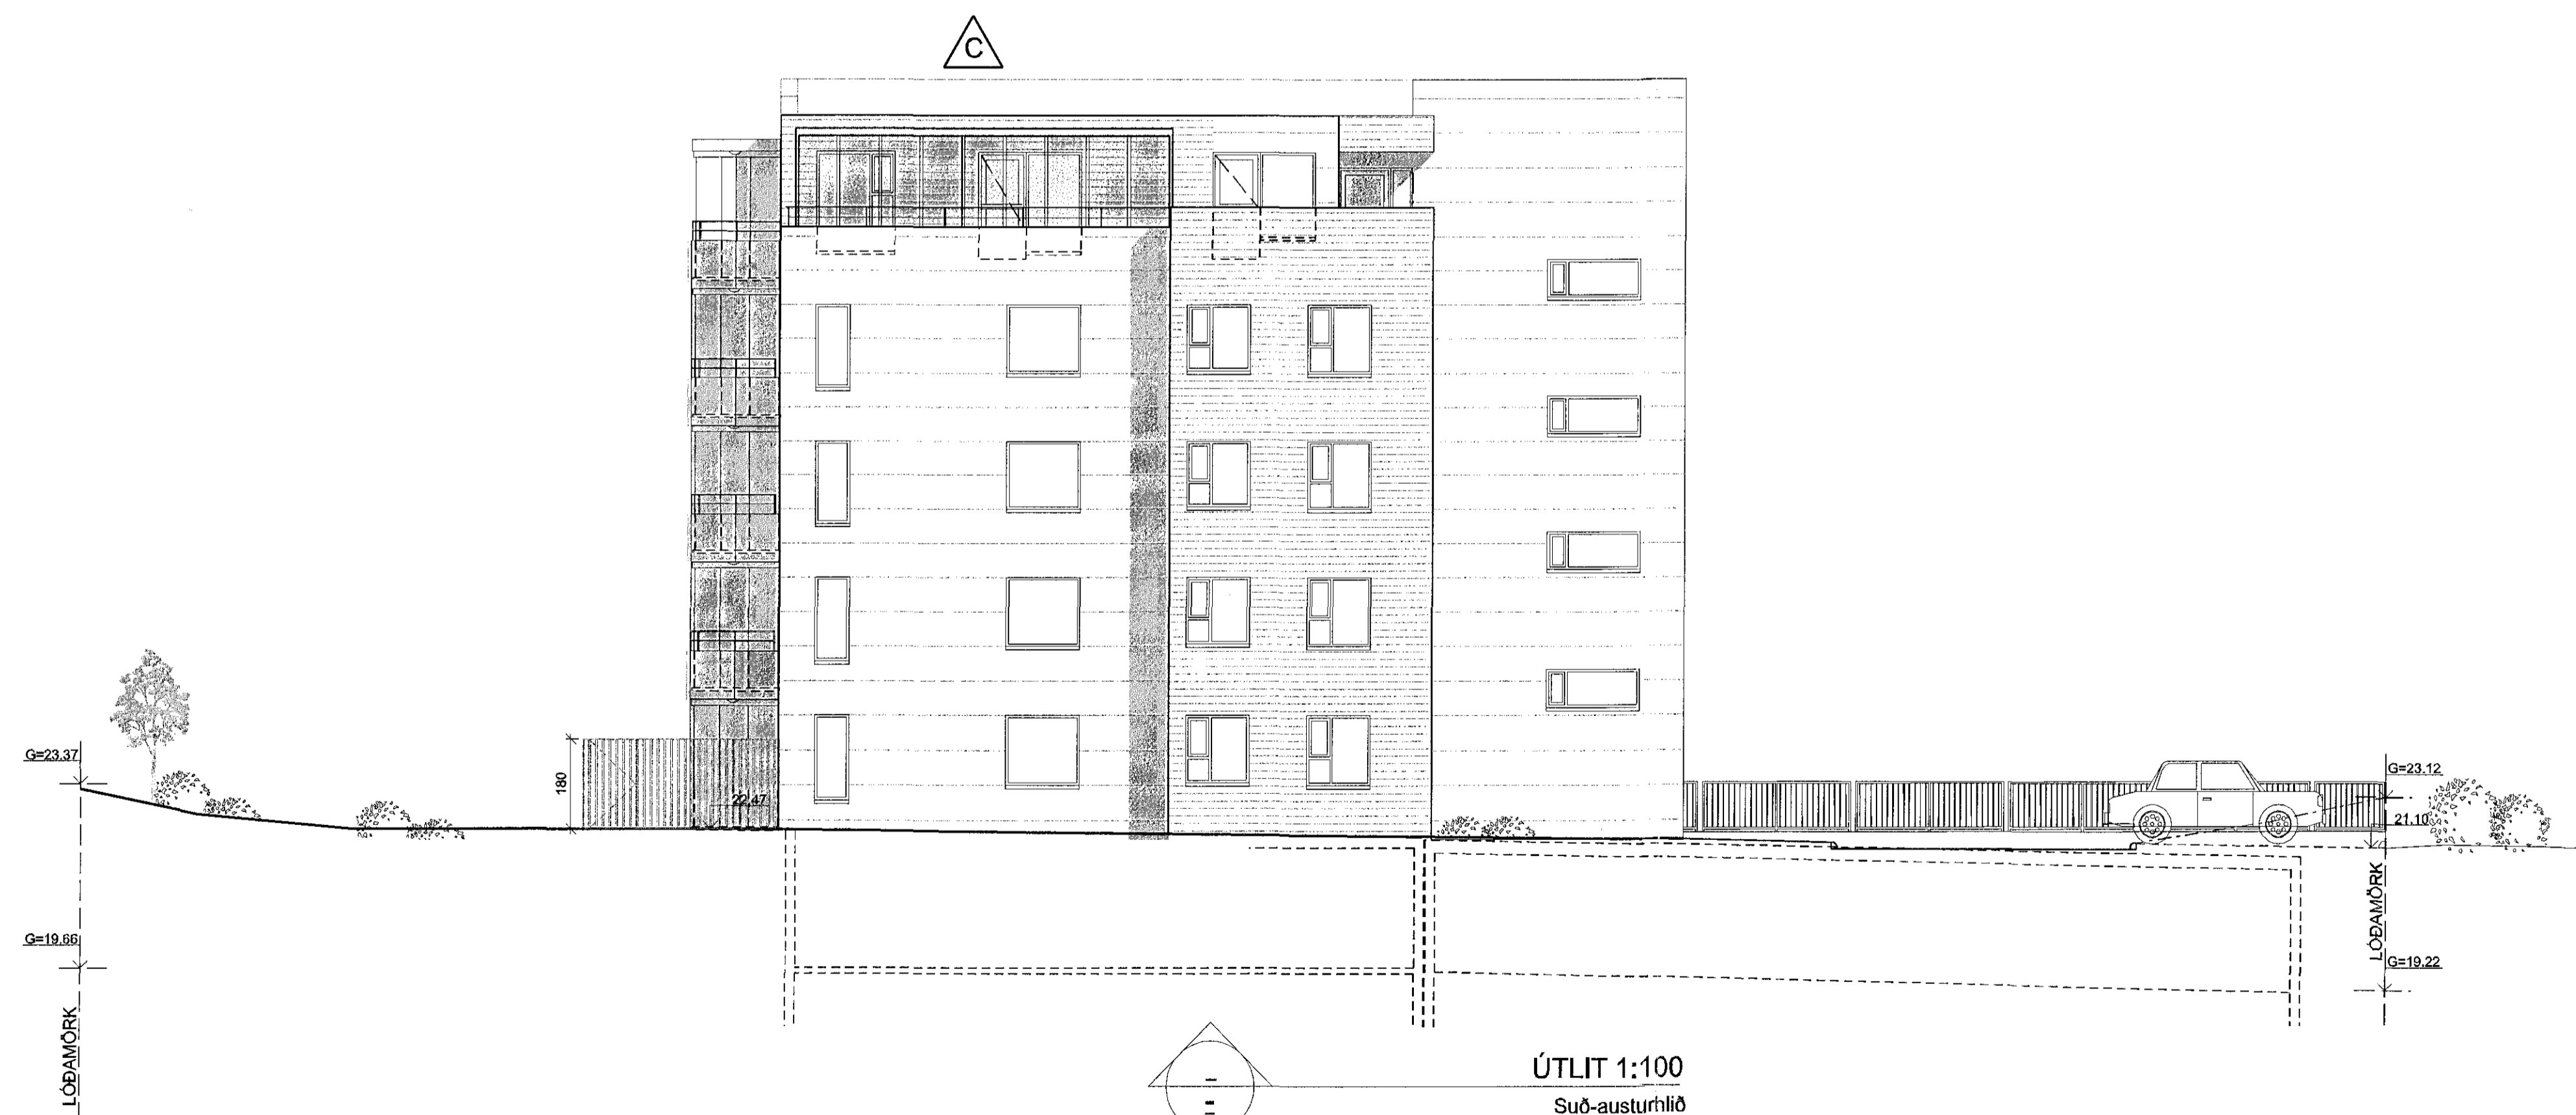

ÚTLIT 1:100
Suð-austurhlíð

C	LOS	68	04.12.2017
Bætt inn þakskáa á þakvernd 05-16.			
B	GRY	SS	14.04.2015
Svalakúr- útgjörting			
A	UEF	SS	20.03.2013
Þakkarur breyttir ríðað vö breyttan svalgang.			
ÚTGAFA	TEKINGAR	YFIRSKILD	DRÖG
ÞREYTINGAR			

ASK-ARKITEKTAR EHF.
GERÐSÖLUN 9 101 REYKJAVÍK
SÍM: 515 5000 FAX: 515 0379
www.ask.is

ARKITILAN ADALHÖNUNGAR

Sveinbjörg Sveinbjörnsdóttir
ASK-ARKITEKTAR

SKIPALÖN 5
HAFNARFIRDI

TEKINGAR
ADALTEIKNING
ÚTLIT NORÐ-AUSTURHLÍÐ
ÚTLIT SUÐ-AUSTURHLÍÐ

SKALA	1:100
TEKINGAR	SS
YFIRSKILD	UEF
DRÖG	XX
DRÖG	14.08.2012
ÚTGAFA	C

0779 10-08

