


Samþykkt þann  
15. nóv. 2017


Byggingafulltrúnni  
Hafnarfirði

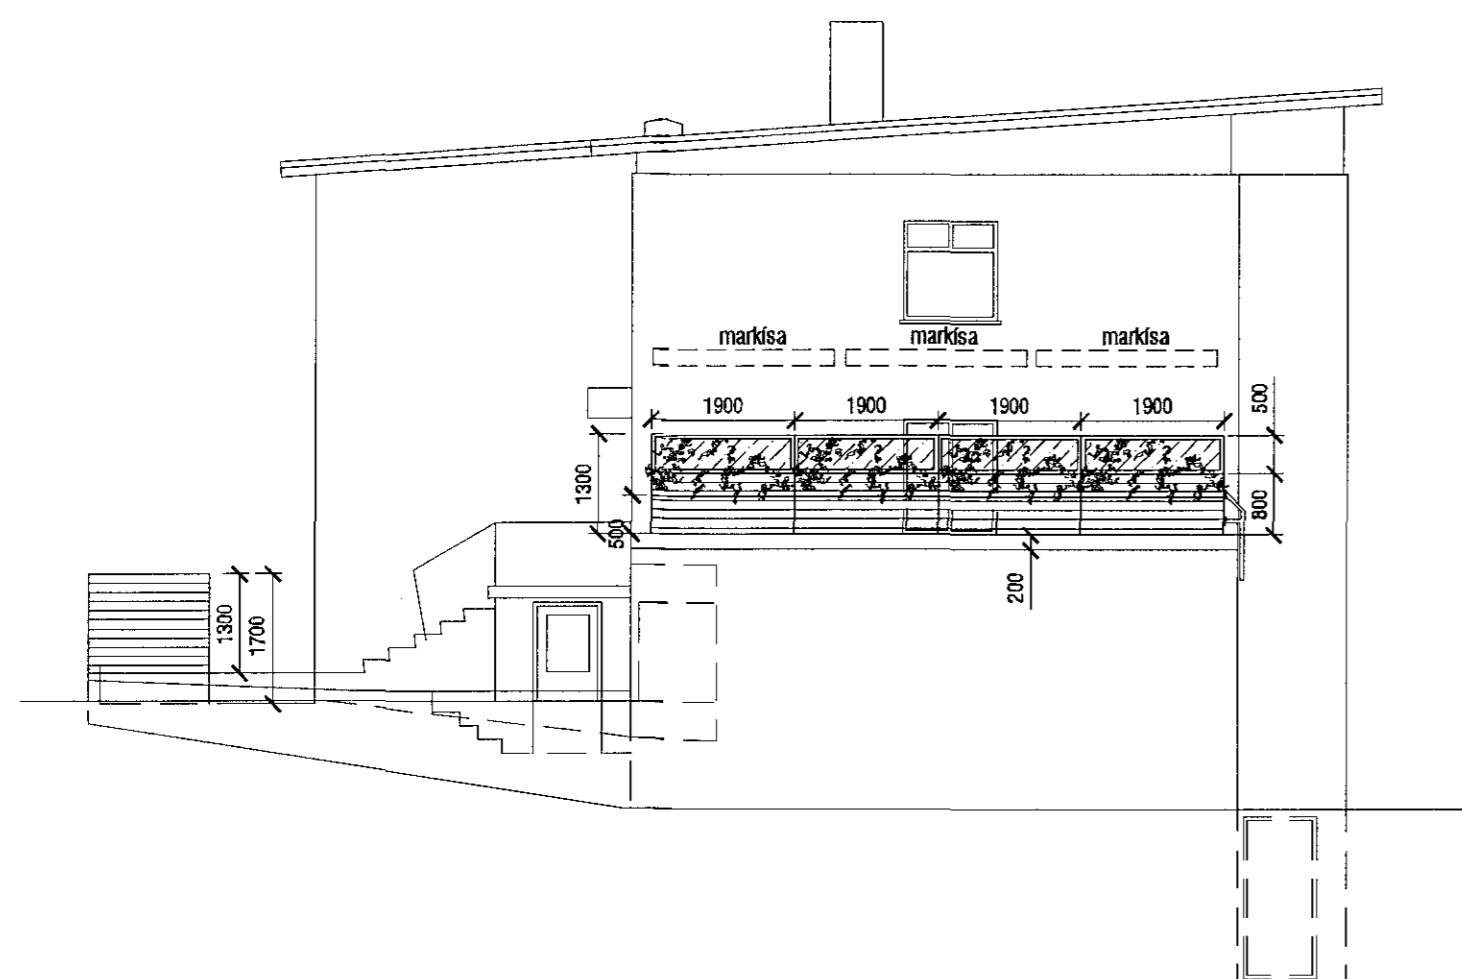

Ásýnd Norð-austur - ný útfærsla  
mkv. 1:100



Ásýnd Norð-vestur - ný útfærsla  
mkv. 1:100

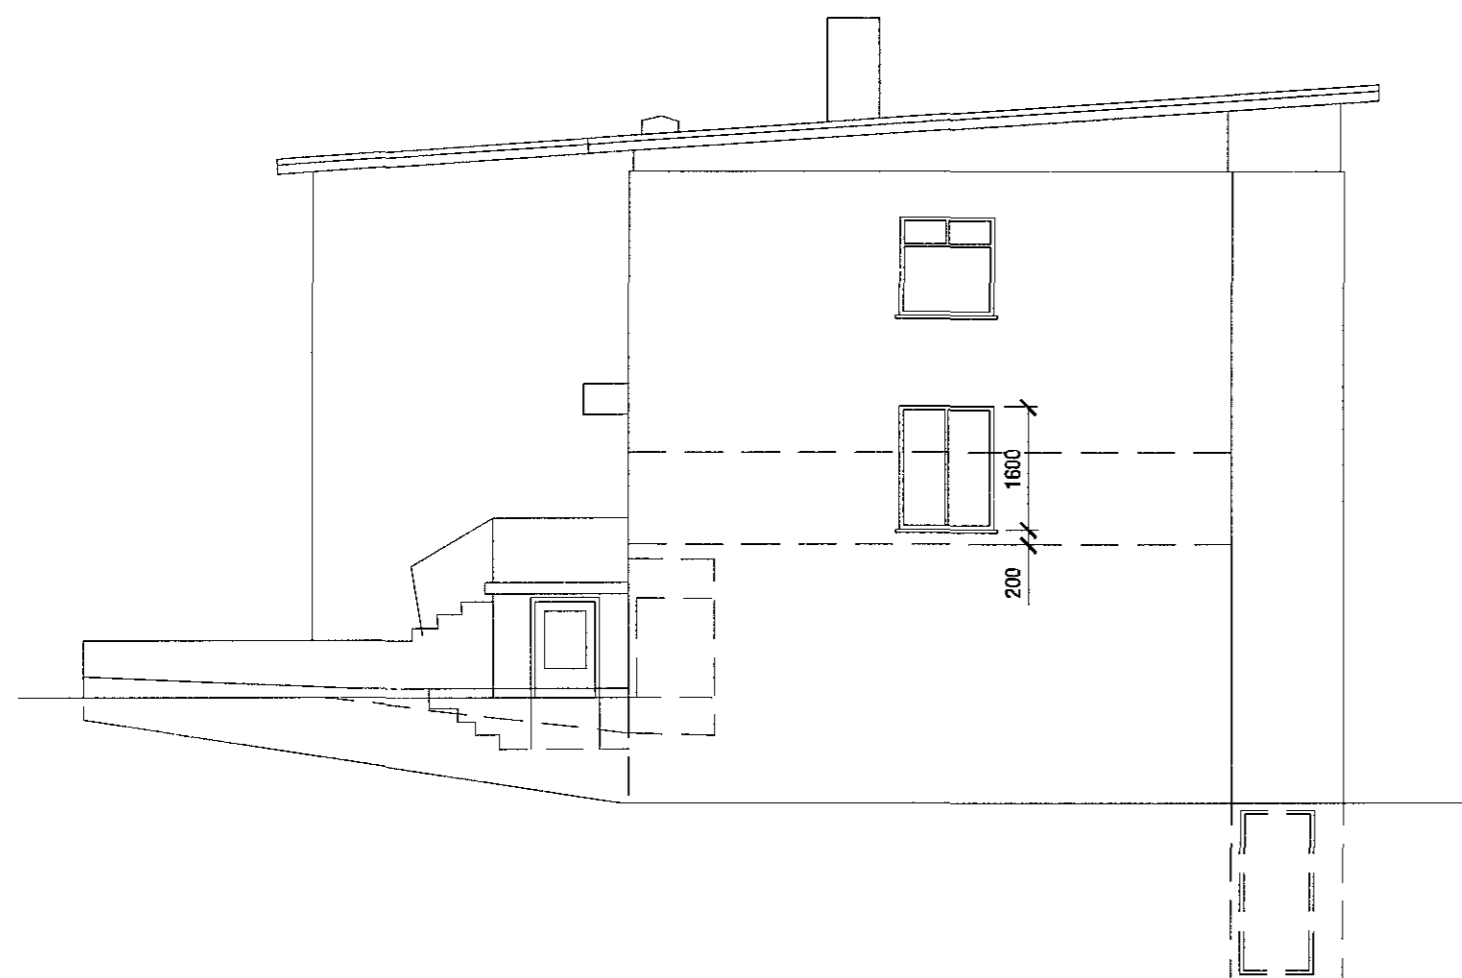


Ásýnd Norð-austur - samþykktir aðaluppdrættir 2011  
mkv. 1:100



Ásýnd Norð-vestur - samþykktir aðaluppdrættir 2011  
mkv. 1:100

Við undirrituð eigendur íbúða að Ölduslóð 26 og í nágrenni, höfum kynnt okkur uppdrætti Verkstæðis Arkitekta (1710-201 / 202, dags.19.júlí 2017, prent.9.okt 2017) af fyrirhuguðum breytingum á Ölduslóð 26, og gerum ekki athugasemdir við framkvæmdina.

- |                                 |                    |
|---------------------------------|--------------------|
| nafn                            | íbúð               |
| <i>Halpa Helgadóttir</i>        | <i>Ölduslóð 26</i> |
| <i>Guðrún V. Jónsdóttir</i>     | <i>Ölduslóð 24</i> |
| <i>Alfríð Jóns</i>              | <i>—</i>           |
| <i>Björndis Eva Vilhjálmsd.</i> | <i>Ölduslóð 26</i> |
| <i>Elisabet Magnúsdóttir</i>    | <i>Ölduslóð 24</i> |
| <i>Einar Pétur Heitmann</i>     | <i>Ölduslóð 24</i> |
| <i>Brynjólfur Aðalsteinsson</i> | <i>Ölduslóð 24</i> |

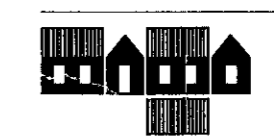

*Kári Eiríksson*  
KÁRI EIRÍKSSON arkitekt

VERKSTÆÐI ARKITEKTA ehf - Gunnarssundi 5 - 220 Hafnarfjörður  
sími: 699 0999 - kt: 070365-4059 - email: aok@aok.is - www.aok.is

ÖLDUSLÓÐ 26 - HAFNARFJÖRÐUR  
Paksvallir og girðingar **17/10**

ADALUPPDRAÐTÚR mkv. 1:100

ásýndir norð-austur og norð-vestur **0202**

hannað: KE teiknað: KE dags: 19.júl. 2017 prent: 9.okt. 2017

- breyting A:
- breyting B:
- breyting C:
- breyting D:

**A2** ATH! Öll mál eru í millimetrum. Öll vaðastíði skal bera undir hönnuð.  
Málið ekki af teikningum, öll mál athugast á staðnum.  
Öll afnot og afritun teikninga, að hluta eða í heild, er háð skriflegu leyfi höfundar.