


GANGSTÉTT

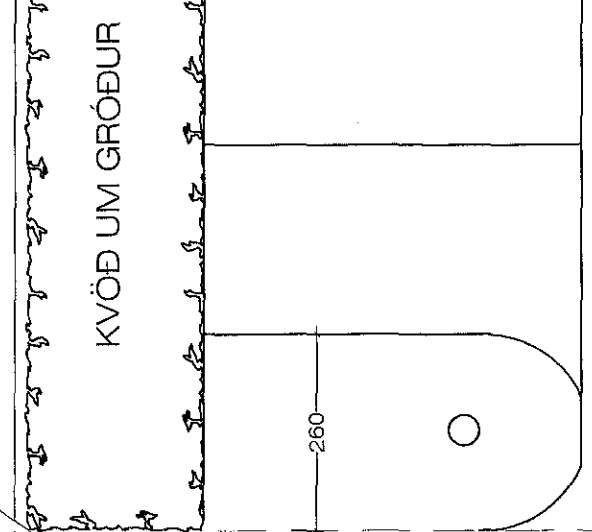

KVÖÐ UM SAMEIGINLEGA INNKEYRSLU


GRUNNMYND JARDHÆÐ. 1:100 1267,2 m²

Breytt. 3. - 11. - 2017.
Bætt inn nýju milli loft í rými 01-01 milli loft. 01-06, (var áður að litum hita) Bætt inn nýju milli lofti í rými 01-04 milli loft, 01-09, Breytt innra skipulagi.

Breytt. 25. - 8. - 2015
Bætt inn og staðkluð milli loft í rýnum 01-01, 01-02 og 01-03 Breytt innra skipulagi.

Breytt. 30. - 8. - 2007
Breytt innra skipulag hússins, notkun og breytt skráningartalla.

Breytt. 30. - 3. - 2006
Breytt hita af innveggjum í steipta vegg. Sama veggþykkt er á veggjunum.

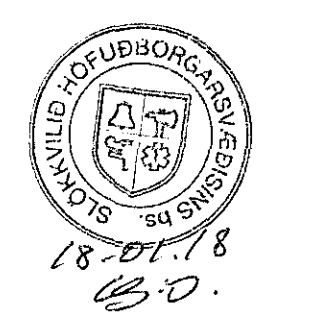

Rauðhella 11 Hafnarfirði. Grunnmynd.
VERK. NR. 281 DAGS. 3-5-2005 MÁL. 1:100
TEIKN. NR. 02 BREYTT.

JÓN GUDMUNDSSON ARKITEKT & TON
VINNUSTOFA SUDURLANDSBRÁUT 16 REYKJAVÍK
SÍMI 552 5052

JonG 17.1.2018 10:08 Raud. 11.1906 - Breytt. - 2018.dwg