



AUSTURGAFL. 1:100



NORÐURHLIÐ. 1:100

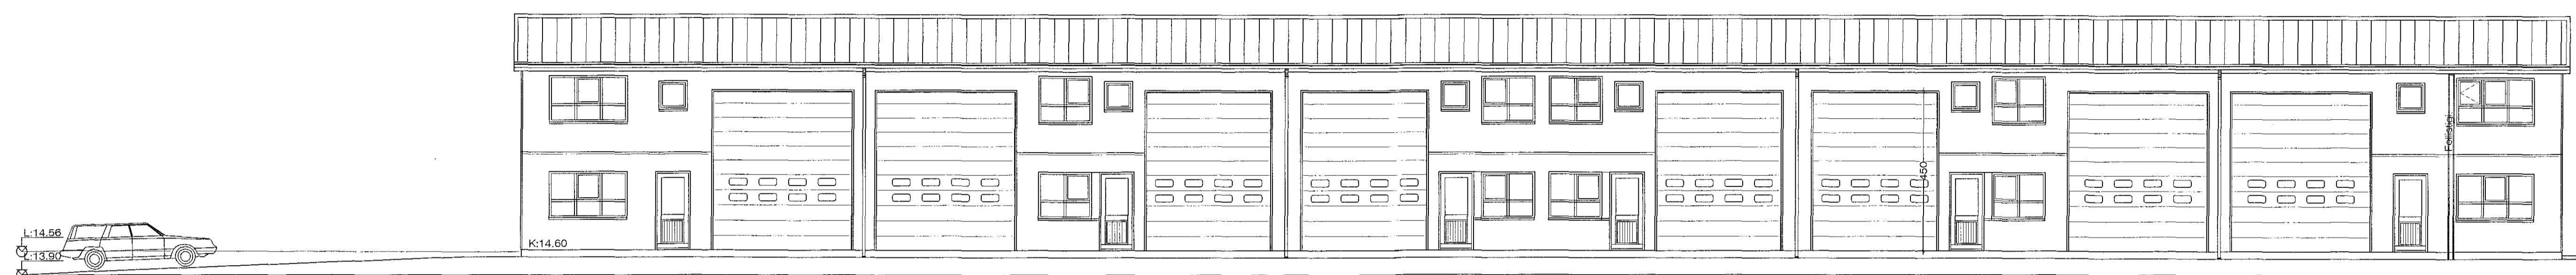

VESTURGAFL. 1:100

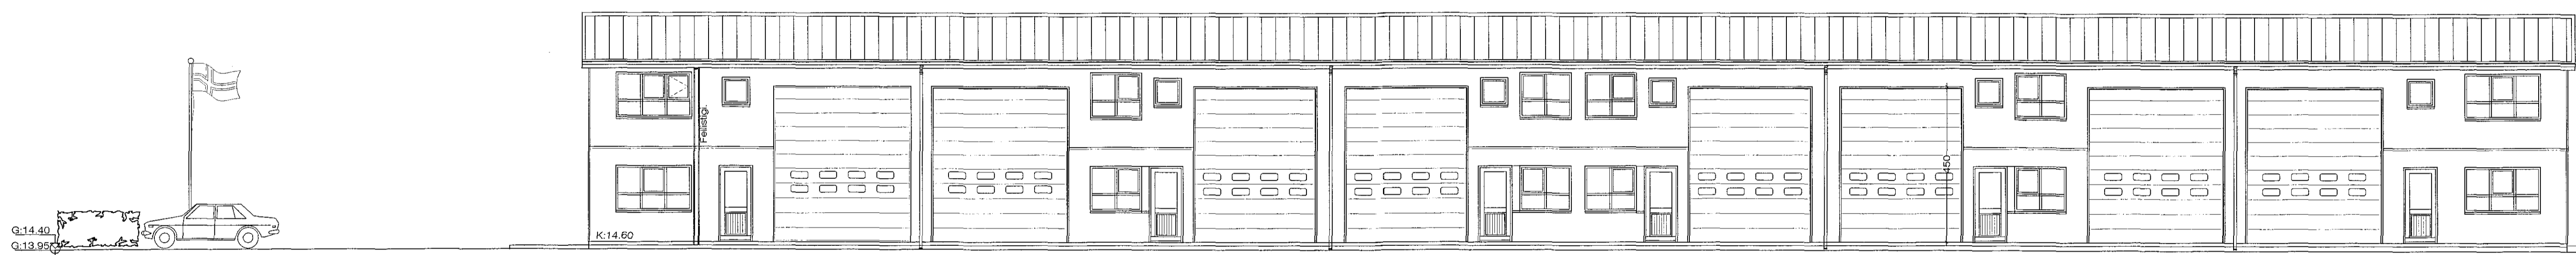

SÚÐURHLIÐ. 1:100



JonG 17.1.2018.10.08 Raud.11.1906.- Breytt.-2018.dwg

Breytt 3.-11.-2017
Bætt við fellistiga og björgunnaropi á austurhlíð.

Breytt 25.-8.-2015
Féll út fellihurð á suðurhlíð og settir gluggar og slétt klæðning í hurðargatö.

Breytt 30.-8.-2007
Bætt ím fellistigum á suður og norðurhlíð, og bætt við opnarlegum fögum við hlöðna.

Breytt 30.-3.-2006
Breytt heðarkrötu á húsinu í samræmi við málblás af húsinu.
Breytt hæðum á innkeyrsluhurðum.

Rauðhella 11 Hafnarfirði. Útlit.

VERK. NR. 281 DAGS. 3.-5.-2005 MÁL. 1:100
TEIKN. NR. 04 BREYTT.

JÓN GUDMUNDSSON ARKITEKT *Jón Guðmundsson*
VINNUSTOFA SÚÐURLANDBRAUT 16 REYKJAVÍK SÍMI 552 5055