



Samþykkt þann
 14. feb. 2018
 Byggingafulltrúinn í Hafnarfirði

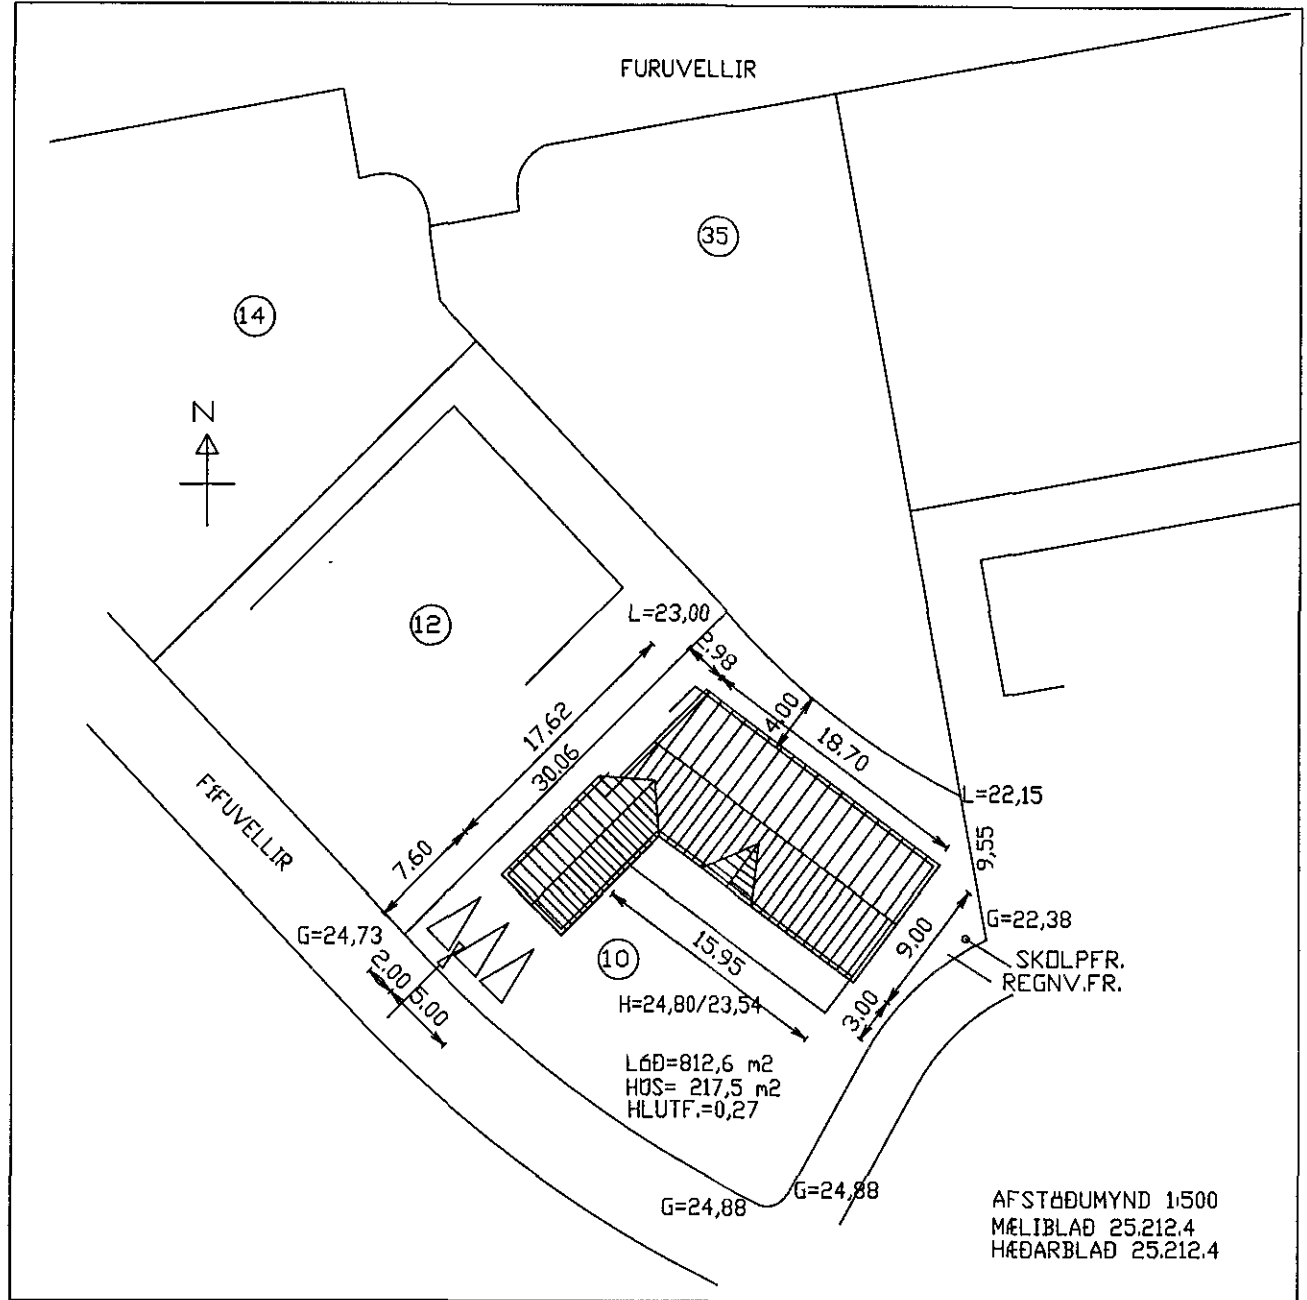

STÆRÐIR:		
0101 ÍBÚÐ	185,3 m ²	686,0m ³
0102 BÍLGEYMSLA	32,4m ²	101,5m ³
BÖTNPLATA:		43,5m ³
SAMTALS	217,7m ²	831,0m ³

FÍFUVELLIR 10 HAFNARFIRÐI	
GRUNNMYND - AFSTÖÐUMYND	Mkv. 1:100 1:500
	Hannað E.V.
	Telknað E.V.
Dags. 09.02.2018 Blað	Nr. FIFUV10GM
ÁRITUN SAMRÆMINGARHÖNNUÐAR	Yfirfarir
Eyjólfur Valgarðsson Kt. 280857-4169	TRaust s/f TÆKNIFRÆÐINGARNIR Eyjólfr Valgarðsson Kt:280857-4169 Sigurður Grétarsson Sími 471-2257 ev@fmr.is

Nr.	Dags.	Breyting	AF
1	09.02.2018	REYNDARTEIKNING	E.V.

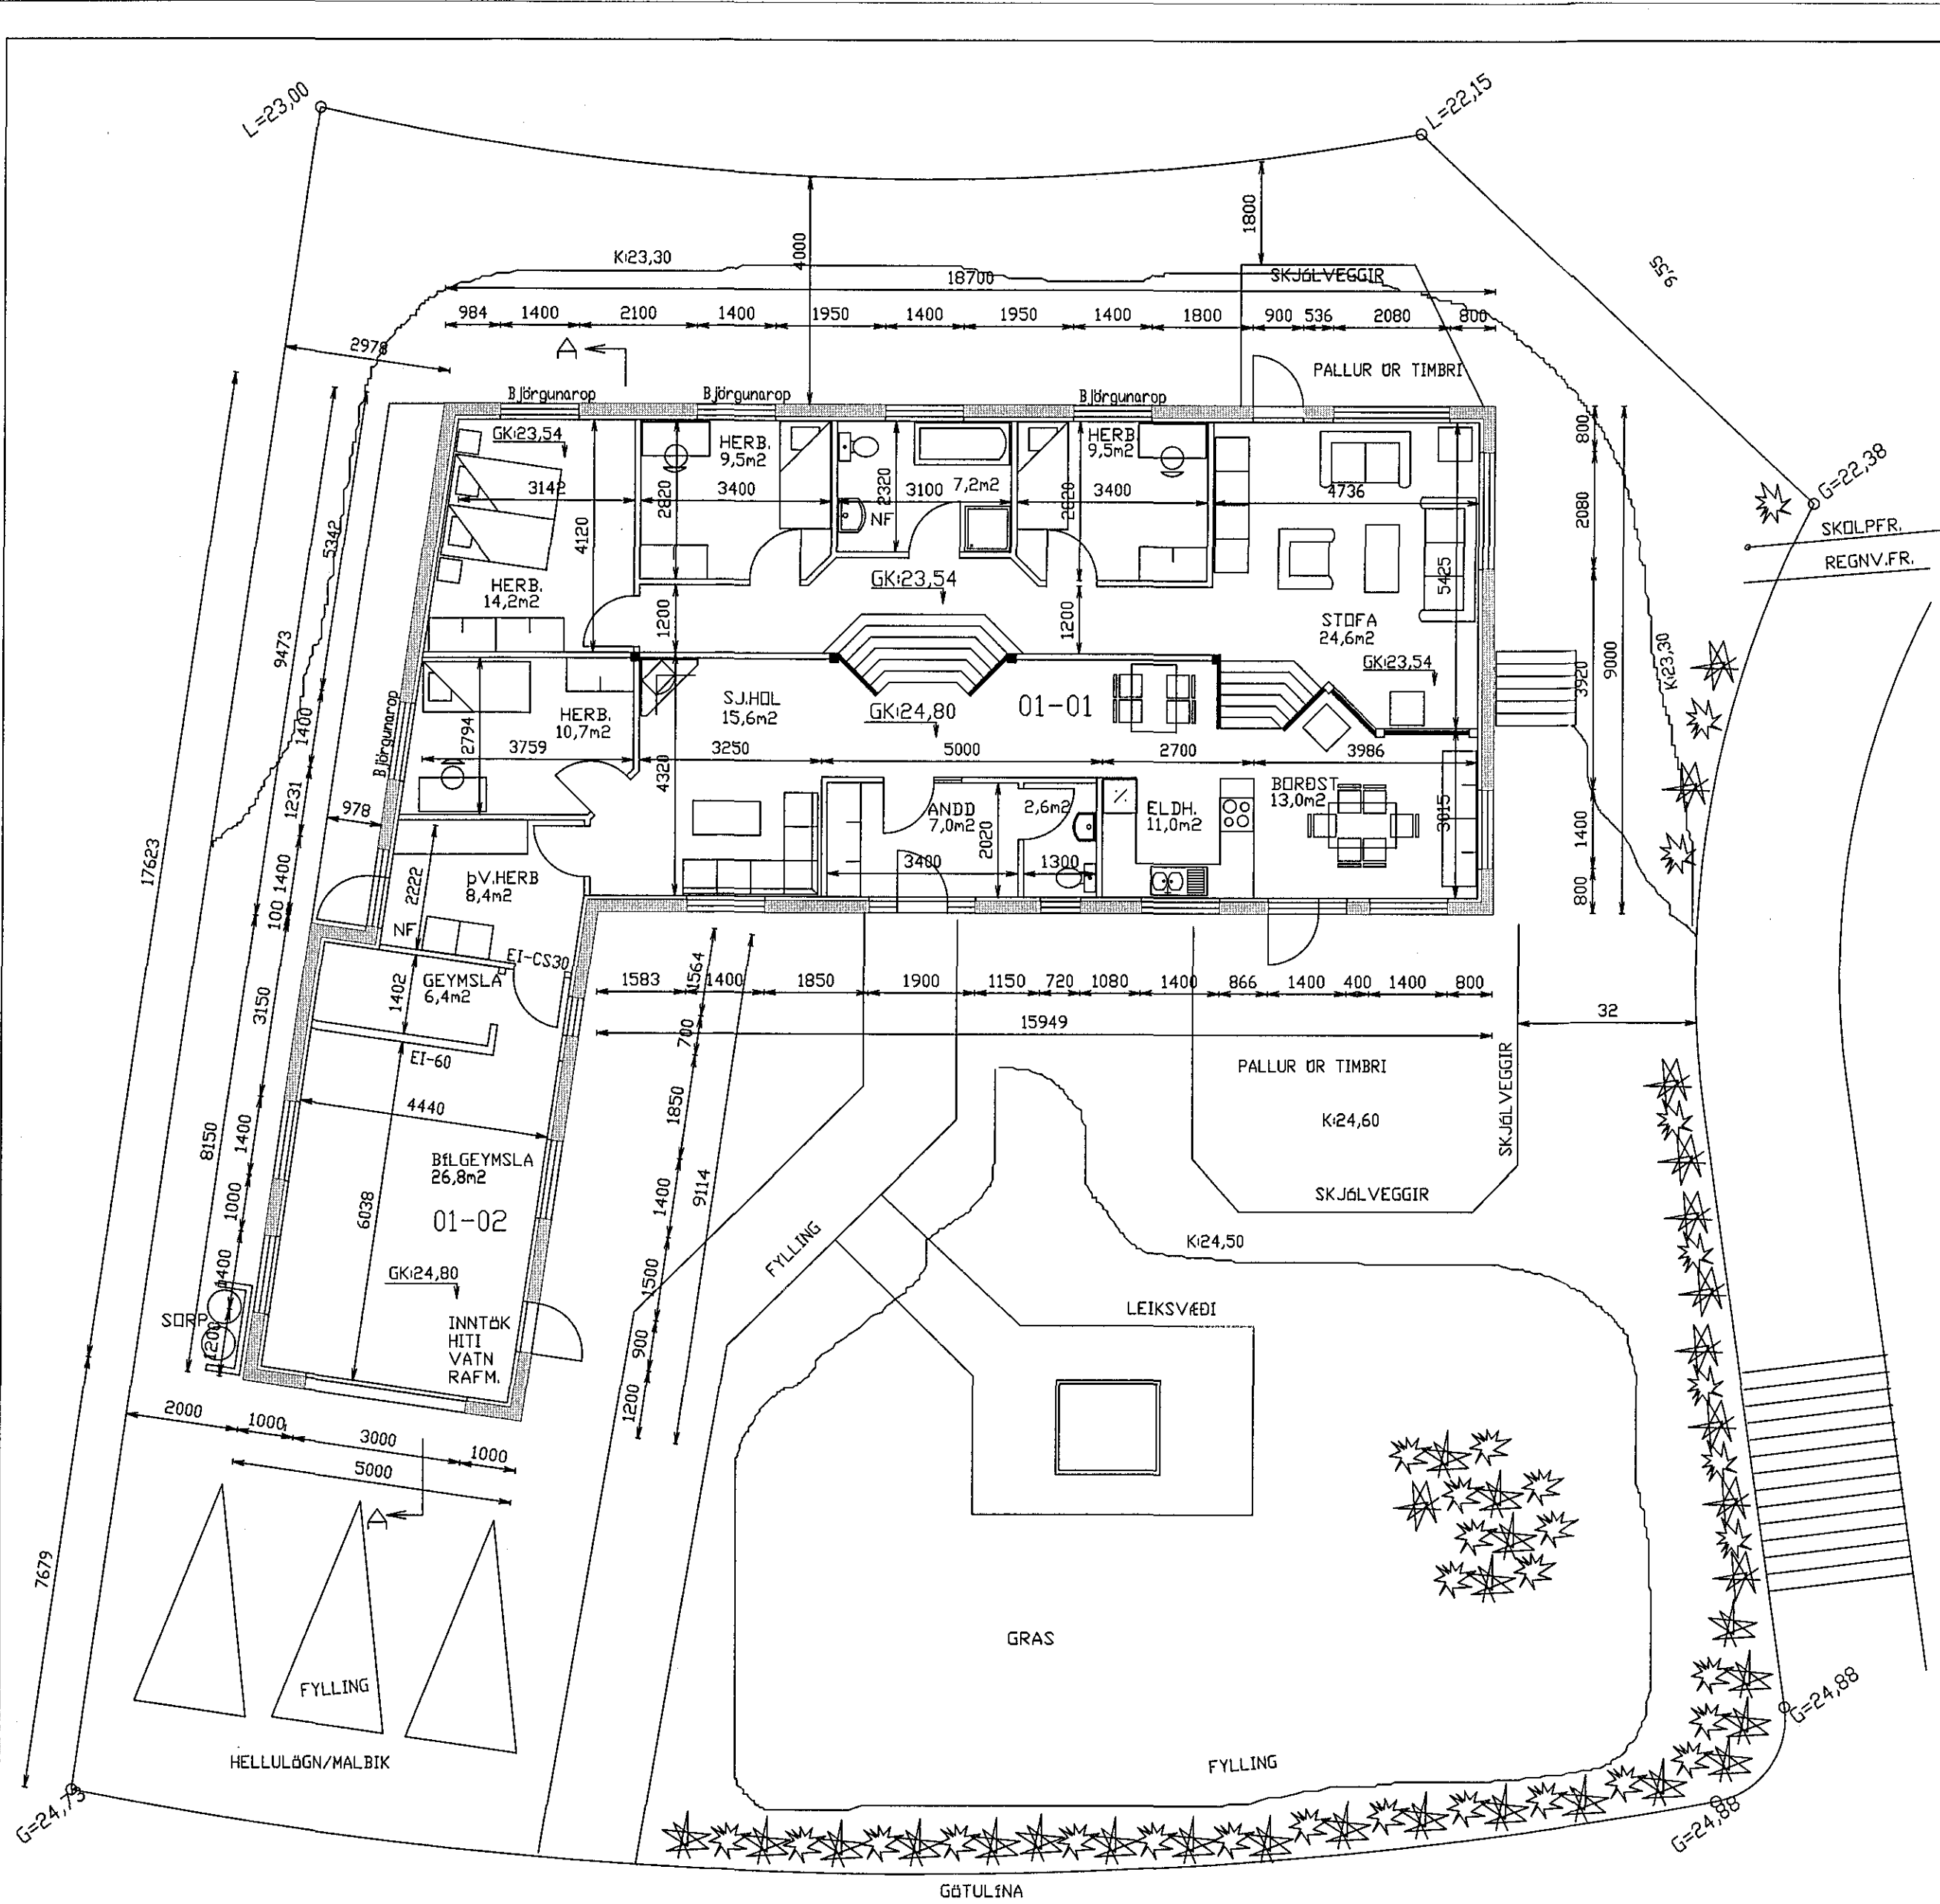

LÖÐARFRÁGANGUR
 ÖHREYFT LAND LIGGUR Á BILINU 2,0 - 2,5m NEDAN VÍÐ GÖTULÍNU.
 FYLLA SKAL Í LÉIÐ TIL AÐ NÁ FRAM GEFNUM HÉÐARKÖTUM & PLÖTU (GK24,80) OG (GK23,54).
 FYLLING GÖTUMEGIN VÍÐ HÖS VERÐUR Í (K24,50) OG Í INNKEYRSLU AÐ HÖSI (K24,70).
 NEDAN VÍÐ HÖS OG NIÐUR MÉÐ LÖÐARMRKUM AÐLIGGJANDI LÖÐA SKAL LETTAST VÍÐ AÐ
 RASKA HRAUNI EINS LITÍÐ OG KOSTUR ER.