
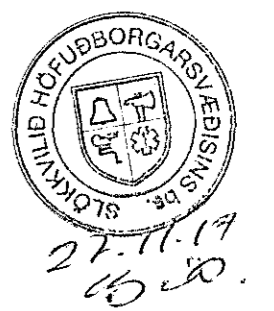


Samþykkt þann  
14. feb. 2018  
Byggingafulltrúinn í *[Handwritten Signature]*

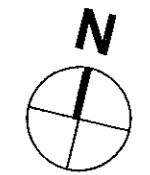


- BREYTINGAR:**
- 26.05.2015  
Inna skipulag, gluggar og utanhússfrágangur. Gólfkoti kjallara hækkadur/lægri salarhæð. Sorggymsla færð utandyra. Íbúð 0102 stækkuð. Bilastæðum fáttaðra fjölgað.
  - 15.10.2017  
Glerskýldir svalagangar. Anddyrisherú í stíghúsi opnist nú út. Skjólveggar við anddyrisherú. Skjólveggar við séráfonareiti.

KLUKKUVELLIR 1 HAFNARFJÖRDUR

ADALUPPDRÁTTUR	<b>1.06</b>
Grunnmynd 4. hæðar	Dags. 22.10.2013 M.kv. 1:100

**RÝMA arkitektar**  
Stórihóla 17, 110 Reykjavík sími: 698 6665 www.ryma.is kt: 711003-2310  
netfang: gunnarpaal@ryma.is Gunnar Páll Kristjánsson arkitekt kt. 260669-3679

*[Handwritten Signature]*

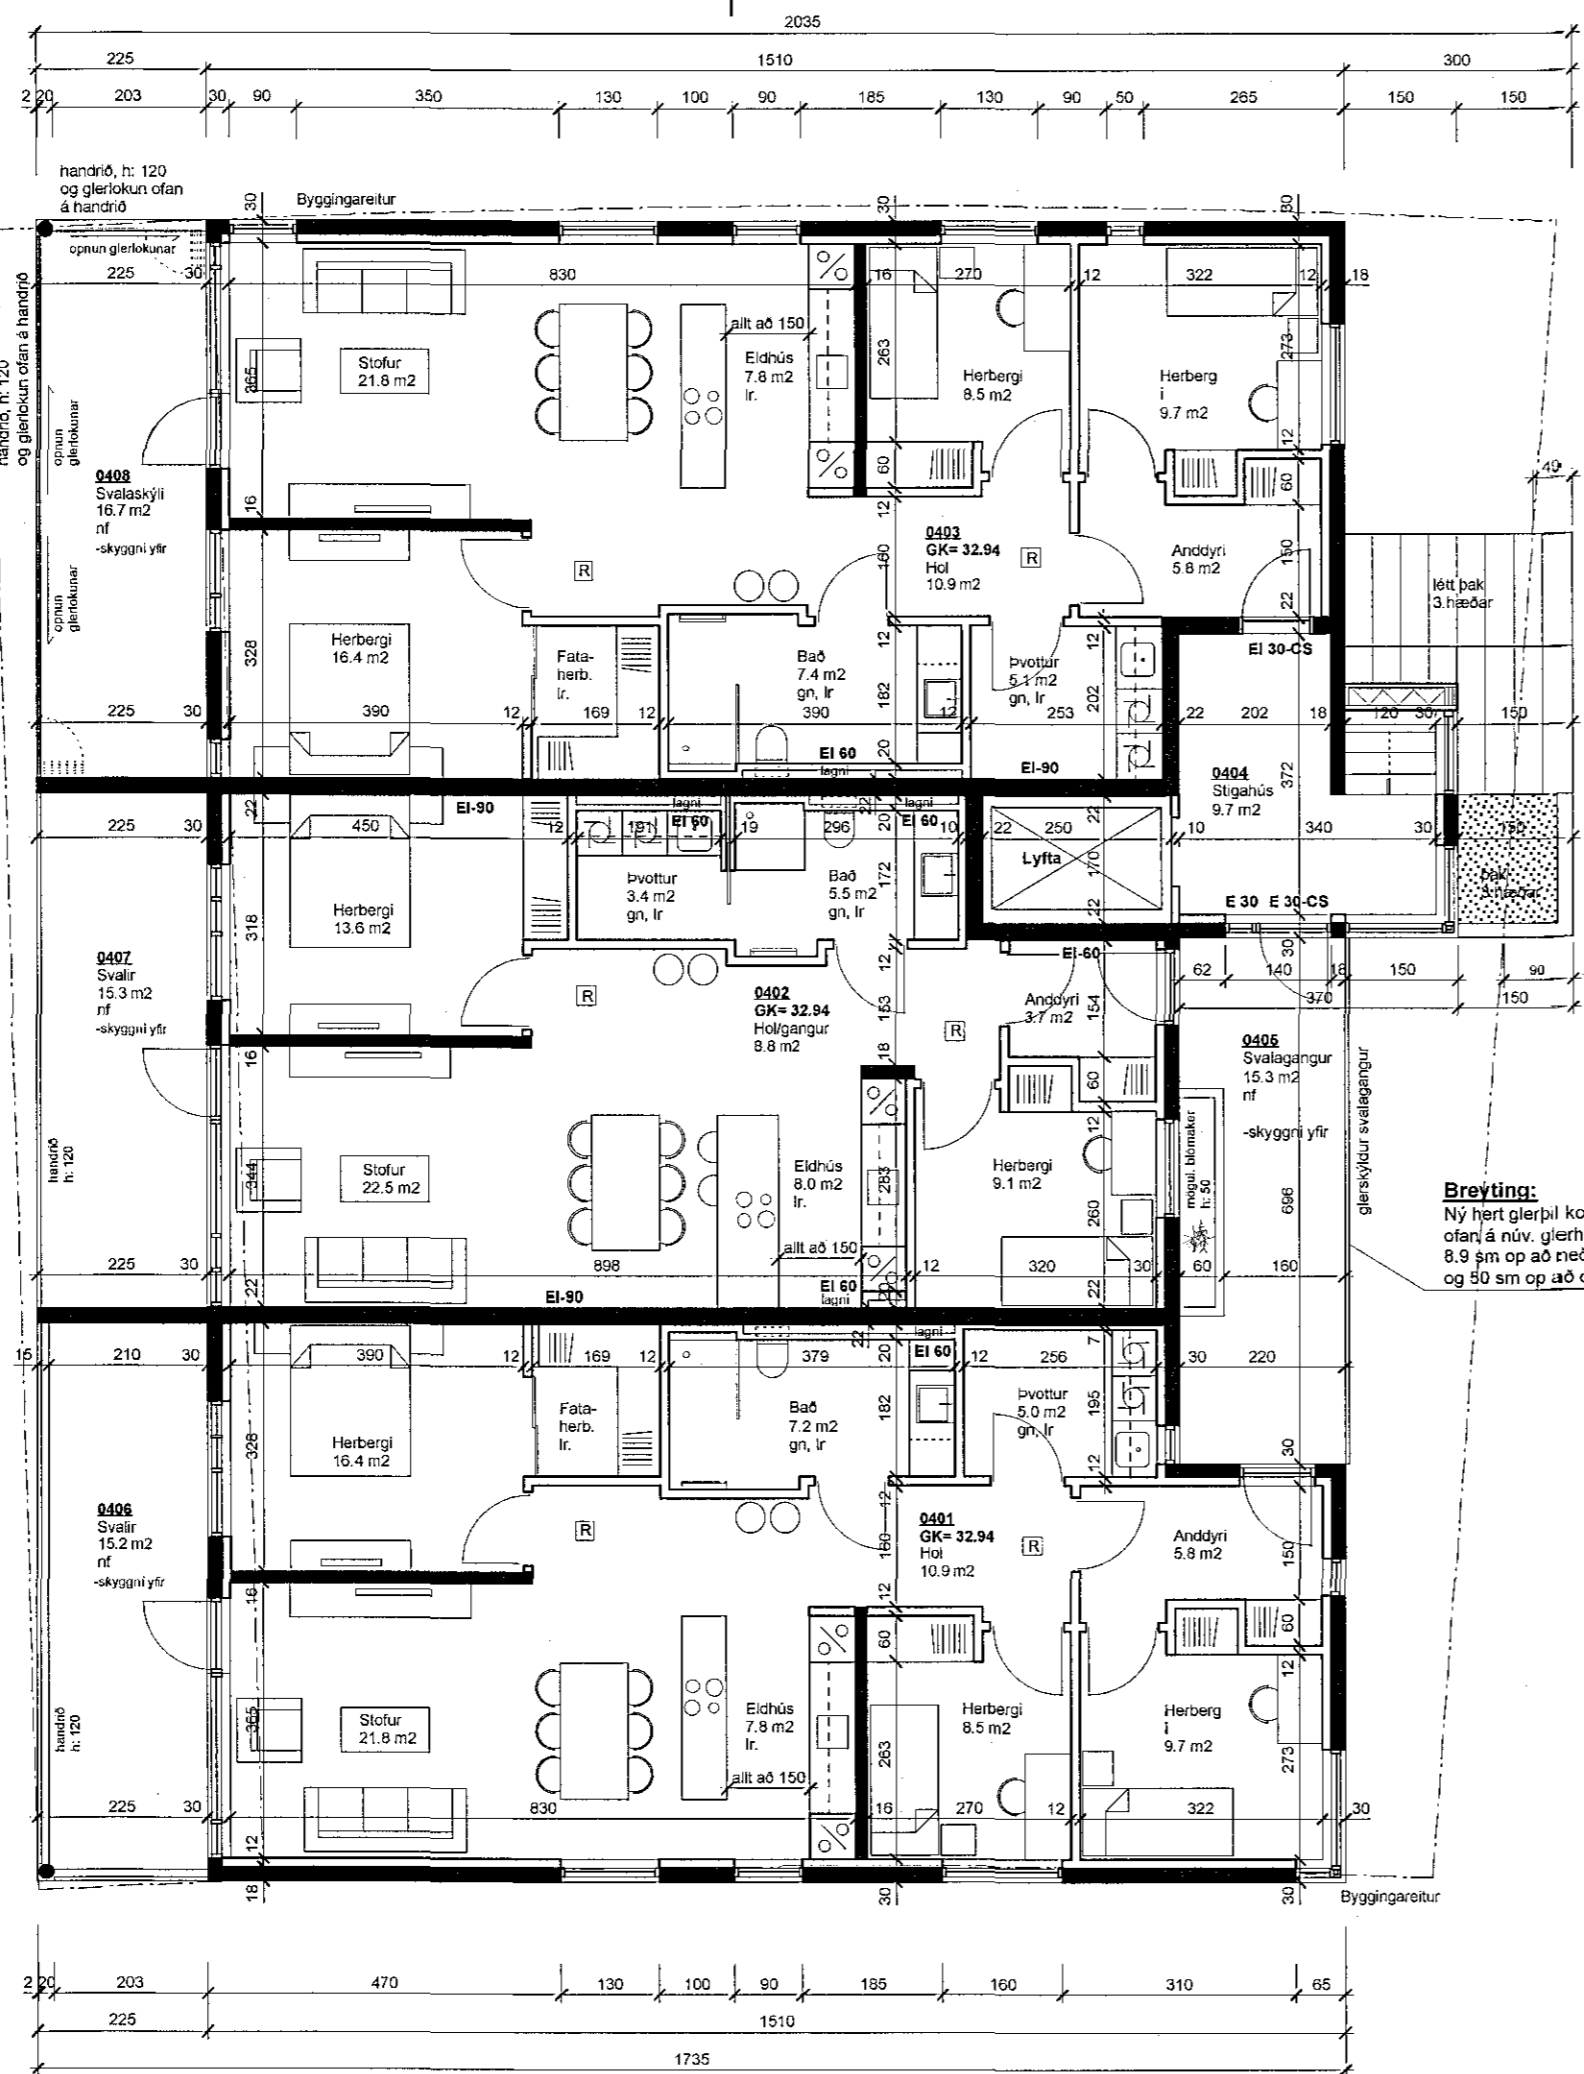

GRUNNMYND 4.hæðar

g: 23.90

g: 23.70

g: 23.62

L: 22.00

21.20

4.00

30.00

30.00

44.39