



Breyting:
 Glerskýldir svalagangur á 2. til 4.hæð.
 Öryggisglær kemur ofan á núv. glerhandrið.
 8.9 sm cp að neðanverðu og 50 sm cp að ofanverðu.

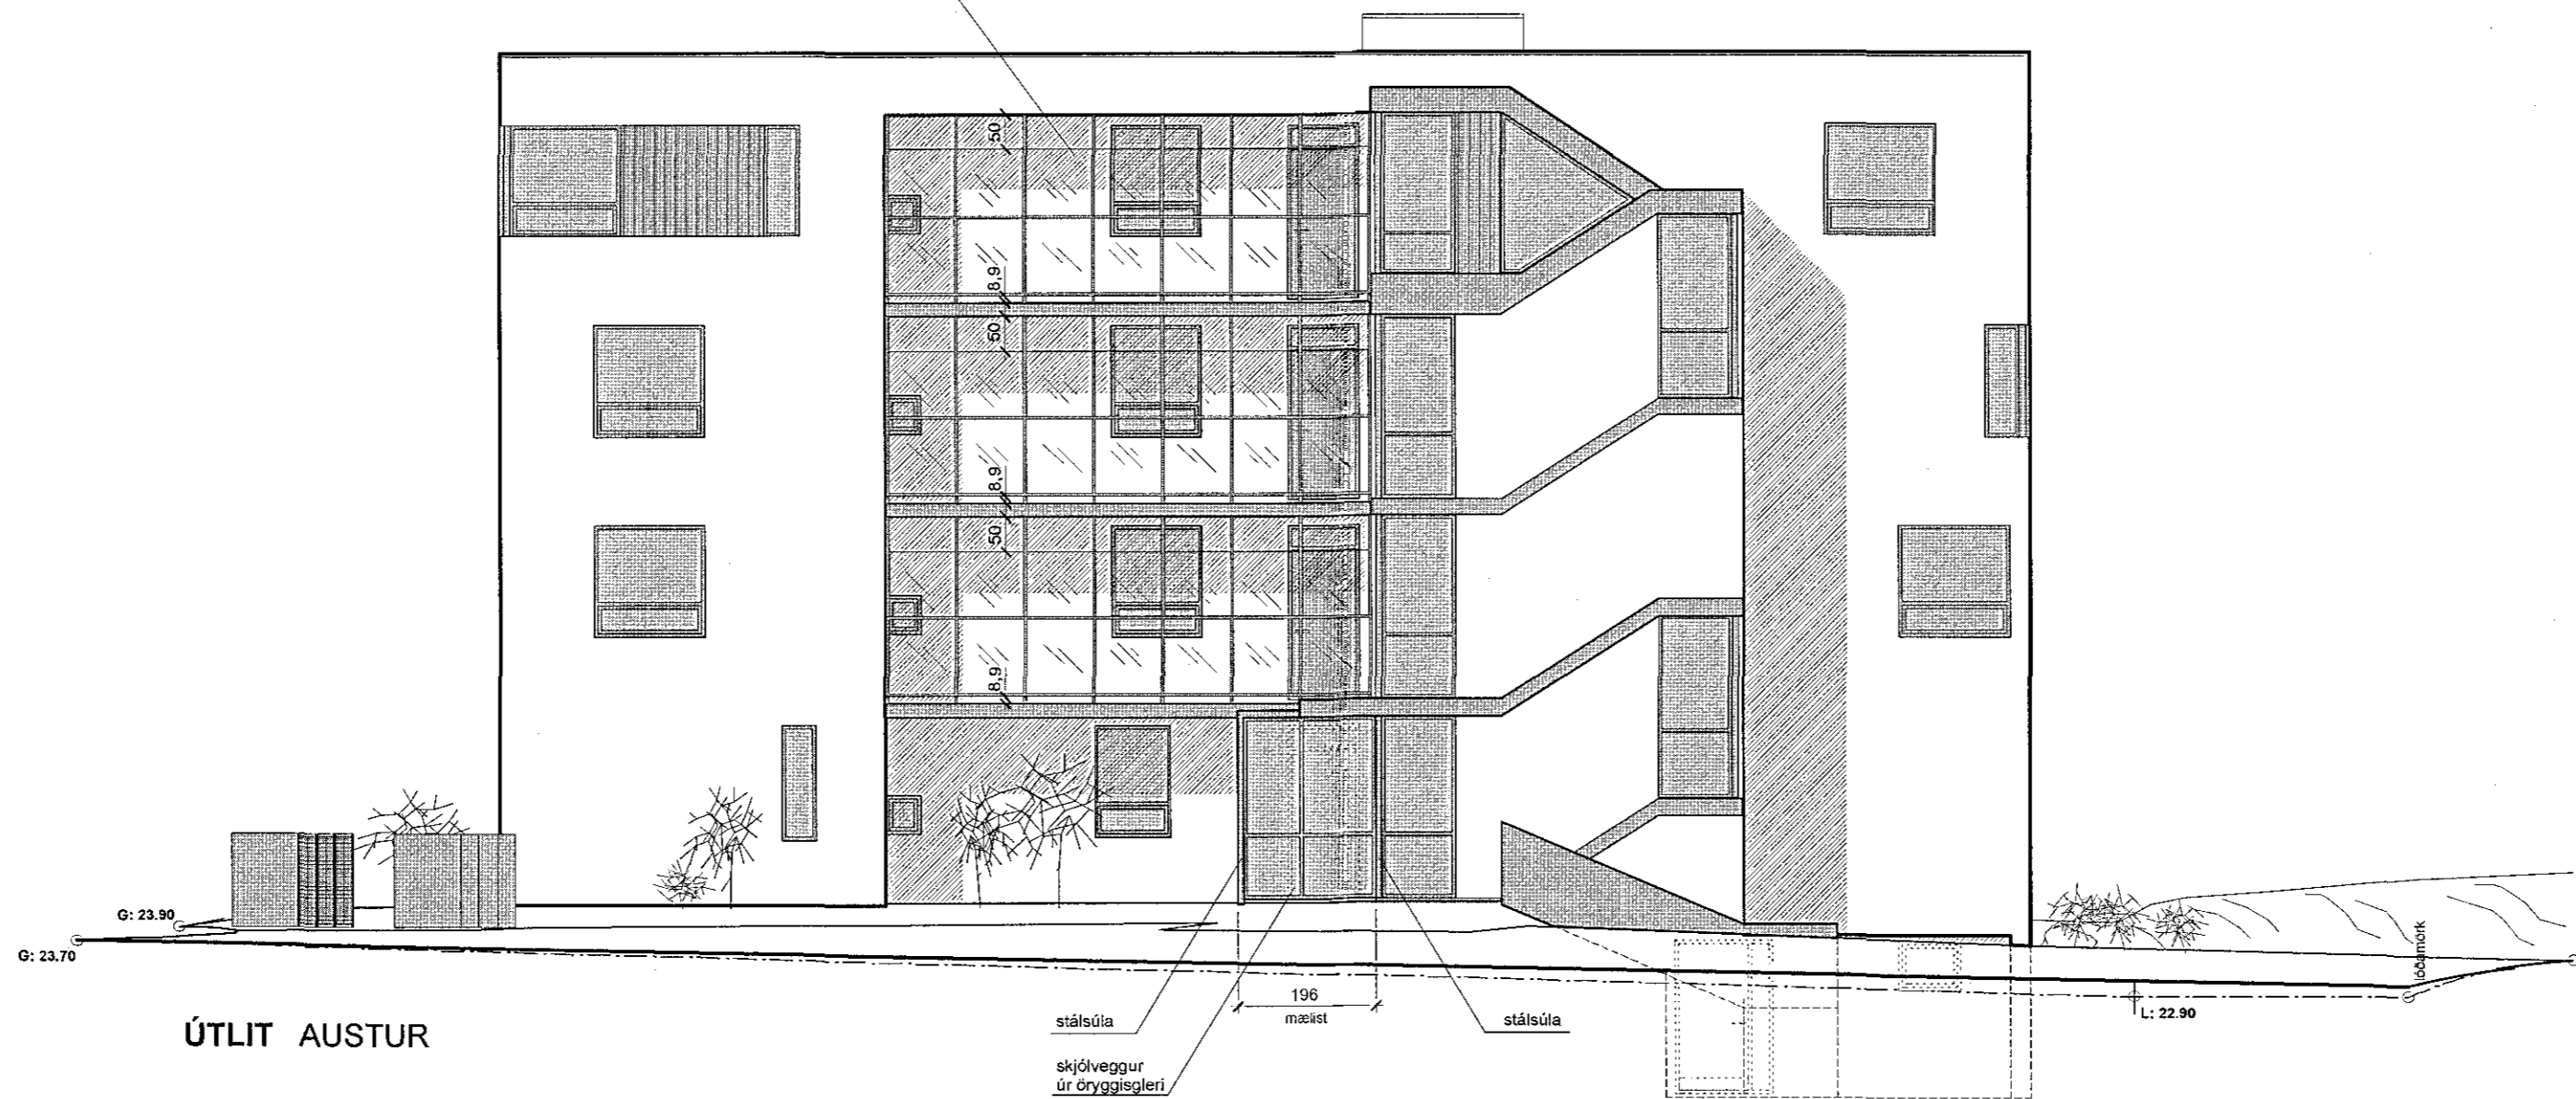

ÚTLIT AUSTUR

stálsúla
 skjólvegur úr öryggisglæri
 196 mæst
 stálsúla
 L: 22.90

Breyting:
 Skjólvegur úr öryggisglæri við inngang

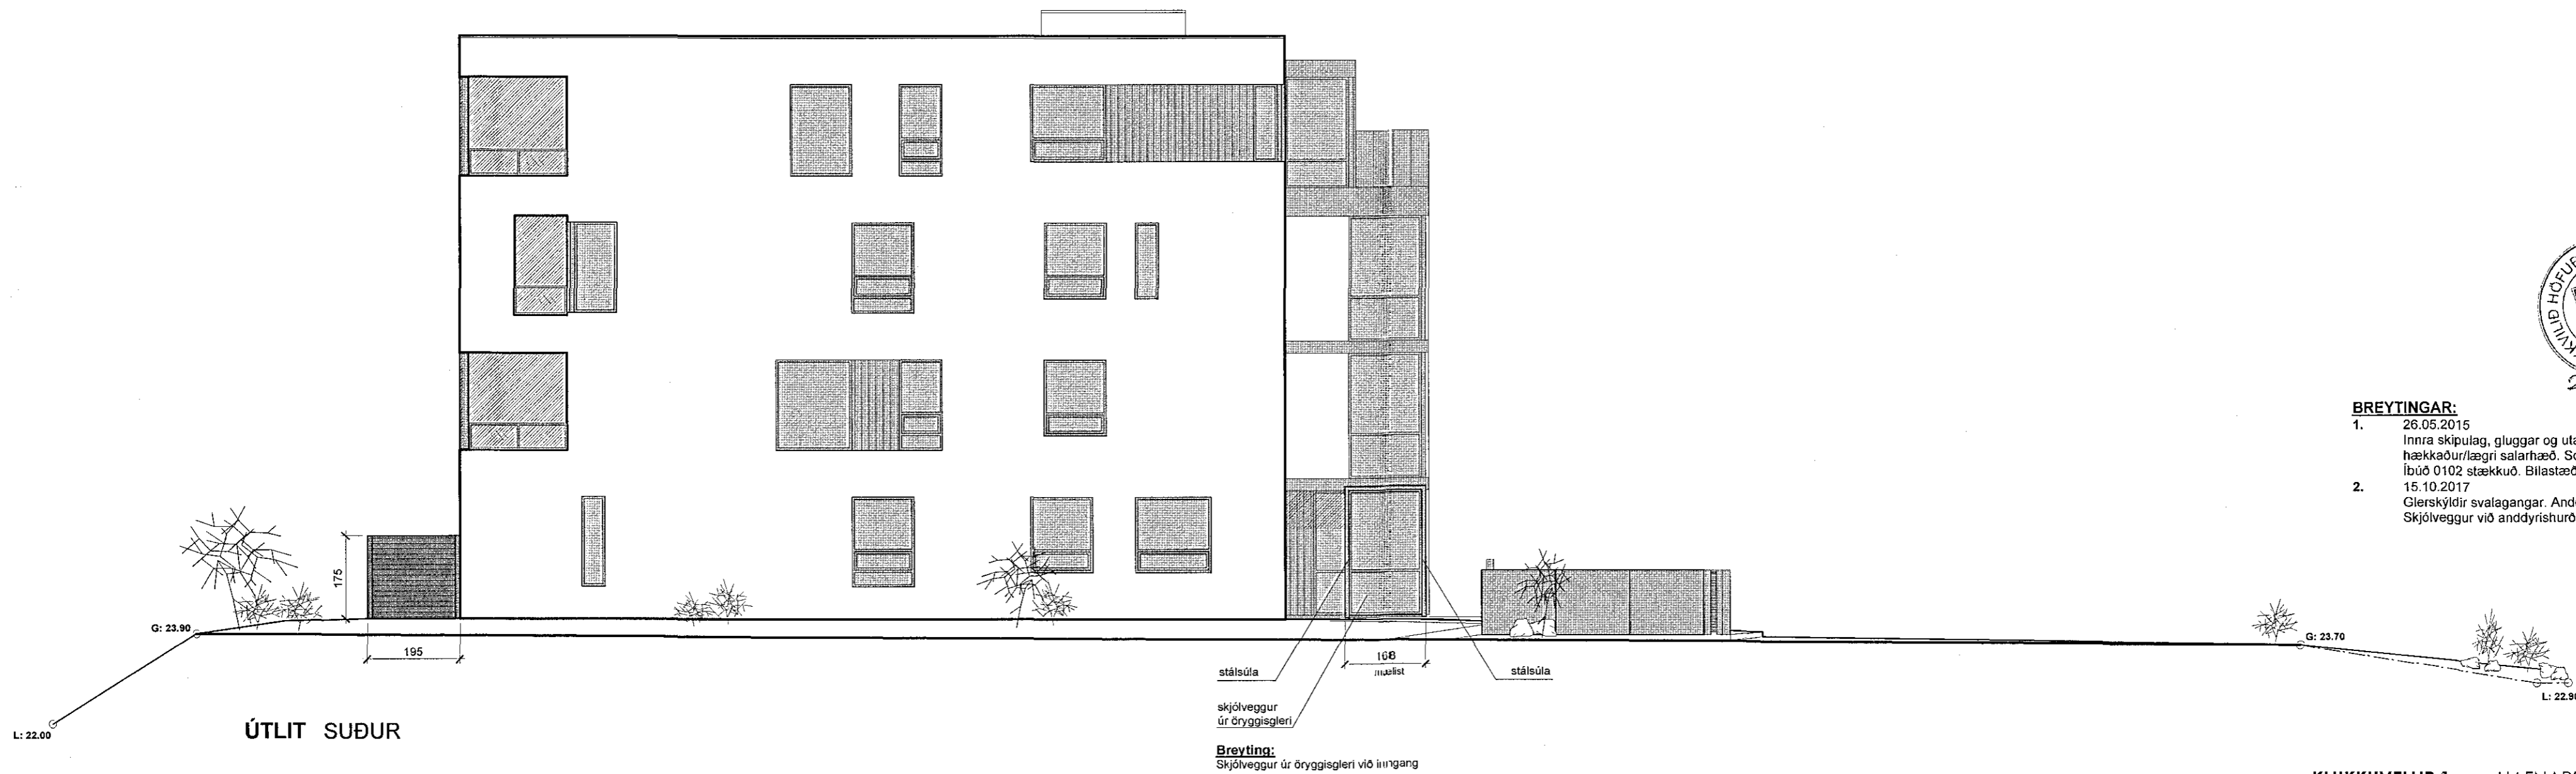


ÚTLIT SUÐUR

stálsúla
 skjólvegur úr öryggisglæri
 stálsúla
 L: 22.00

Breyting:
 Skjólvegur úr öryggisglæri við inngang

Samþykkt þann
 14. feb. 2018
 Byggingafulltrúinn í HAFNARFJÖRÐUR

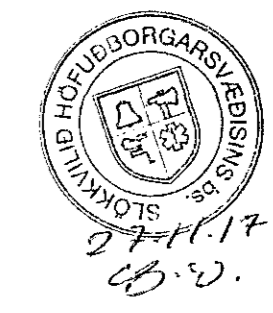

- BREYTINGAR:**
- 26.05.2015
 Innra skipulag, gluggar og utanhússfrágangur. Gólfkoti kjallara hækkaður/lasgri salarhæð. Sorpgeymsla færð utandyra. Íbúð 0102 stækkuð. Bilastæðum fáttaðra fjölgað.
 - 15.10.2017
 Glerskýldir svalagangar. Anddyrisherð í stíghúsi opnist nú út. Skjólvegur við anddyrisherð. Skjólvegur við séráfnarettli.

KLUKKUVELLIR 1	HAFNARFJÖRÐUR	1.08
ADALUPPDRATTUR		Dags. 22.10.2013
Útlitsmyndir		M.kv: 1:100

RÝMA arkitektar
 Stóriþófa 17, 110 Reykjavík sími: 698 5665 www.ryma.is kt: 711003-2310
 netfang: gunnarpaal@ryma.is Gunnar Páll Kristinsson arkitekt kt: 260665-3679

Gunnar Páll Kristinsson