




Samþykkt þann
 14. feb. 2018
 Byggingafulltrúinn í HAFNARFJÖRÐUR

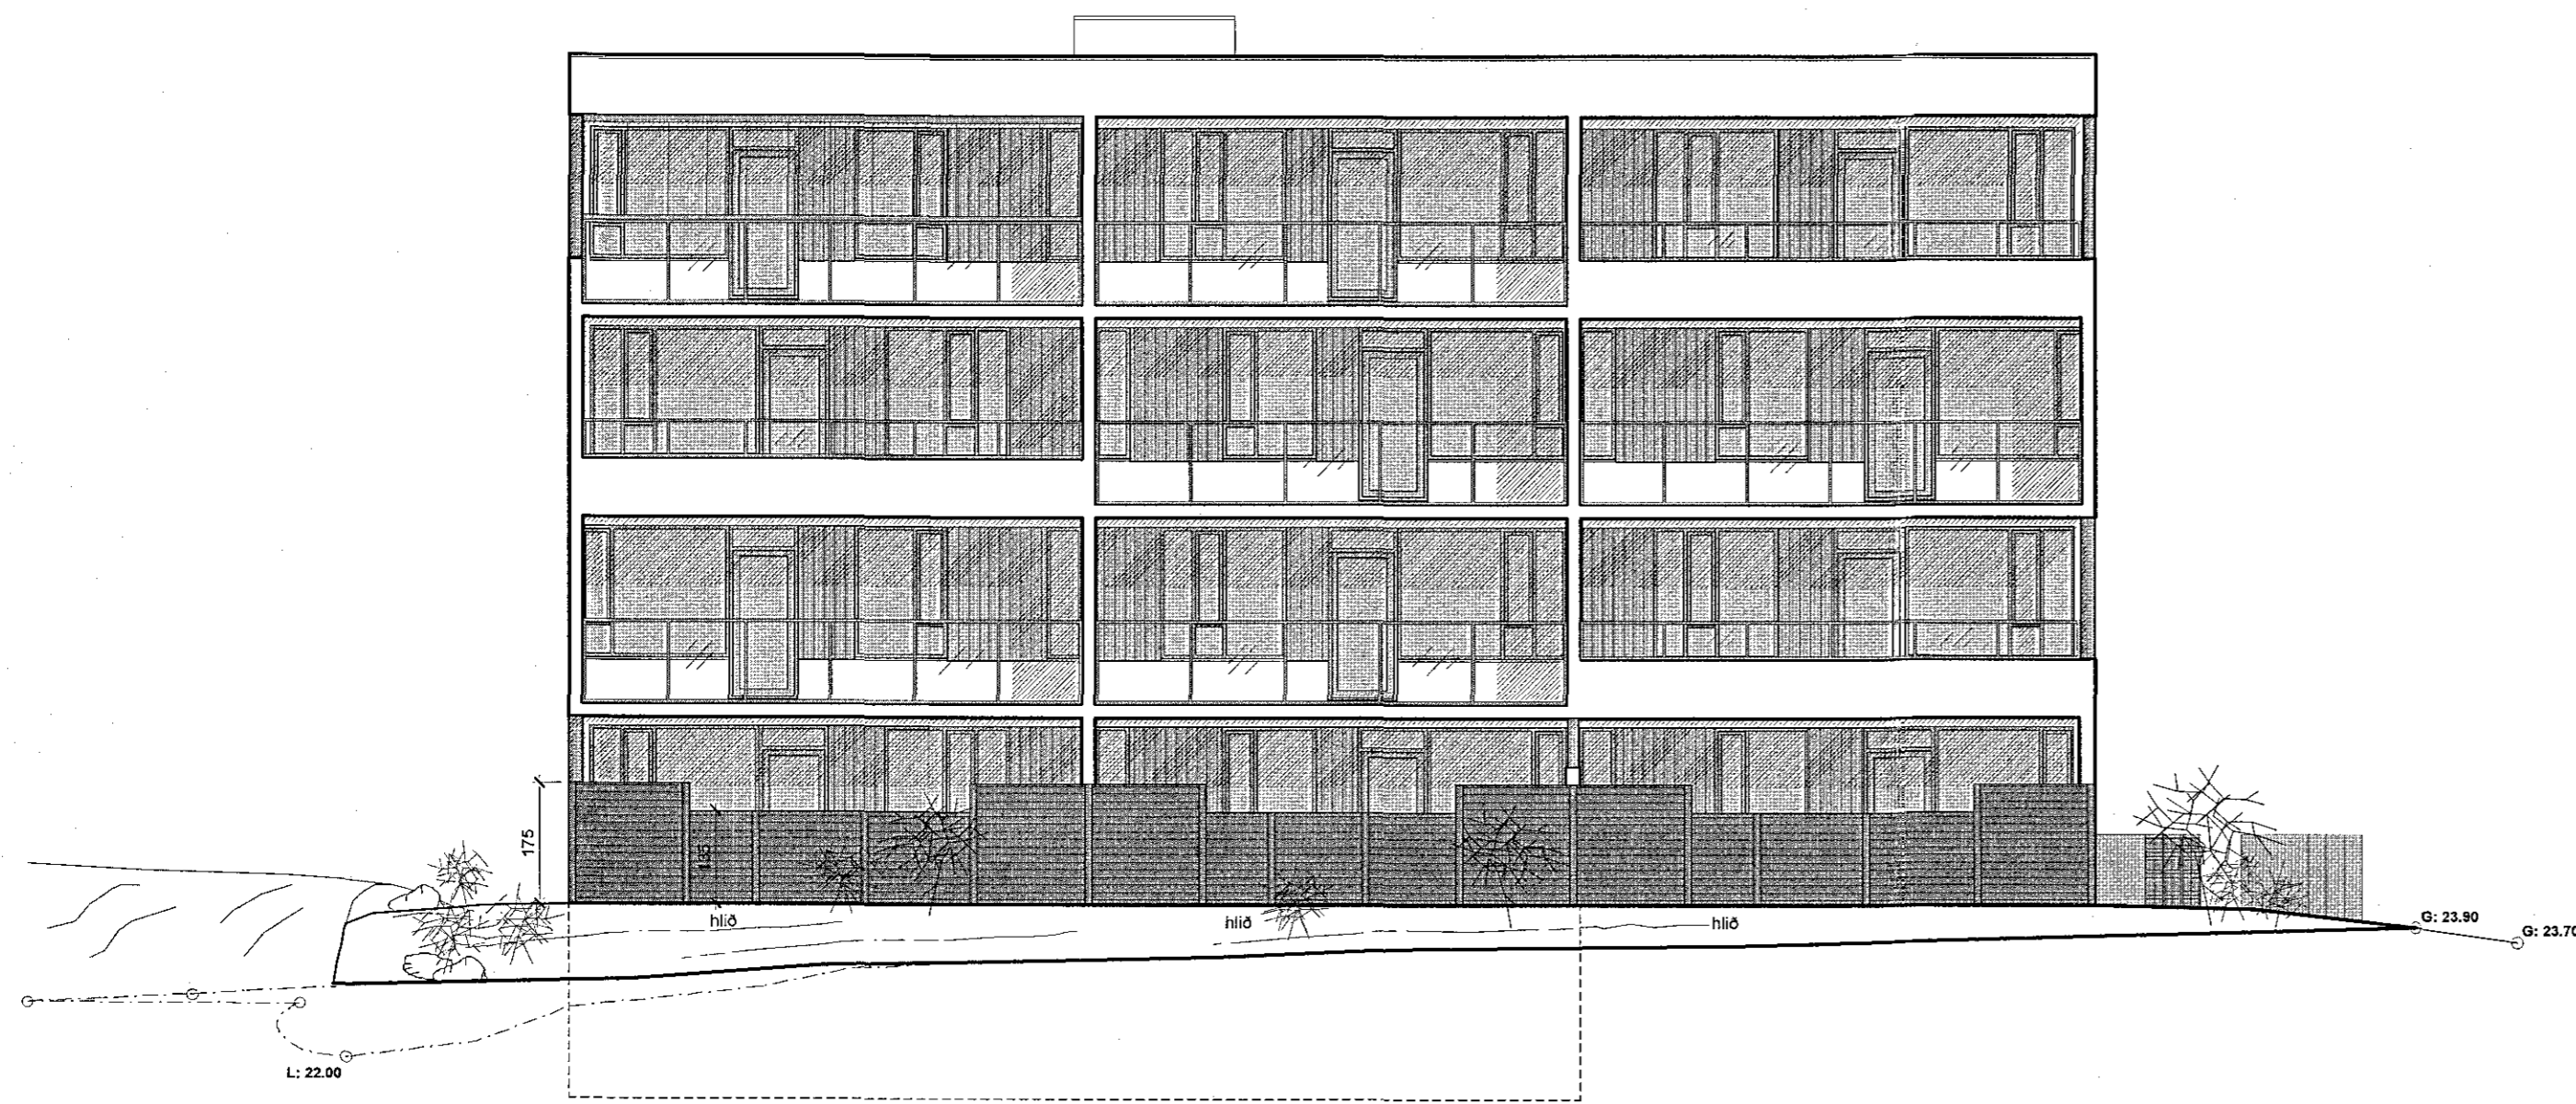

ÚTLIT VESTUR
 - með skjólveggjum

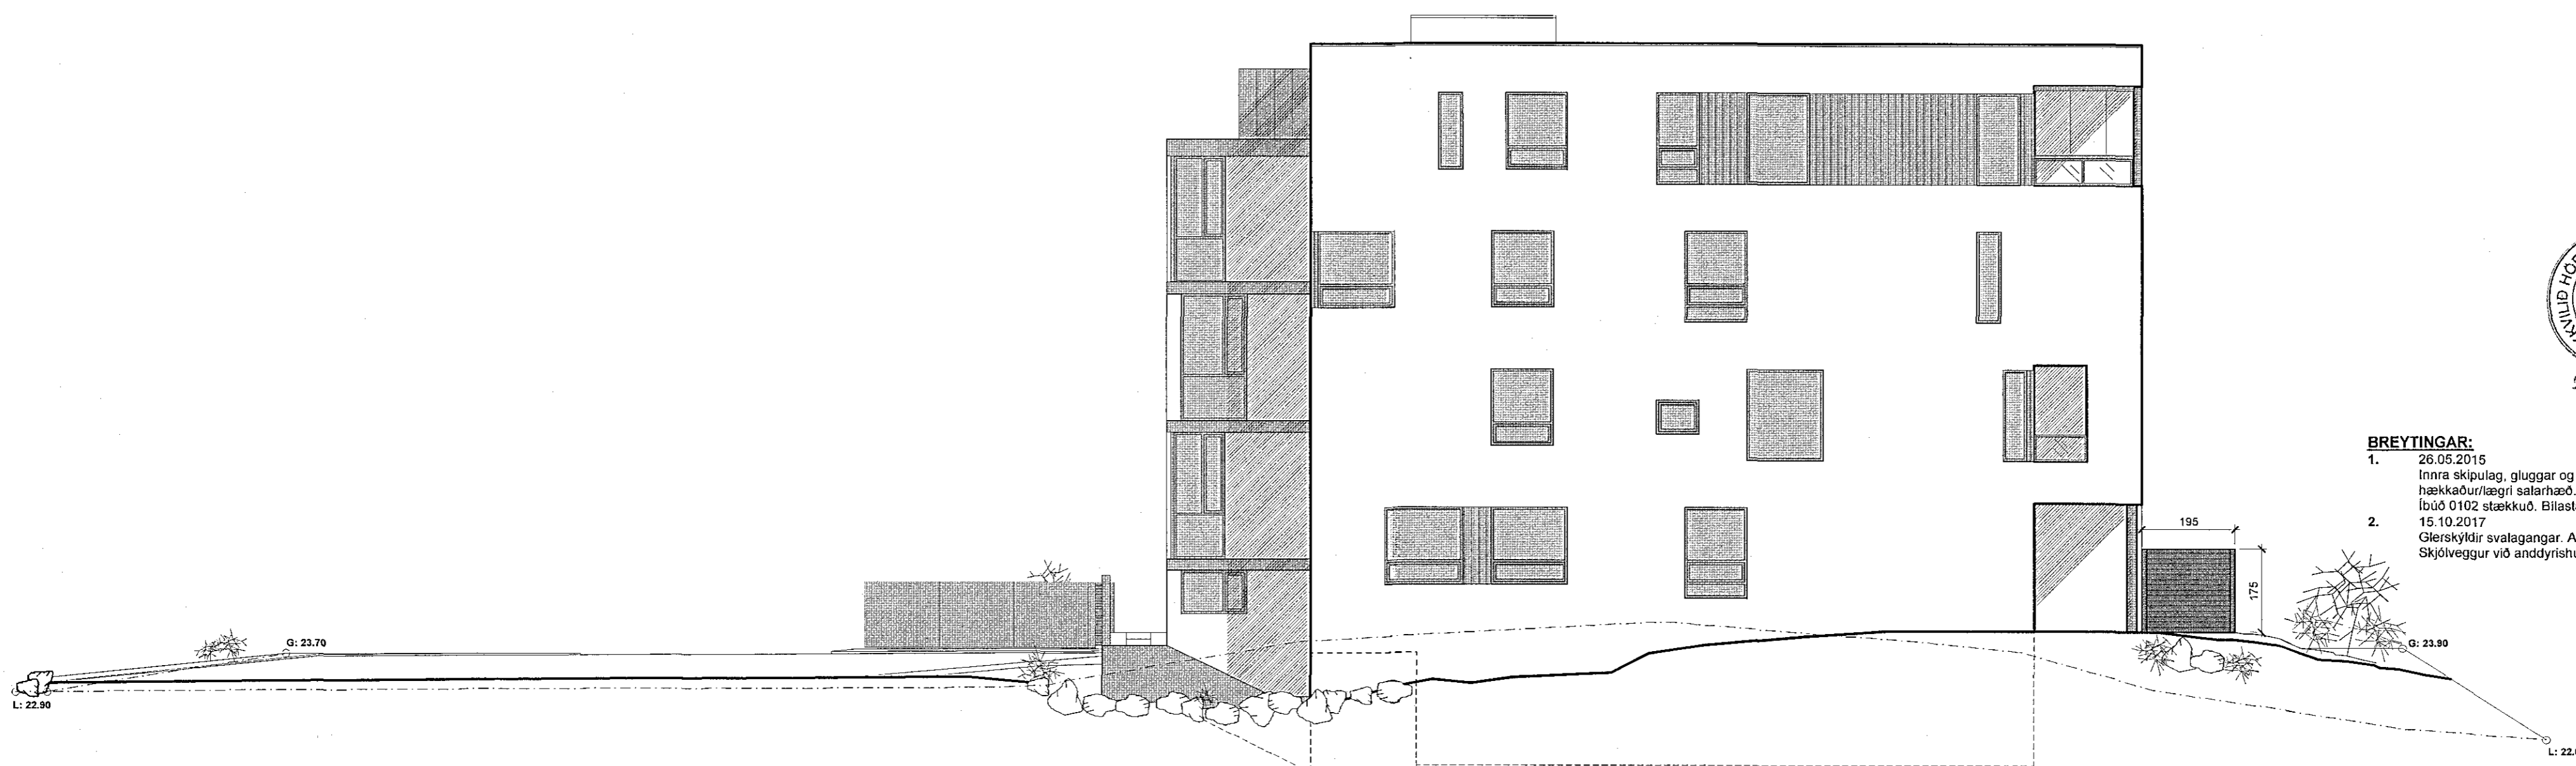

ÚTLIT NORDUR
 - með skjólveggjum

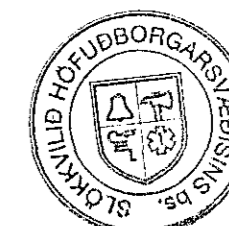

- BREYTINGAR:**
- 26.05.2015
 Innra skipulag, gluggar og utanhóssfrágangur. Gólfkoti kjallara hækkadúrslagri salarhæð. Sorpgeymsla færð utandyra. Íbúð 0102 stækkuð. Bilastæðum fattaðra fjölgað.
 - 15.10.2017
 Glerskýldir svalagangar. Anddyrlishurð í stíghús opnist nú út. Skjólveggur við anddyrlishurð. Skjólveggir við séráfonareiti.

KLUKKUVELLIR 1 HAFNARFJÖRÐUR

ADALUPPDRA'TTUR	1.09
Útlitsmyndir	Dags. 22.10.2013 M.kv. 1:100

RÝMA arkitektar
 Stúdíó í 17. 110 Reykjavík sími: 698 5665 www.ryma.is kt: 711003-2310
 netfang: gunnarpaal@ryma.is Gunnar Páll Kristinsson arkitekt kt: 280863-3679

Gunnar Páll Kristinsson